# 稗田換地区19街区画地確定測量原図

| 地番区域 | 神戸市灘区 | 番号 | | 縮尺 | 1:300 | 平面直角座標系の名称又は記号 | 第 5 | 作成年月日 | 昭和 56 年 3月 日 |
|---|---|---|---|---|---|---|---|---|---|

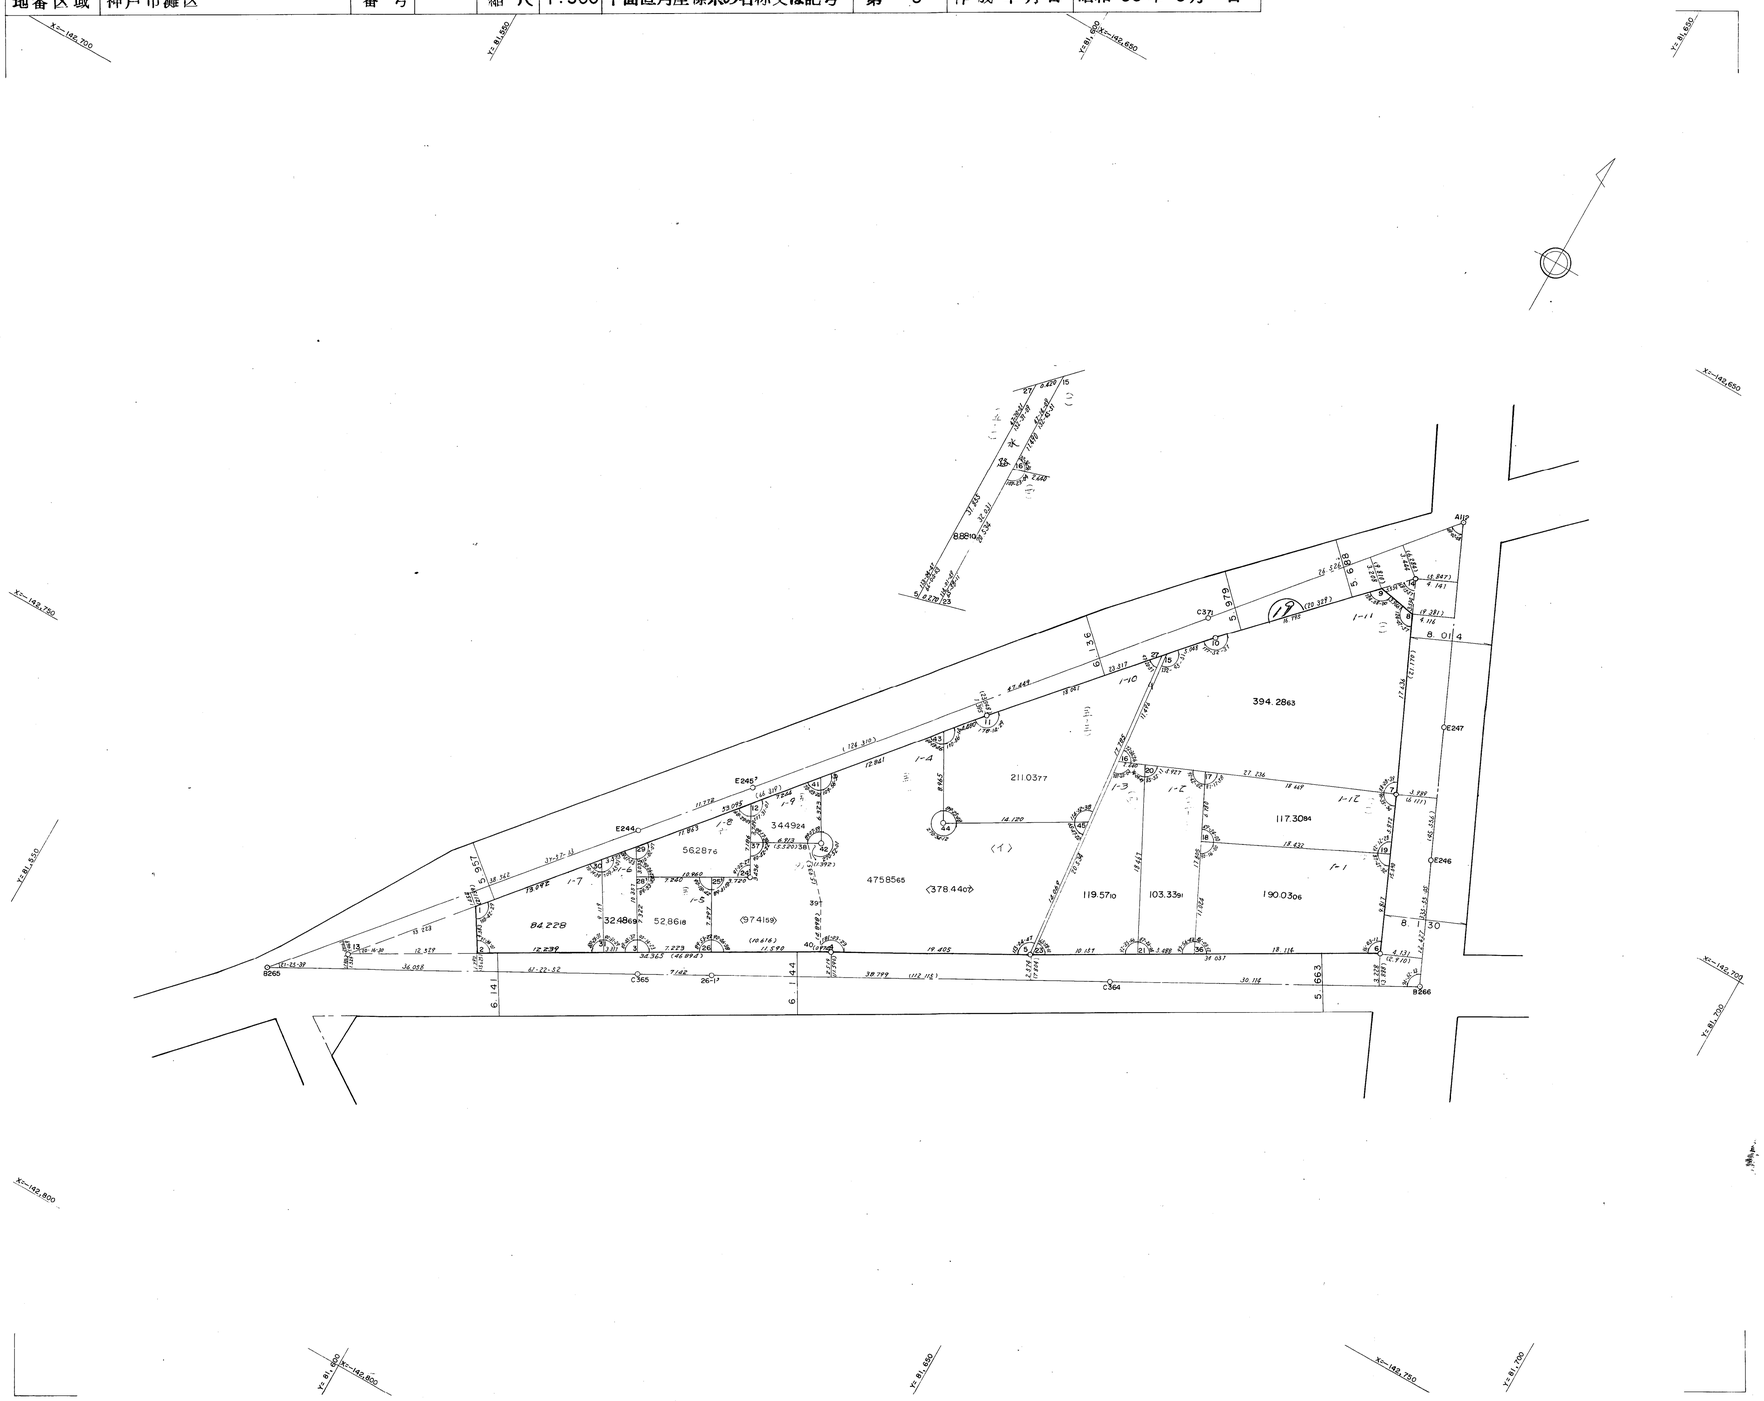


取扱注意

この資料は、土地区画整理事業に伴う換地処分時の測量成果（日本測地系）ですので、あくまで参考資料として取り扱ってください。