


兵庫地区兵庫駅前2換地区14・15街区画地確定測量原図(その2)

地籍図 神戸市兵庫区中道通9丁目 平面図角座標系 第5作成年月日 昭和59年3月日

縮尺 1:250

番号

基本図記 図面記載品物測定結果

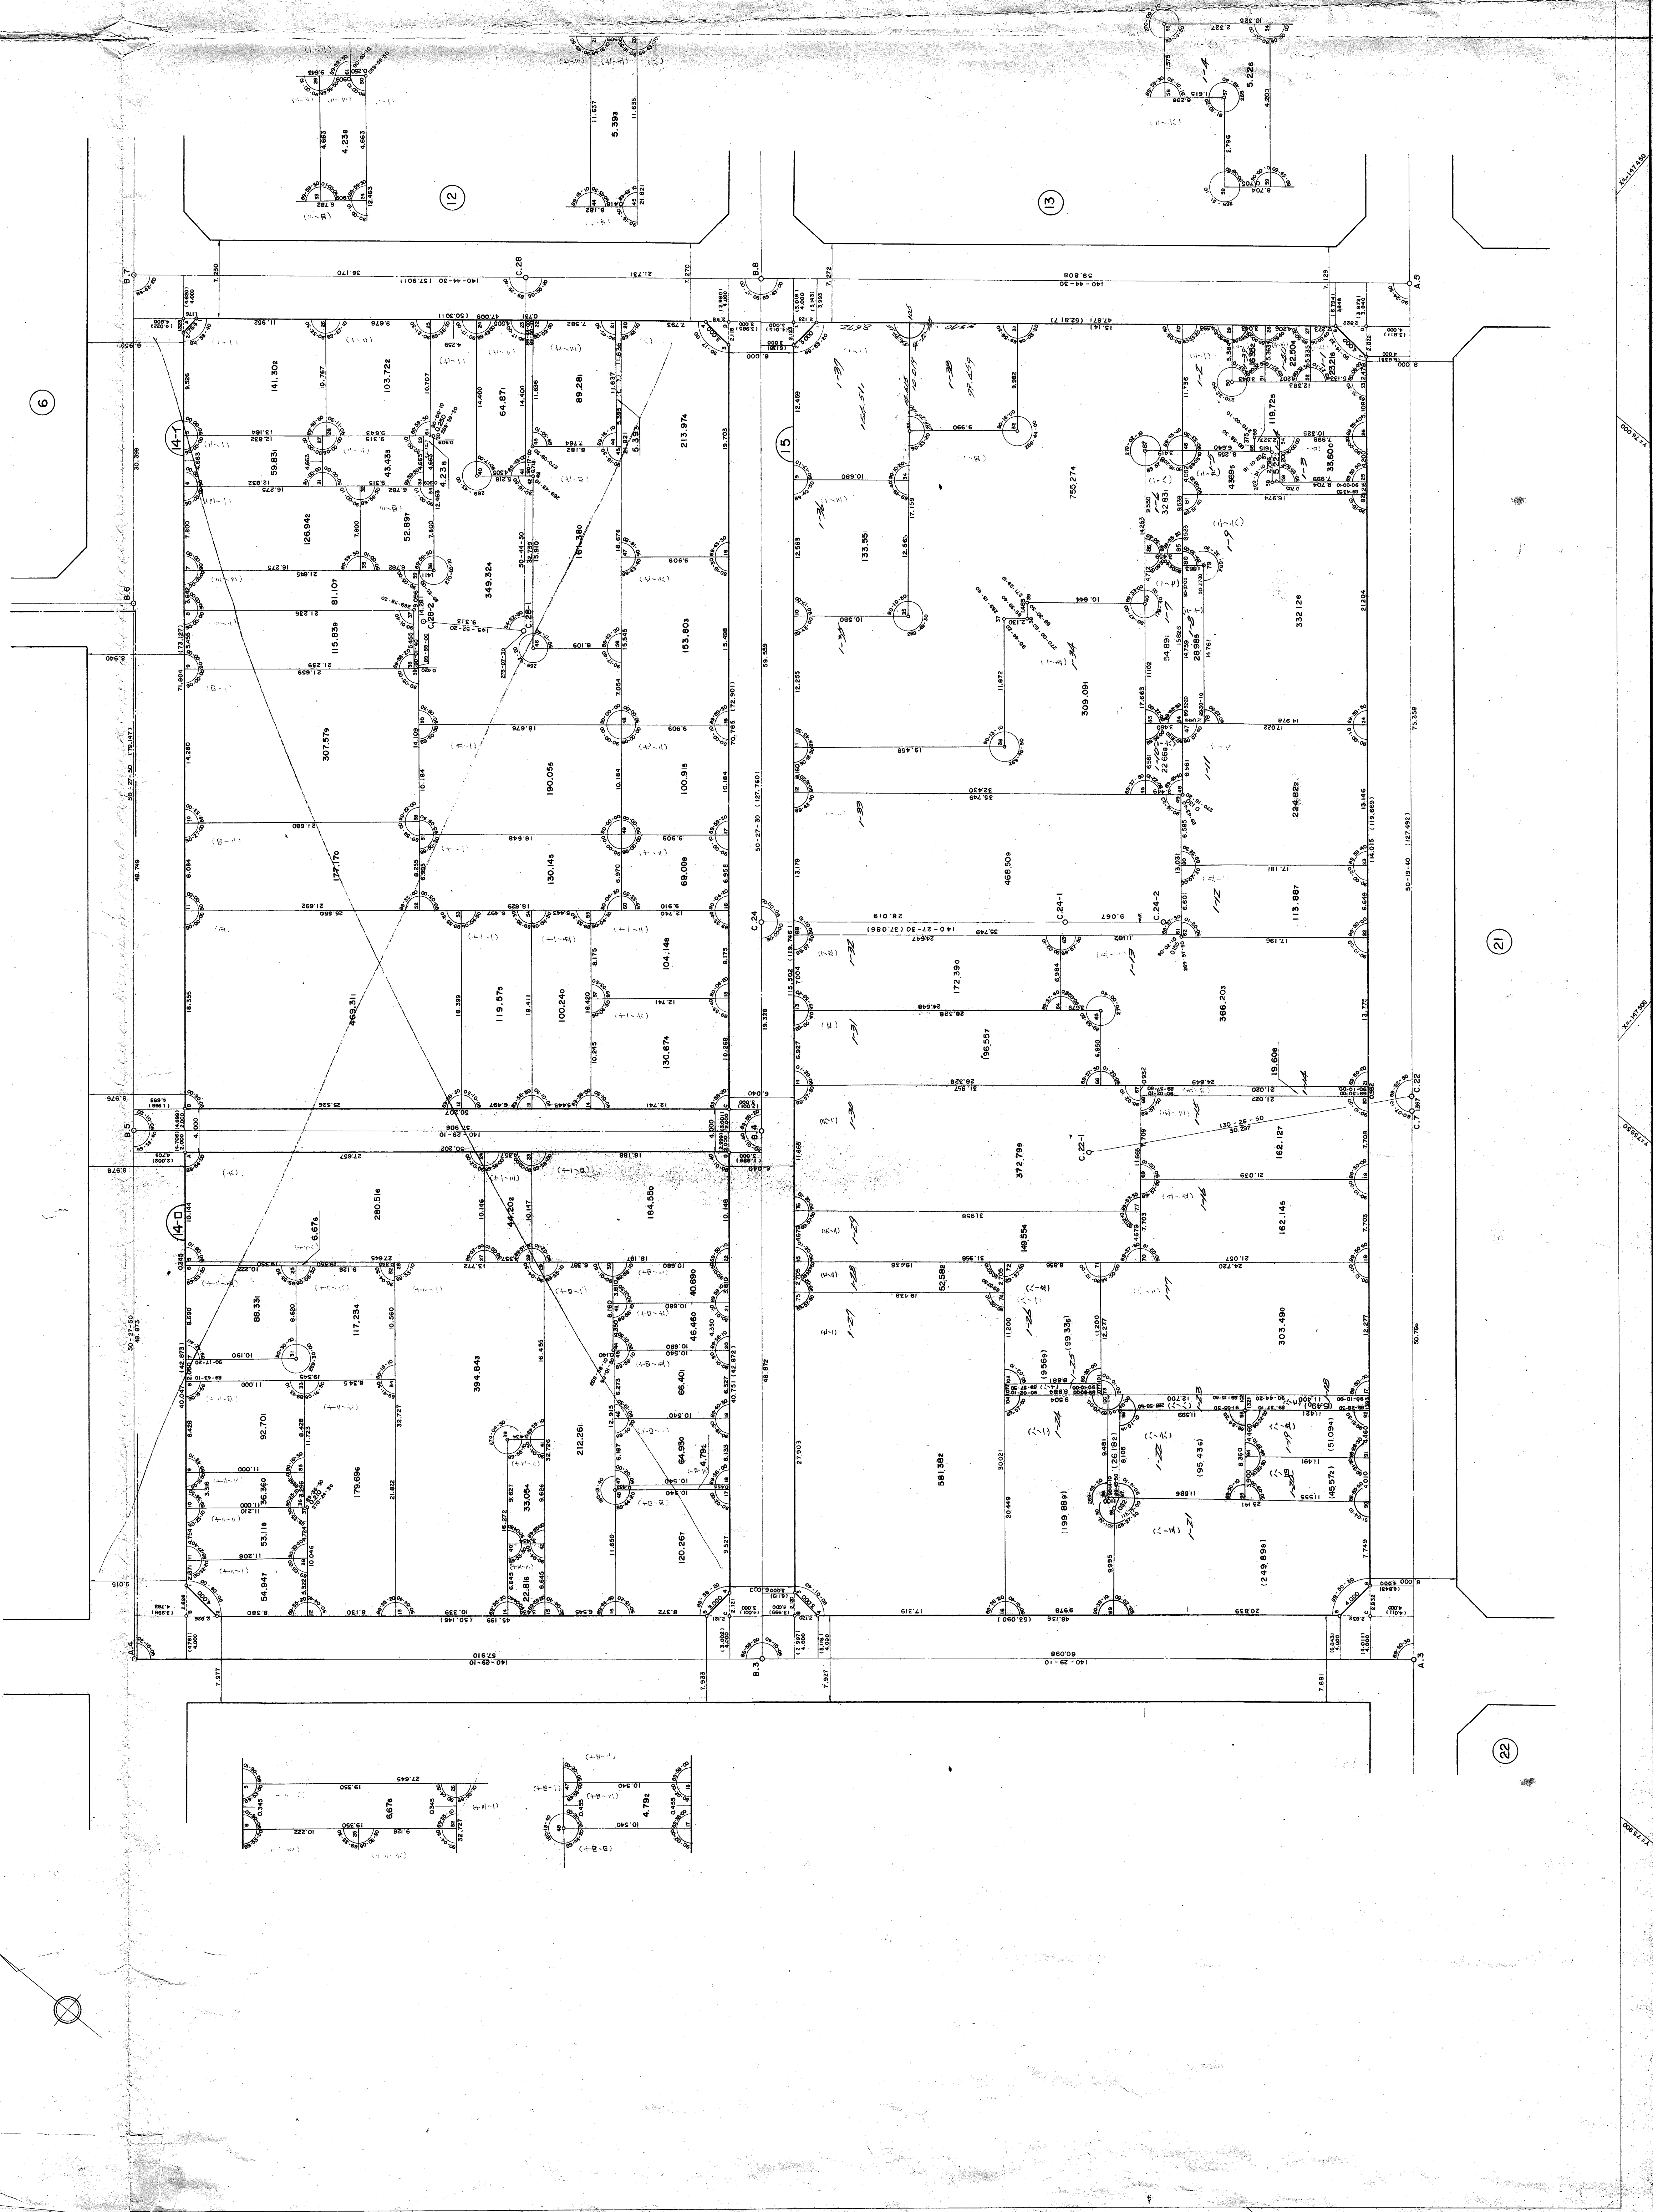

取説注意  
この資料は、土地区画整理事業に伴う地籍図の測量  
成果(目録測量図)です。あくまで参考資料として  
取り扱ってください。