生田地区生田神社換地区3A-4街区画地確定測量原図

地番区域	神戸市中央区中山手通一丁目	番号		縮尺	1:250	平面直角座標系	第 V	作成年月日	昭和59年 2 月20日

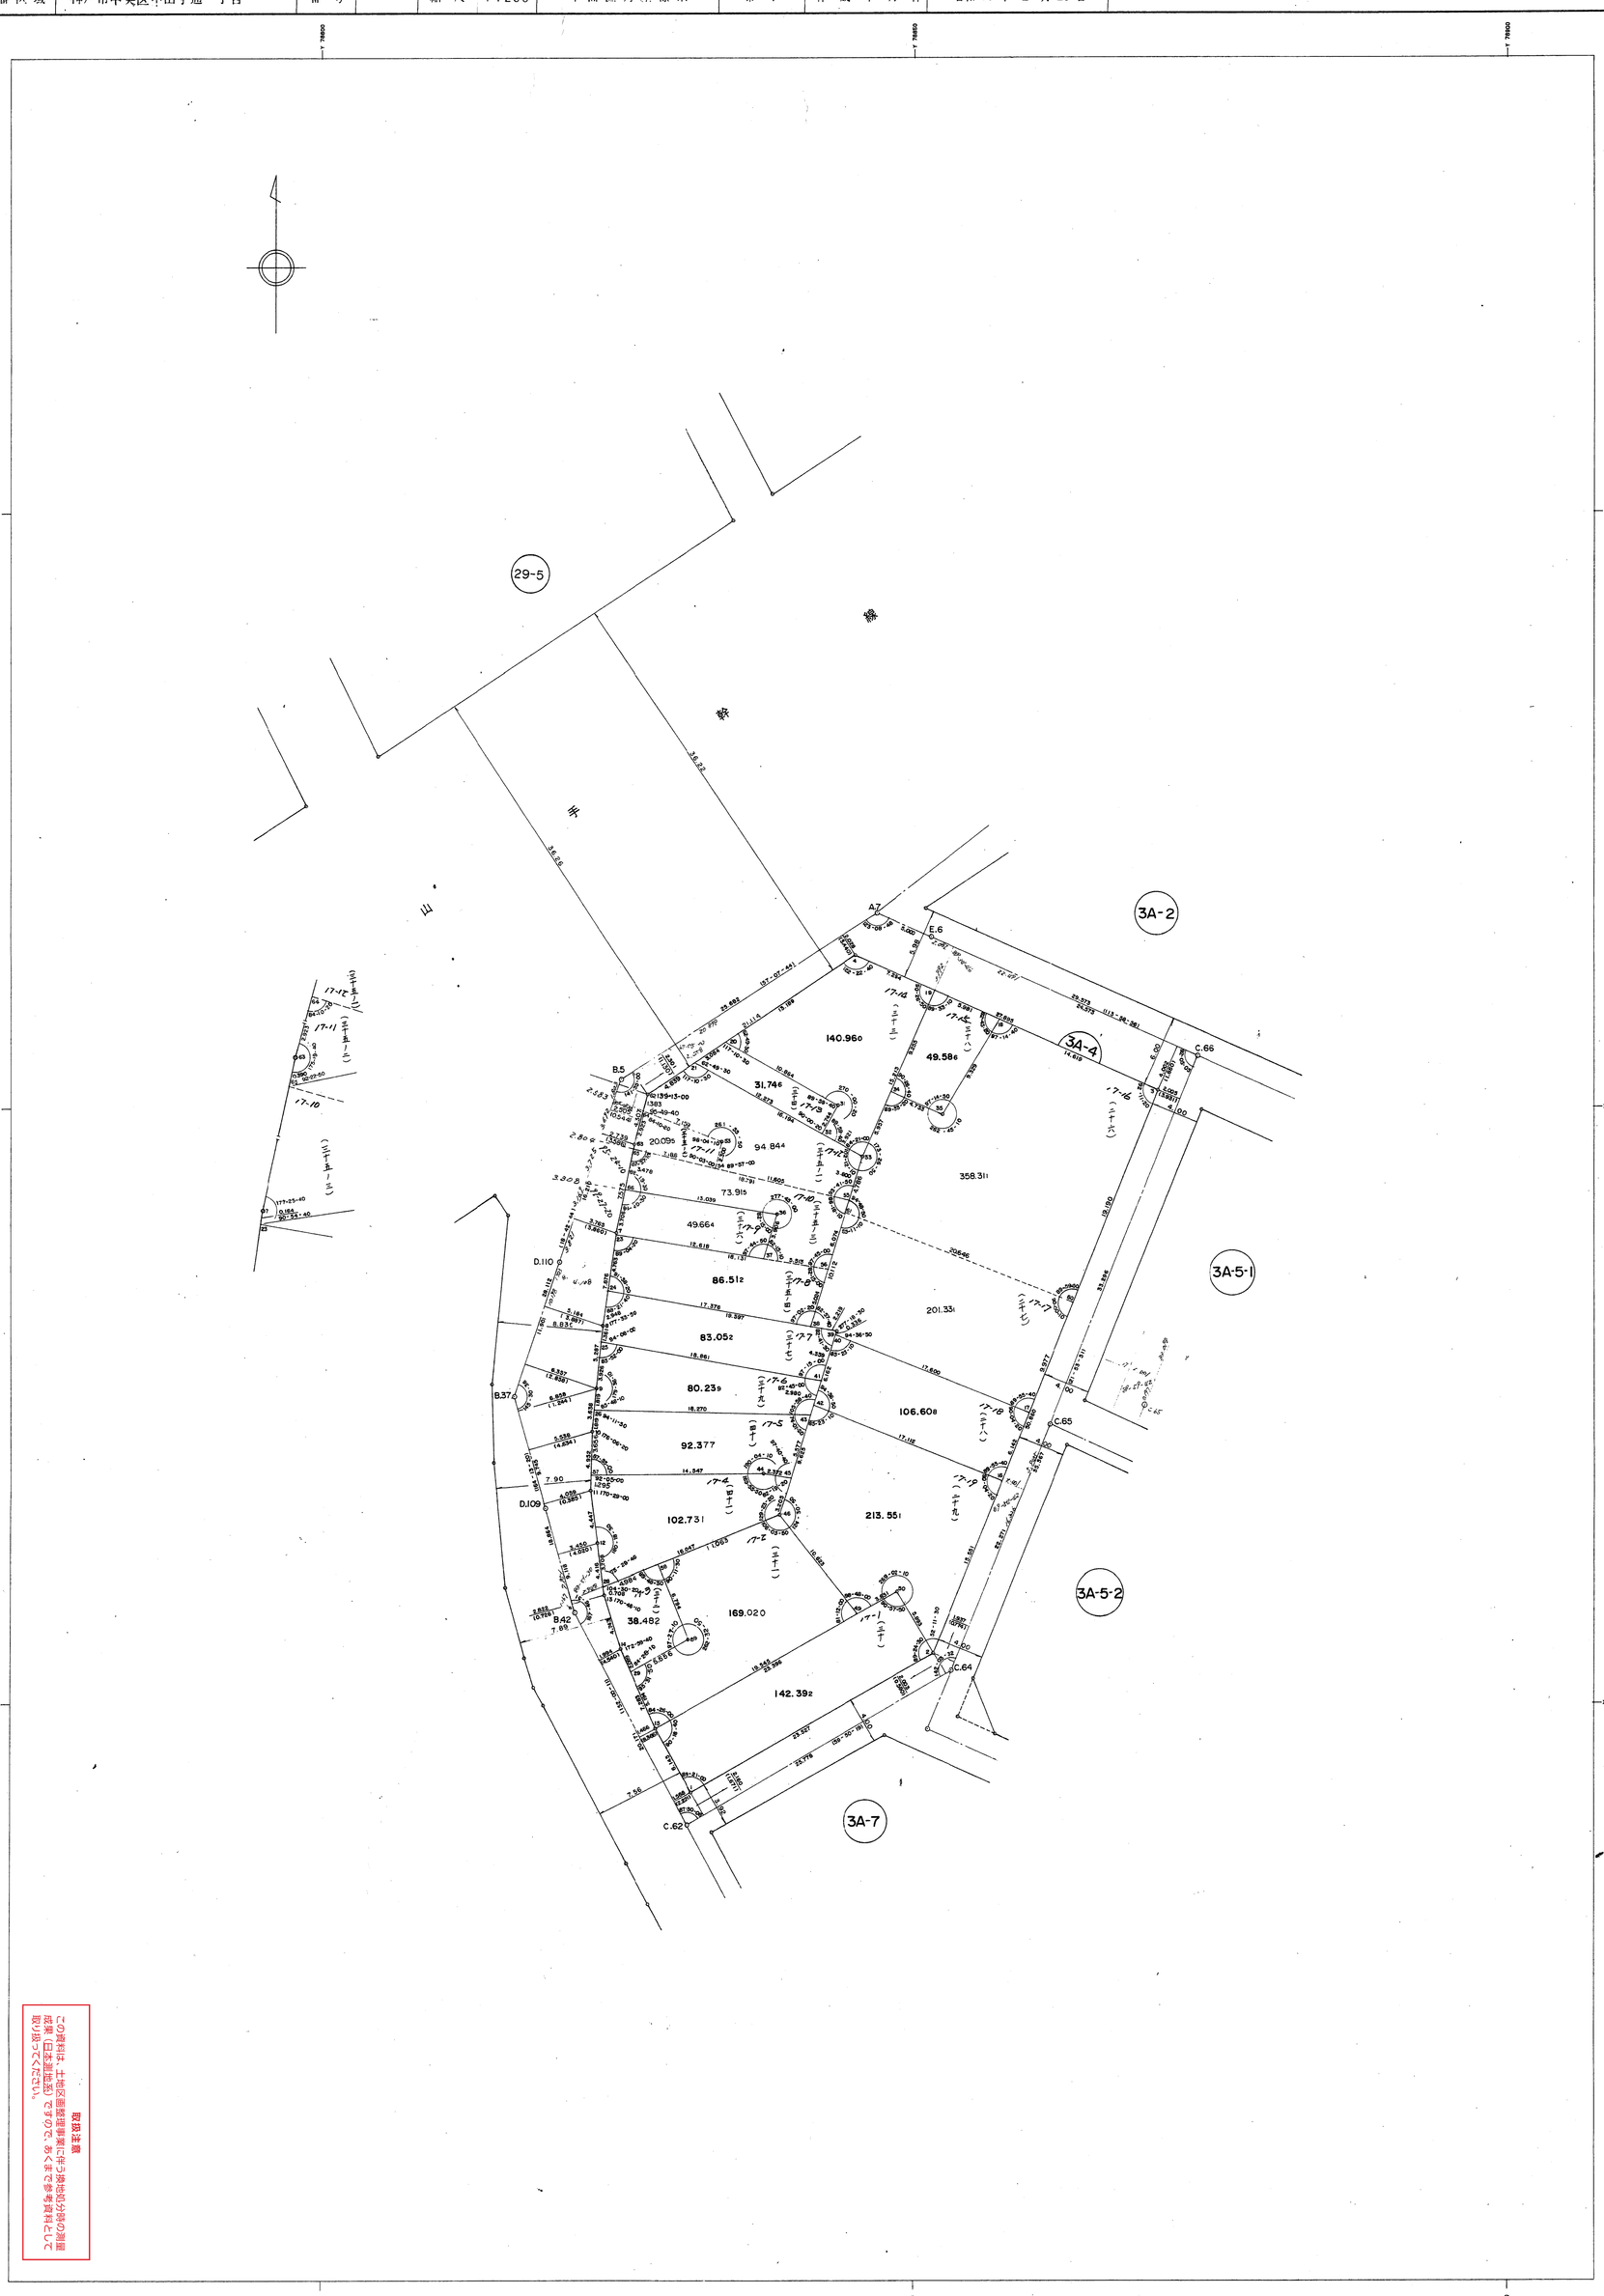


