生田地区生田神社換地区3F－1，－2，－3 街区画地確定測量原図

地番区域	神戸市中央区中山手通一丁目	番号		縮尺	1：250	平面直角座標系	第 V	作成年月日	昭和 59 年 2 月 20 日

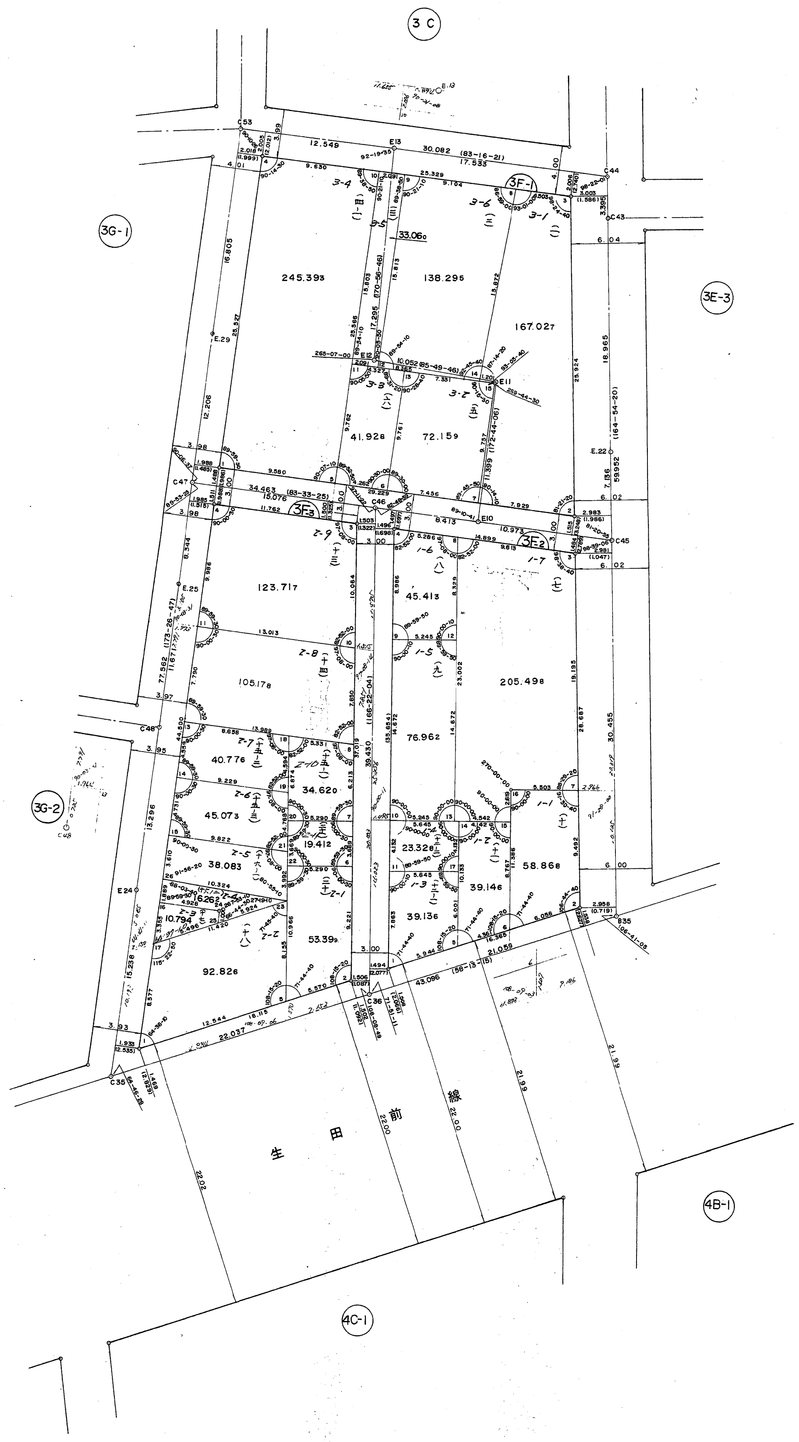

取扱注意

この資料は、土地区画整理事業に伴う換地処分時の権利関係（登記名義等）でありので、あくまで参考資料として取り扱ってください。