生田地区生田神社換地区　5　C　街区画地確定測量原図

地番区域	神戸市中央区中山手通2丁目	番号		縮尺	1:250	平面直角座標系	第V	作成年月日	昭和59年2月24日

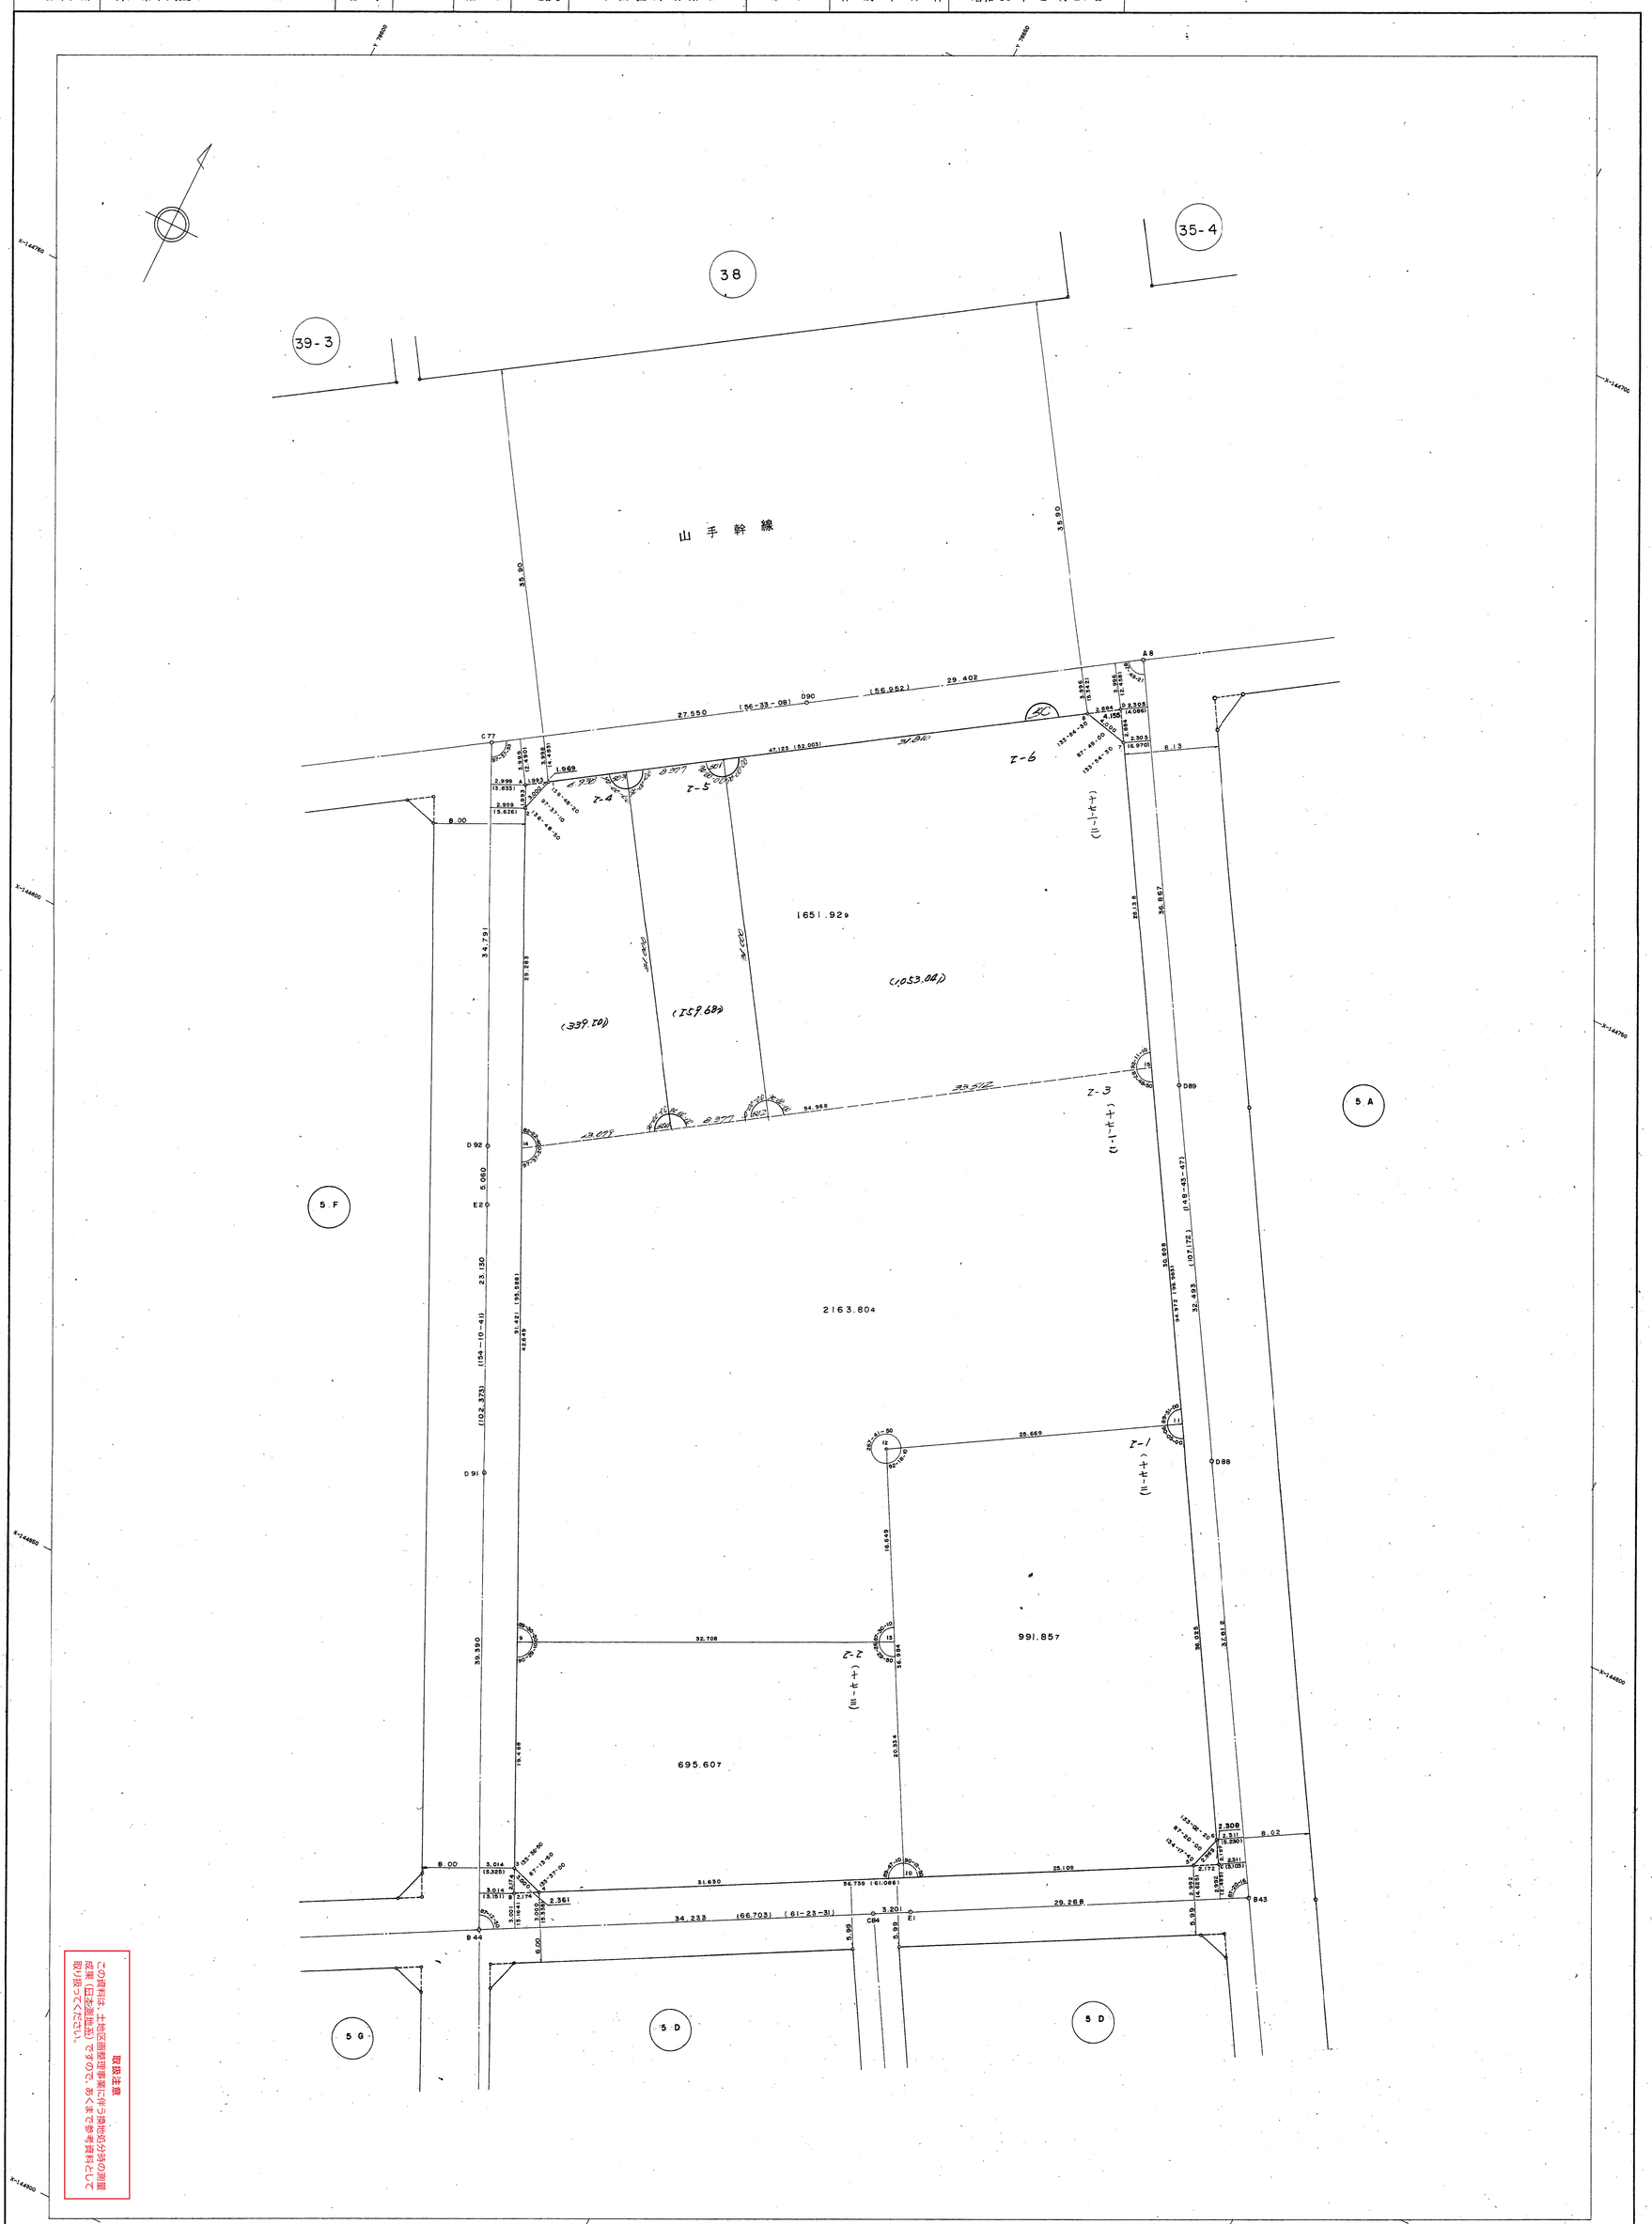

取扱注意

