生田地区花隈換地区　4　街区画地確定測量原図

地番区域	神戸市中央区中山手通3丁目	番号		縮尺	1:250	平面直角座標系	第 V	作成年月日	昭和 59 年 1 月 6 日

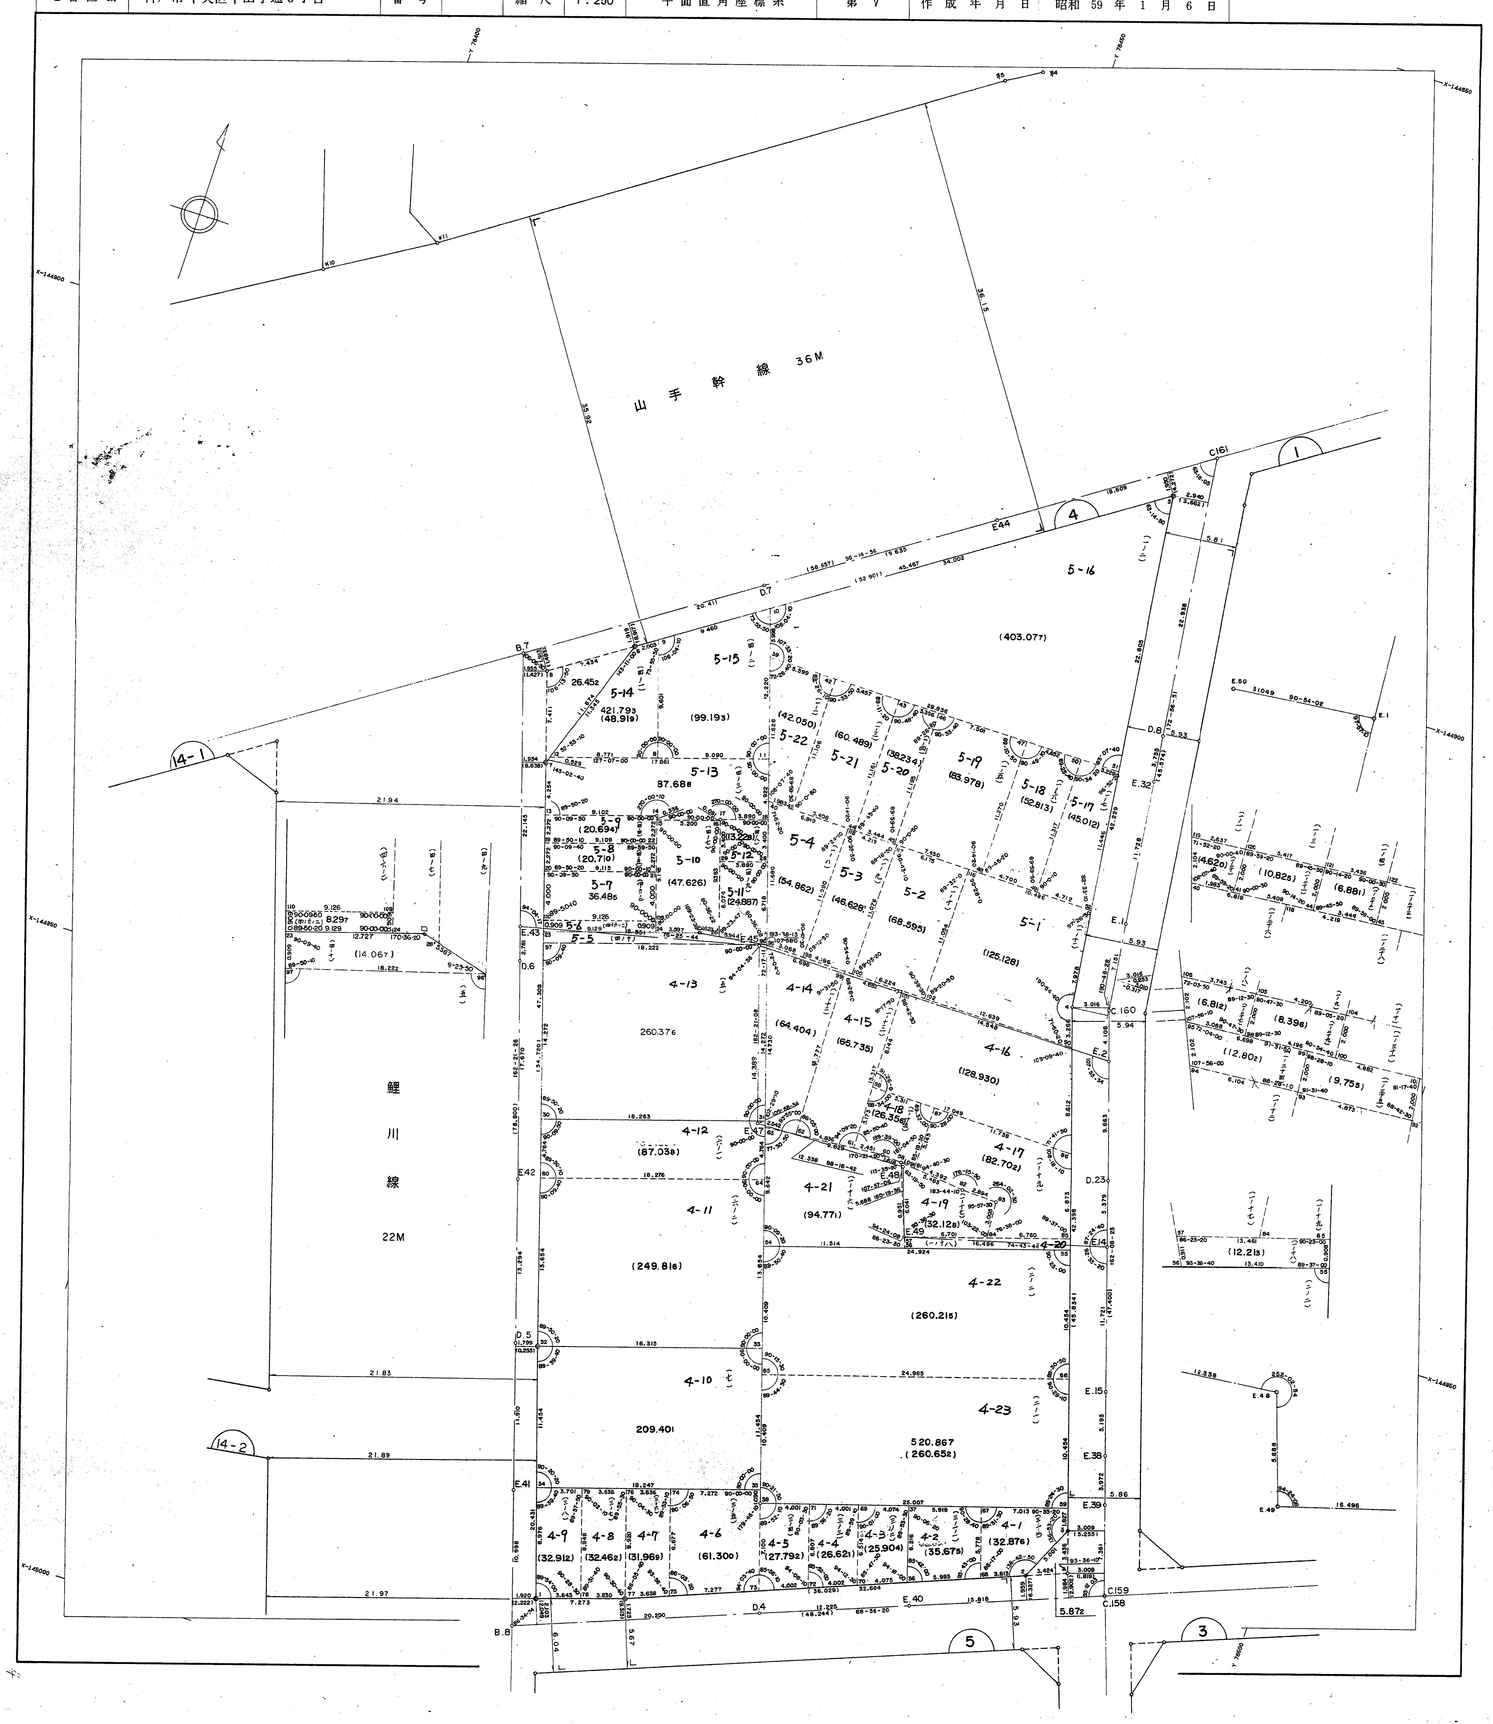

取扱注意

この資料は、土地区画整理事業に伴う地積分筆の測量成果（旧土地地図）ですので、あくまで参考資料として取り扱ってください。