生田地区中山手換地区　19　街区画地確定測量原図

地番区域	神戸市中央区中山手通5丁目・6丁目 下山手通6丁目	番号		縮尺	1:250	平面直角座標系	第 V	作成年月日	昭和59年10月　日

取扱注意
この資料は、土地区画整理事業に伴う換地処分時の測量成果（日本測地系）ですので、あくまで参考資料として取り扱ってください。

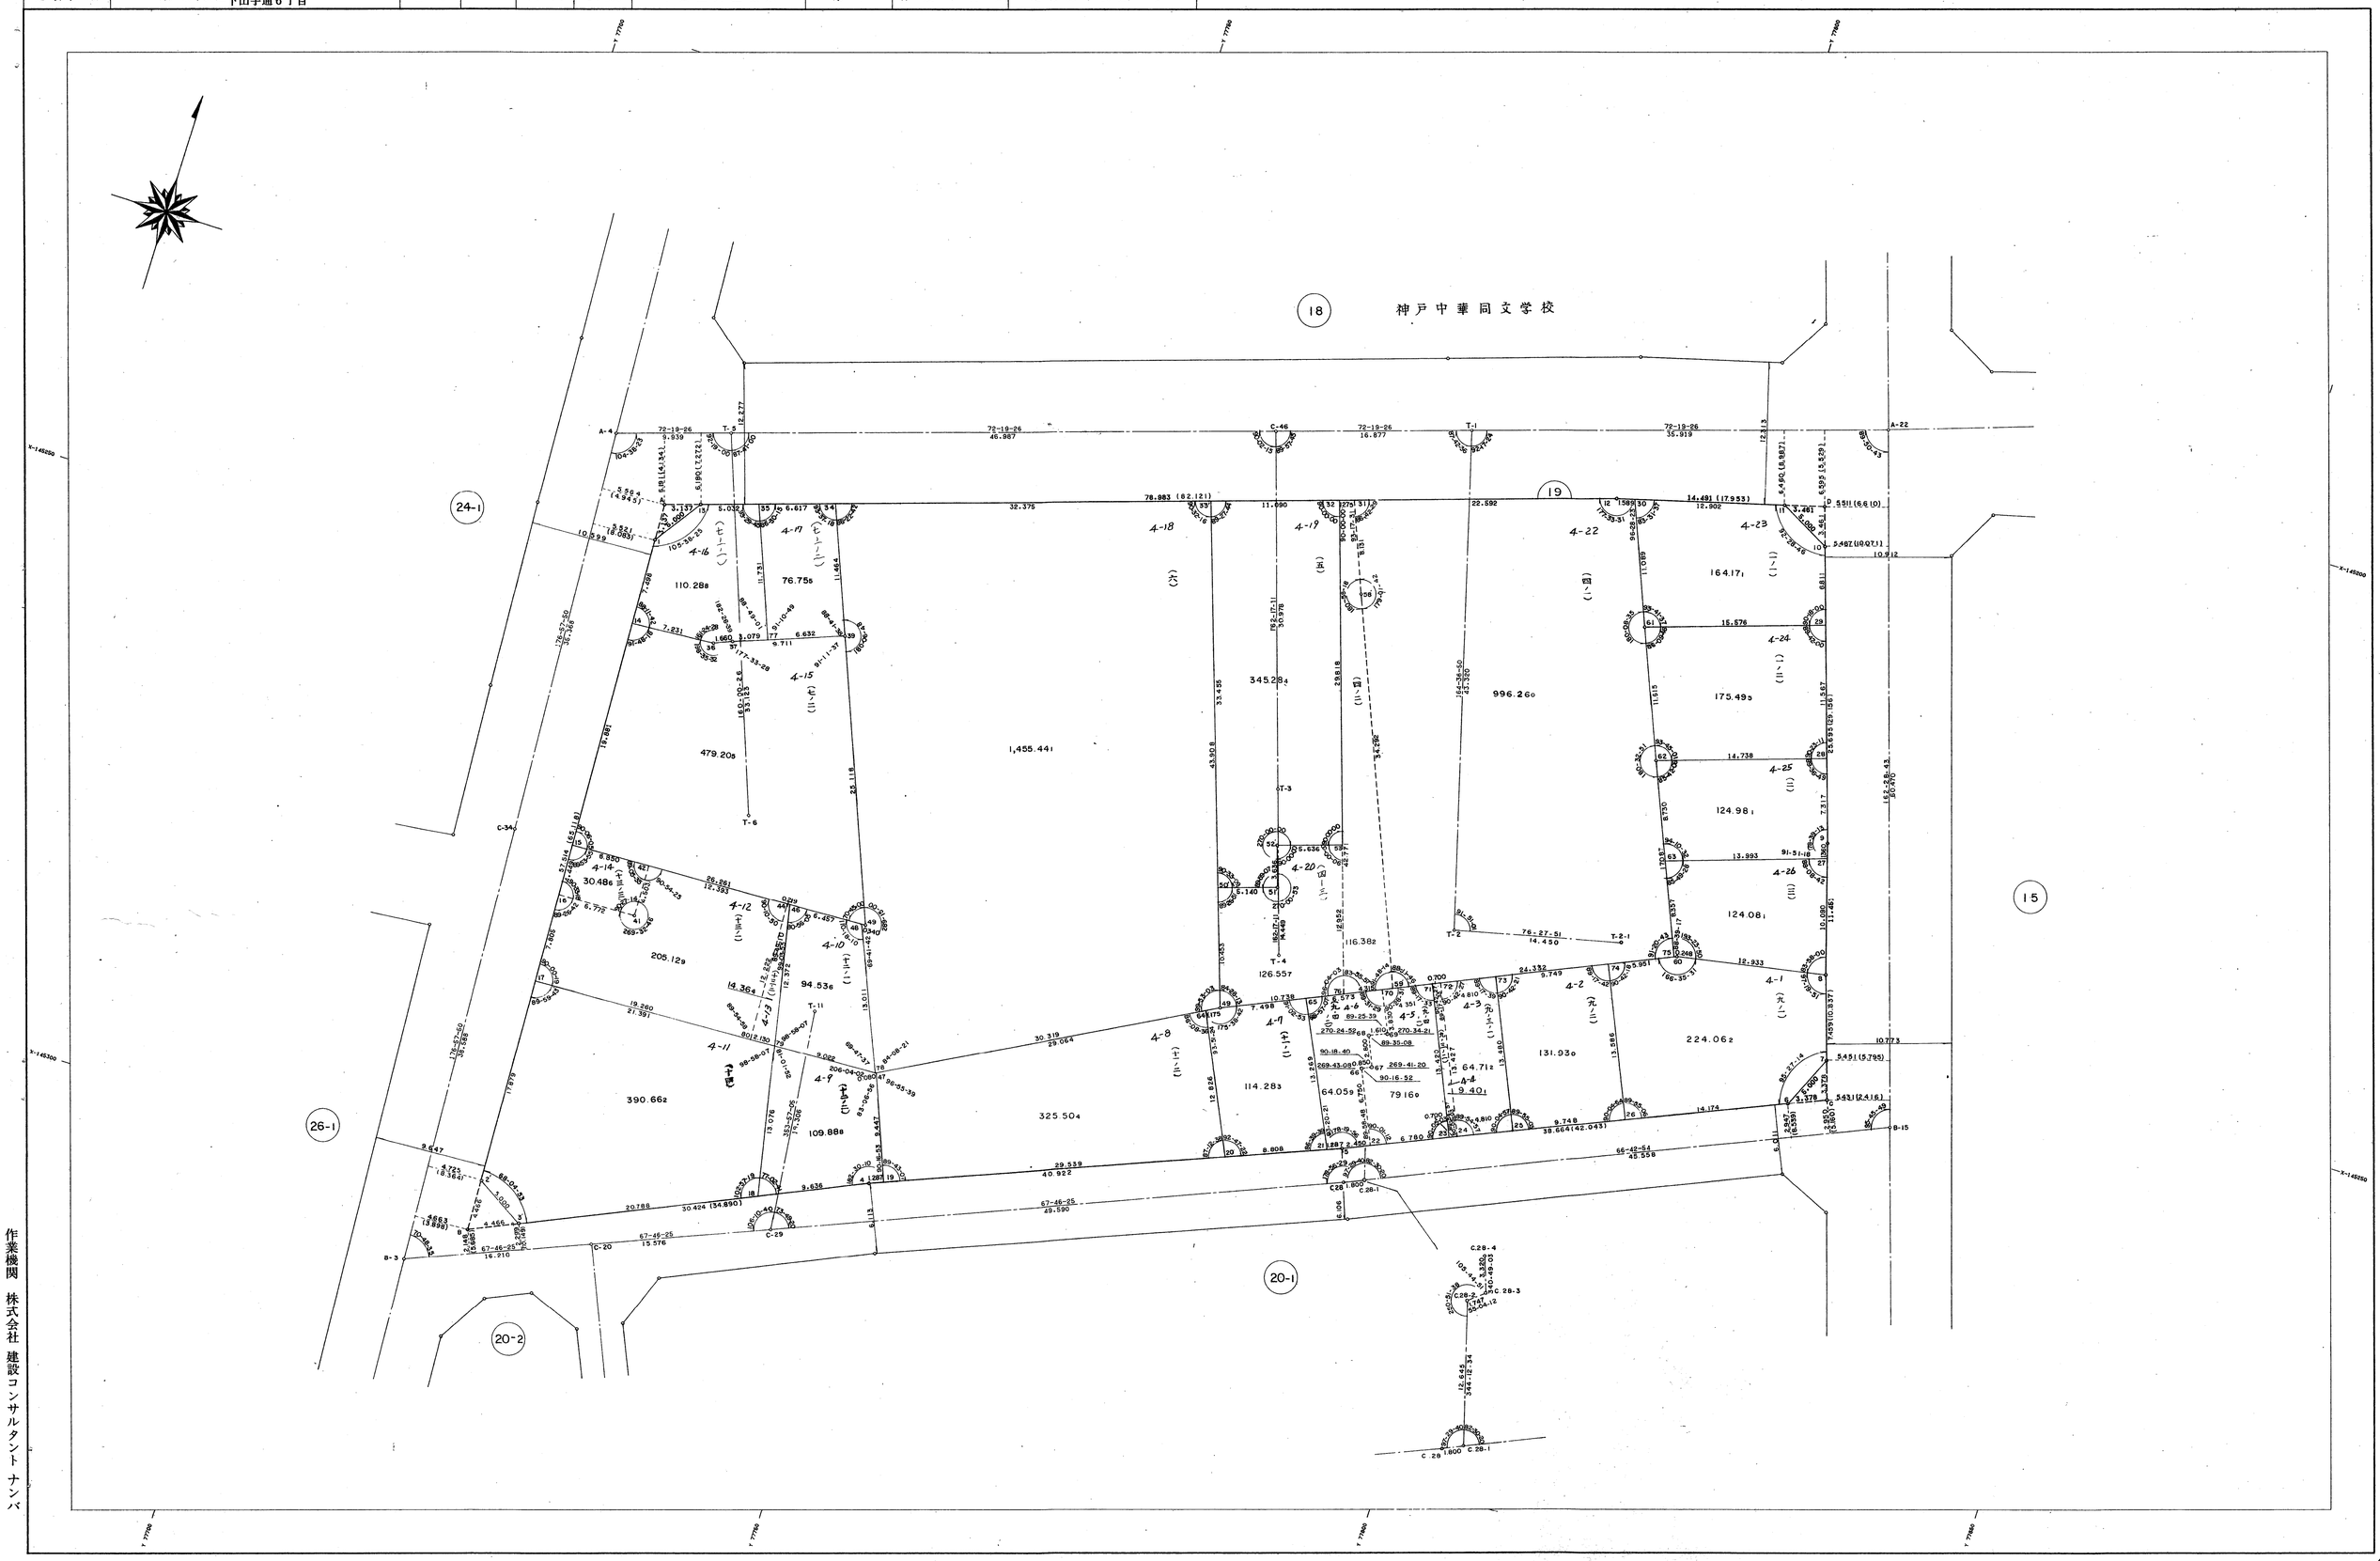

作業機関　株式会社　建設コンサルタント　ナンバ

計画機関　神戸市都市計画局

18