# 生田地区中山手換地区 23-1・23-2 街区画地確定測量原図

取扱注意
この資料は、土地区画整理事業に伴う換地処分時の測量成果（日本測地系）ですので、あくまで参考資料として取り扱ってください。
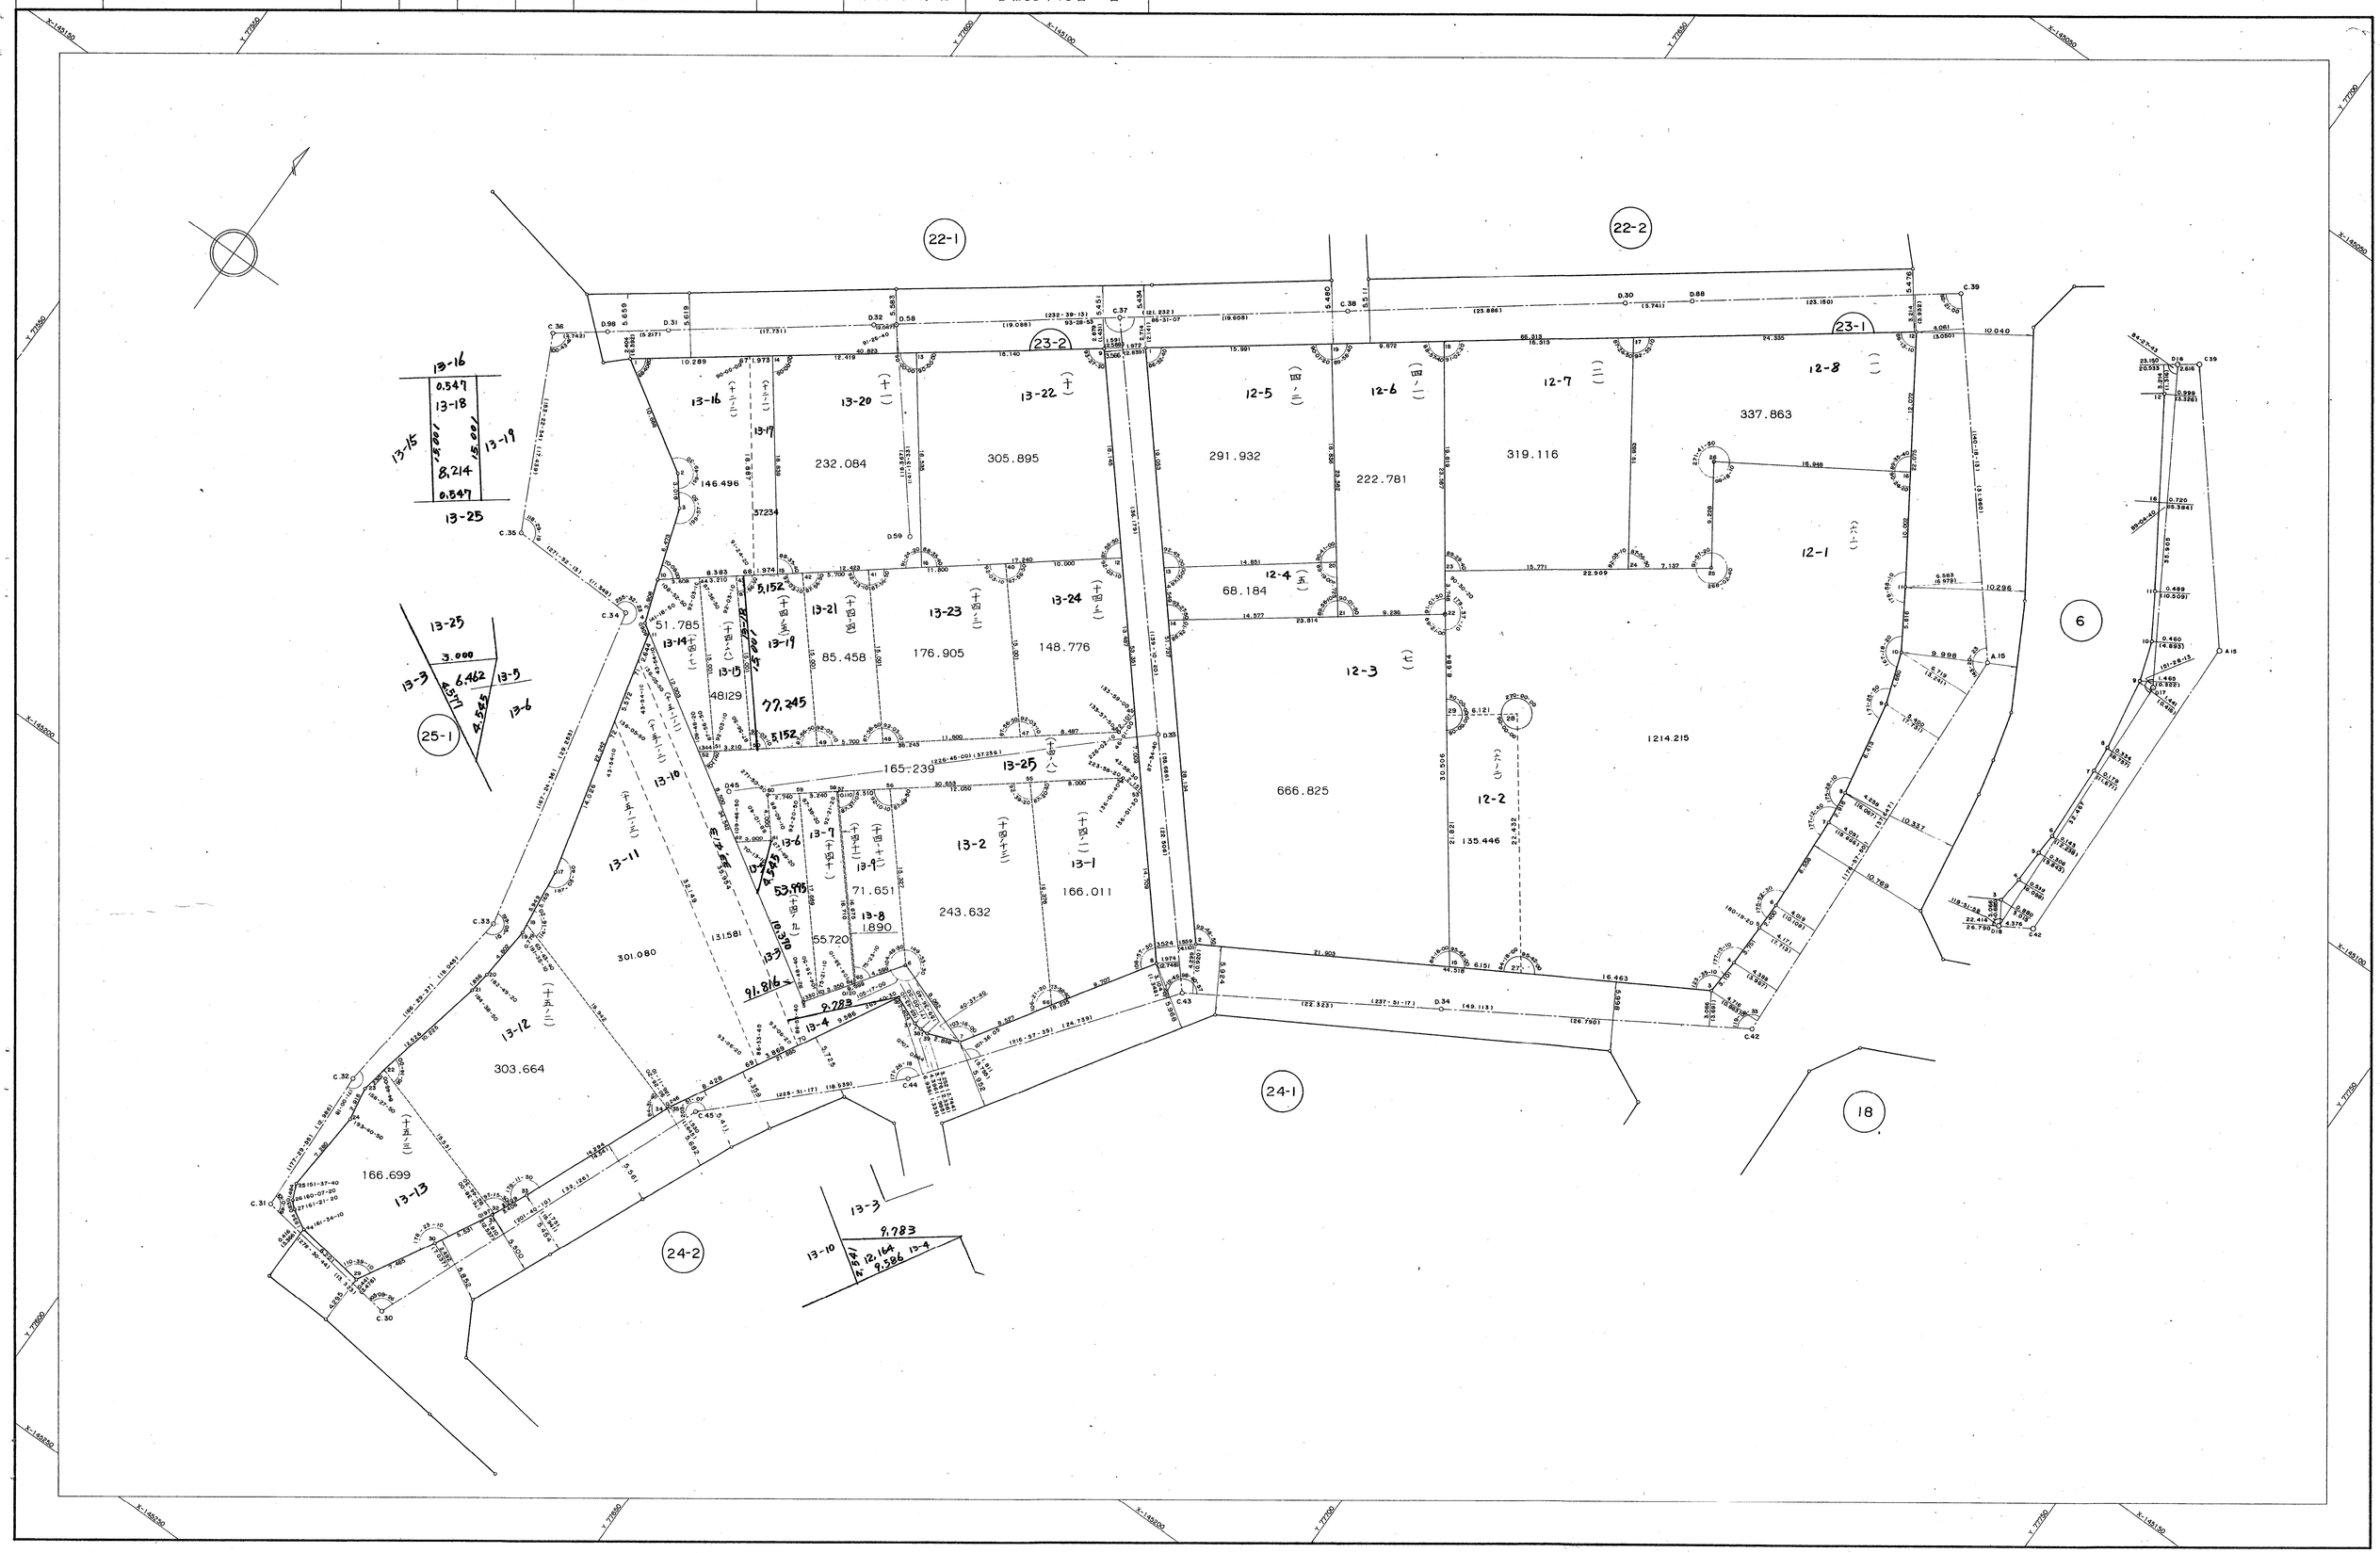
| 地番区域 | 神戸市中央区中山手通７丁目 | 番号 | | 縮尺 | 1:250 | 平面直角座標系 | 第Ⅴ | 作成年月日 | 昭和60年10日・日 |
|---|---|---|---|---|---|---|---|---|---|