取扱注意
この資料は、土地区画整理事業に伴う換地処分時の測量成果（日本測地系）ですので、あくまで参考資料として取り扱ってください。

# 確　定　測　量　原　図
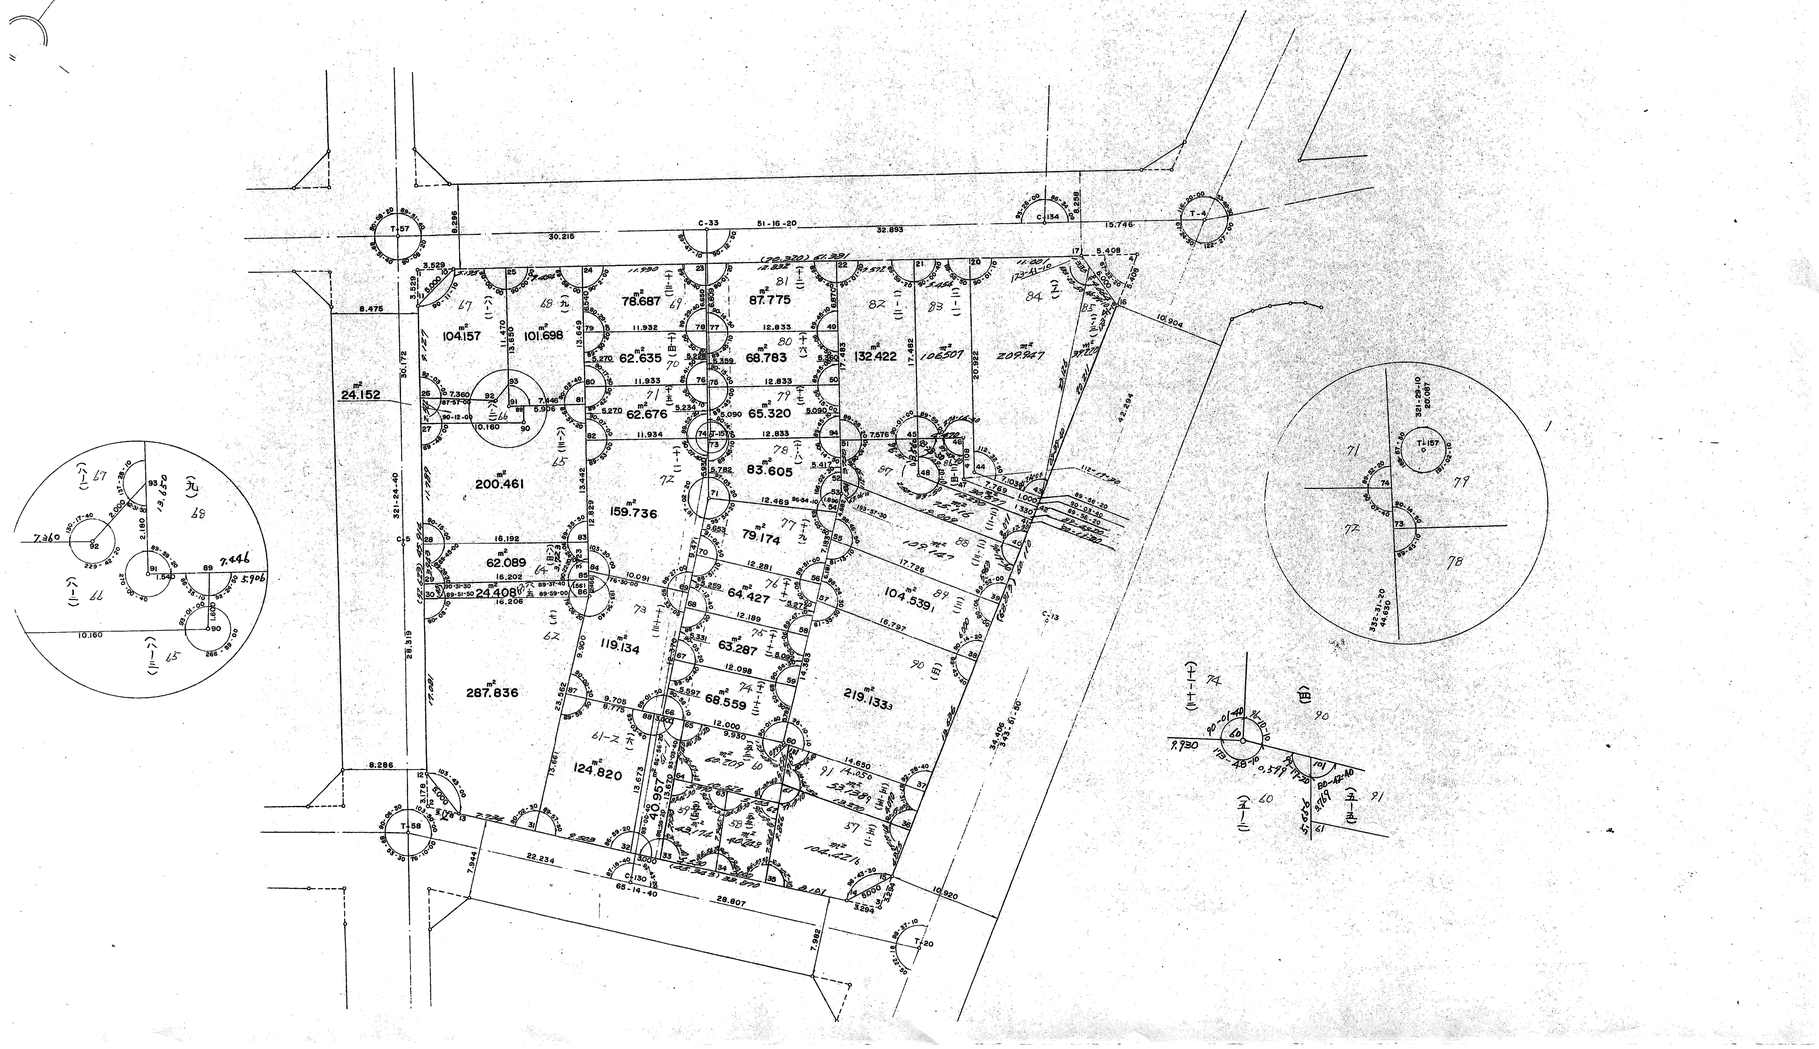
## 細田西尻池換地区（その1-2）　　25 街区縮尺 1 ：300