地番区域	神戸市兵庫区小河通四丁目	番号		縮尺	1/250	平面直角座標系	第Ⅴ	作成年月日	~~昭和 58年 10月 28日~~ 平成 14 19

確定測量原図

須佐野換地区19街区

取扱注意
この資料は、土地区画整理事業に伴う換地処分時の測量成果（日本測地系）ですので、あくまで参考資料として取り扱ってください。
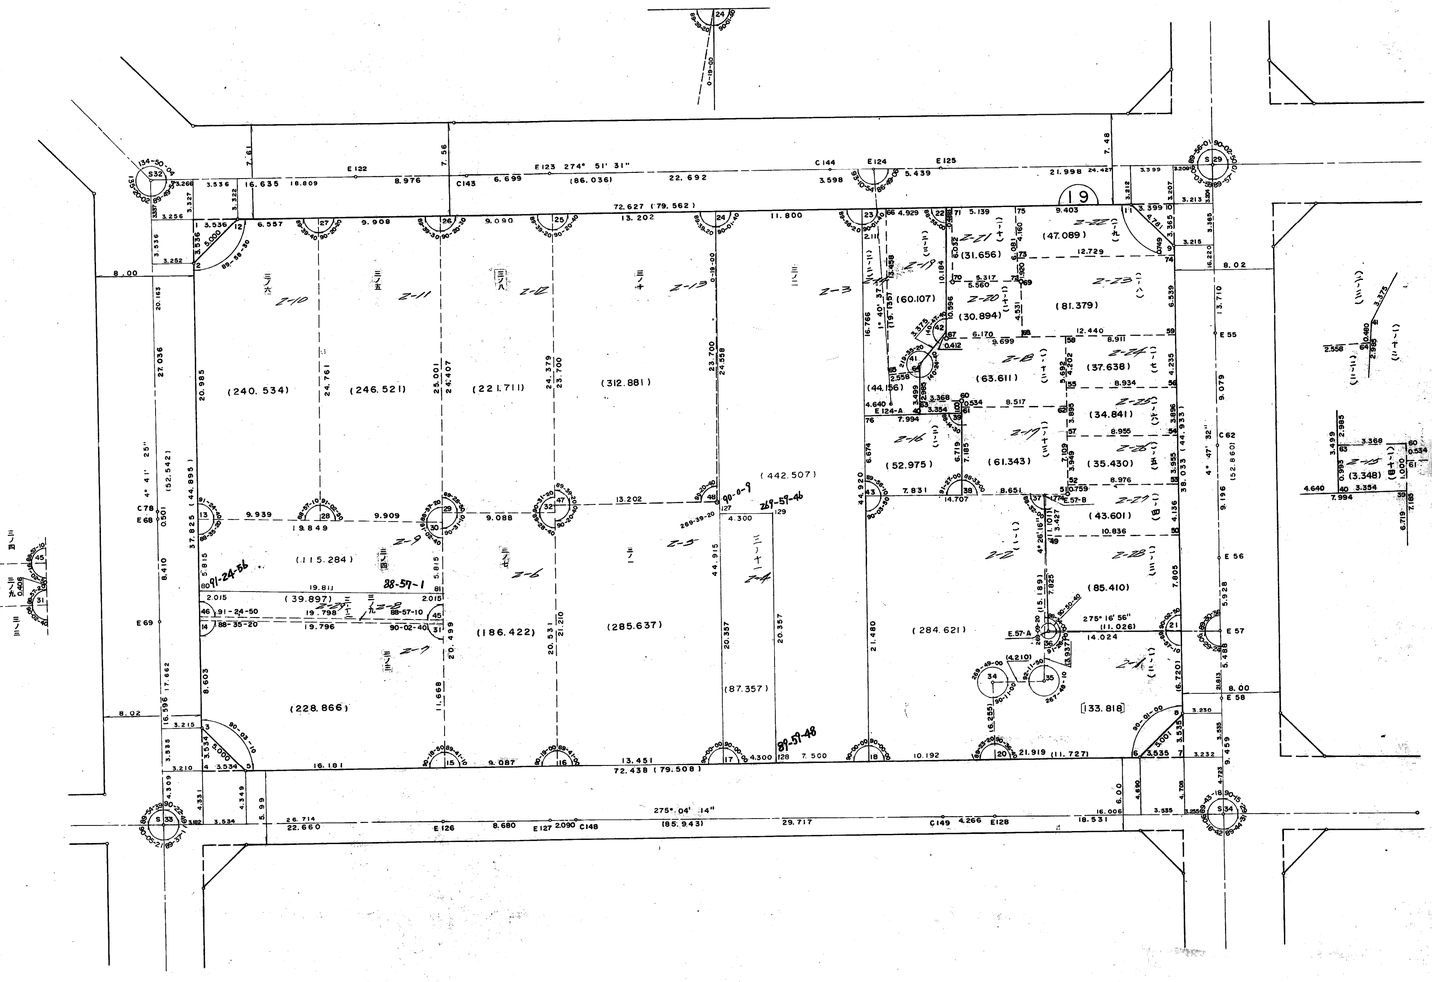
S = 1 : 250