| 地番区域 | 神戸市兵庫区小河通五丁目 | 番号 | | 縮尺 | 1/250 | 平面直角座標系 | 第 V | 作成年月日 | 昭和58年10月28日 |
|---|---|---|---|---|---|---|---|---|---|

# 確 定 測 量 原 図

## 須佐野換地区29街区

**取扱注意**

この資料は、土地区画整理事業に伴う換地処分時の測量成果（日本測地系）ですので、あくまで参考資料として取り扱ってください。

S = 1:250

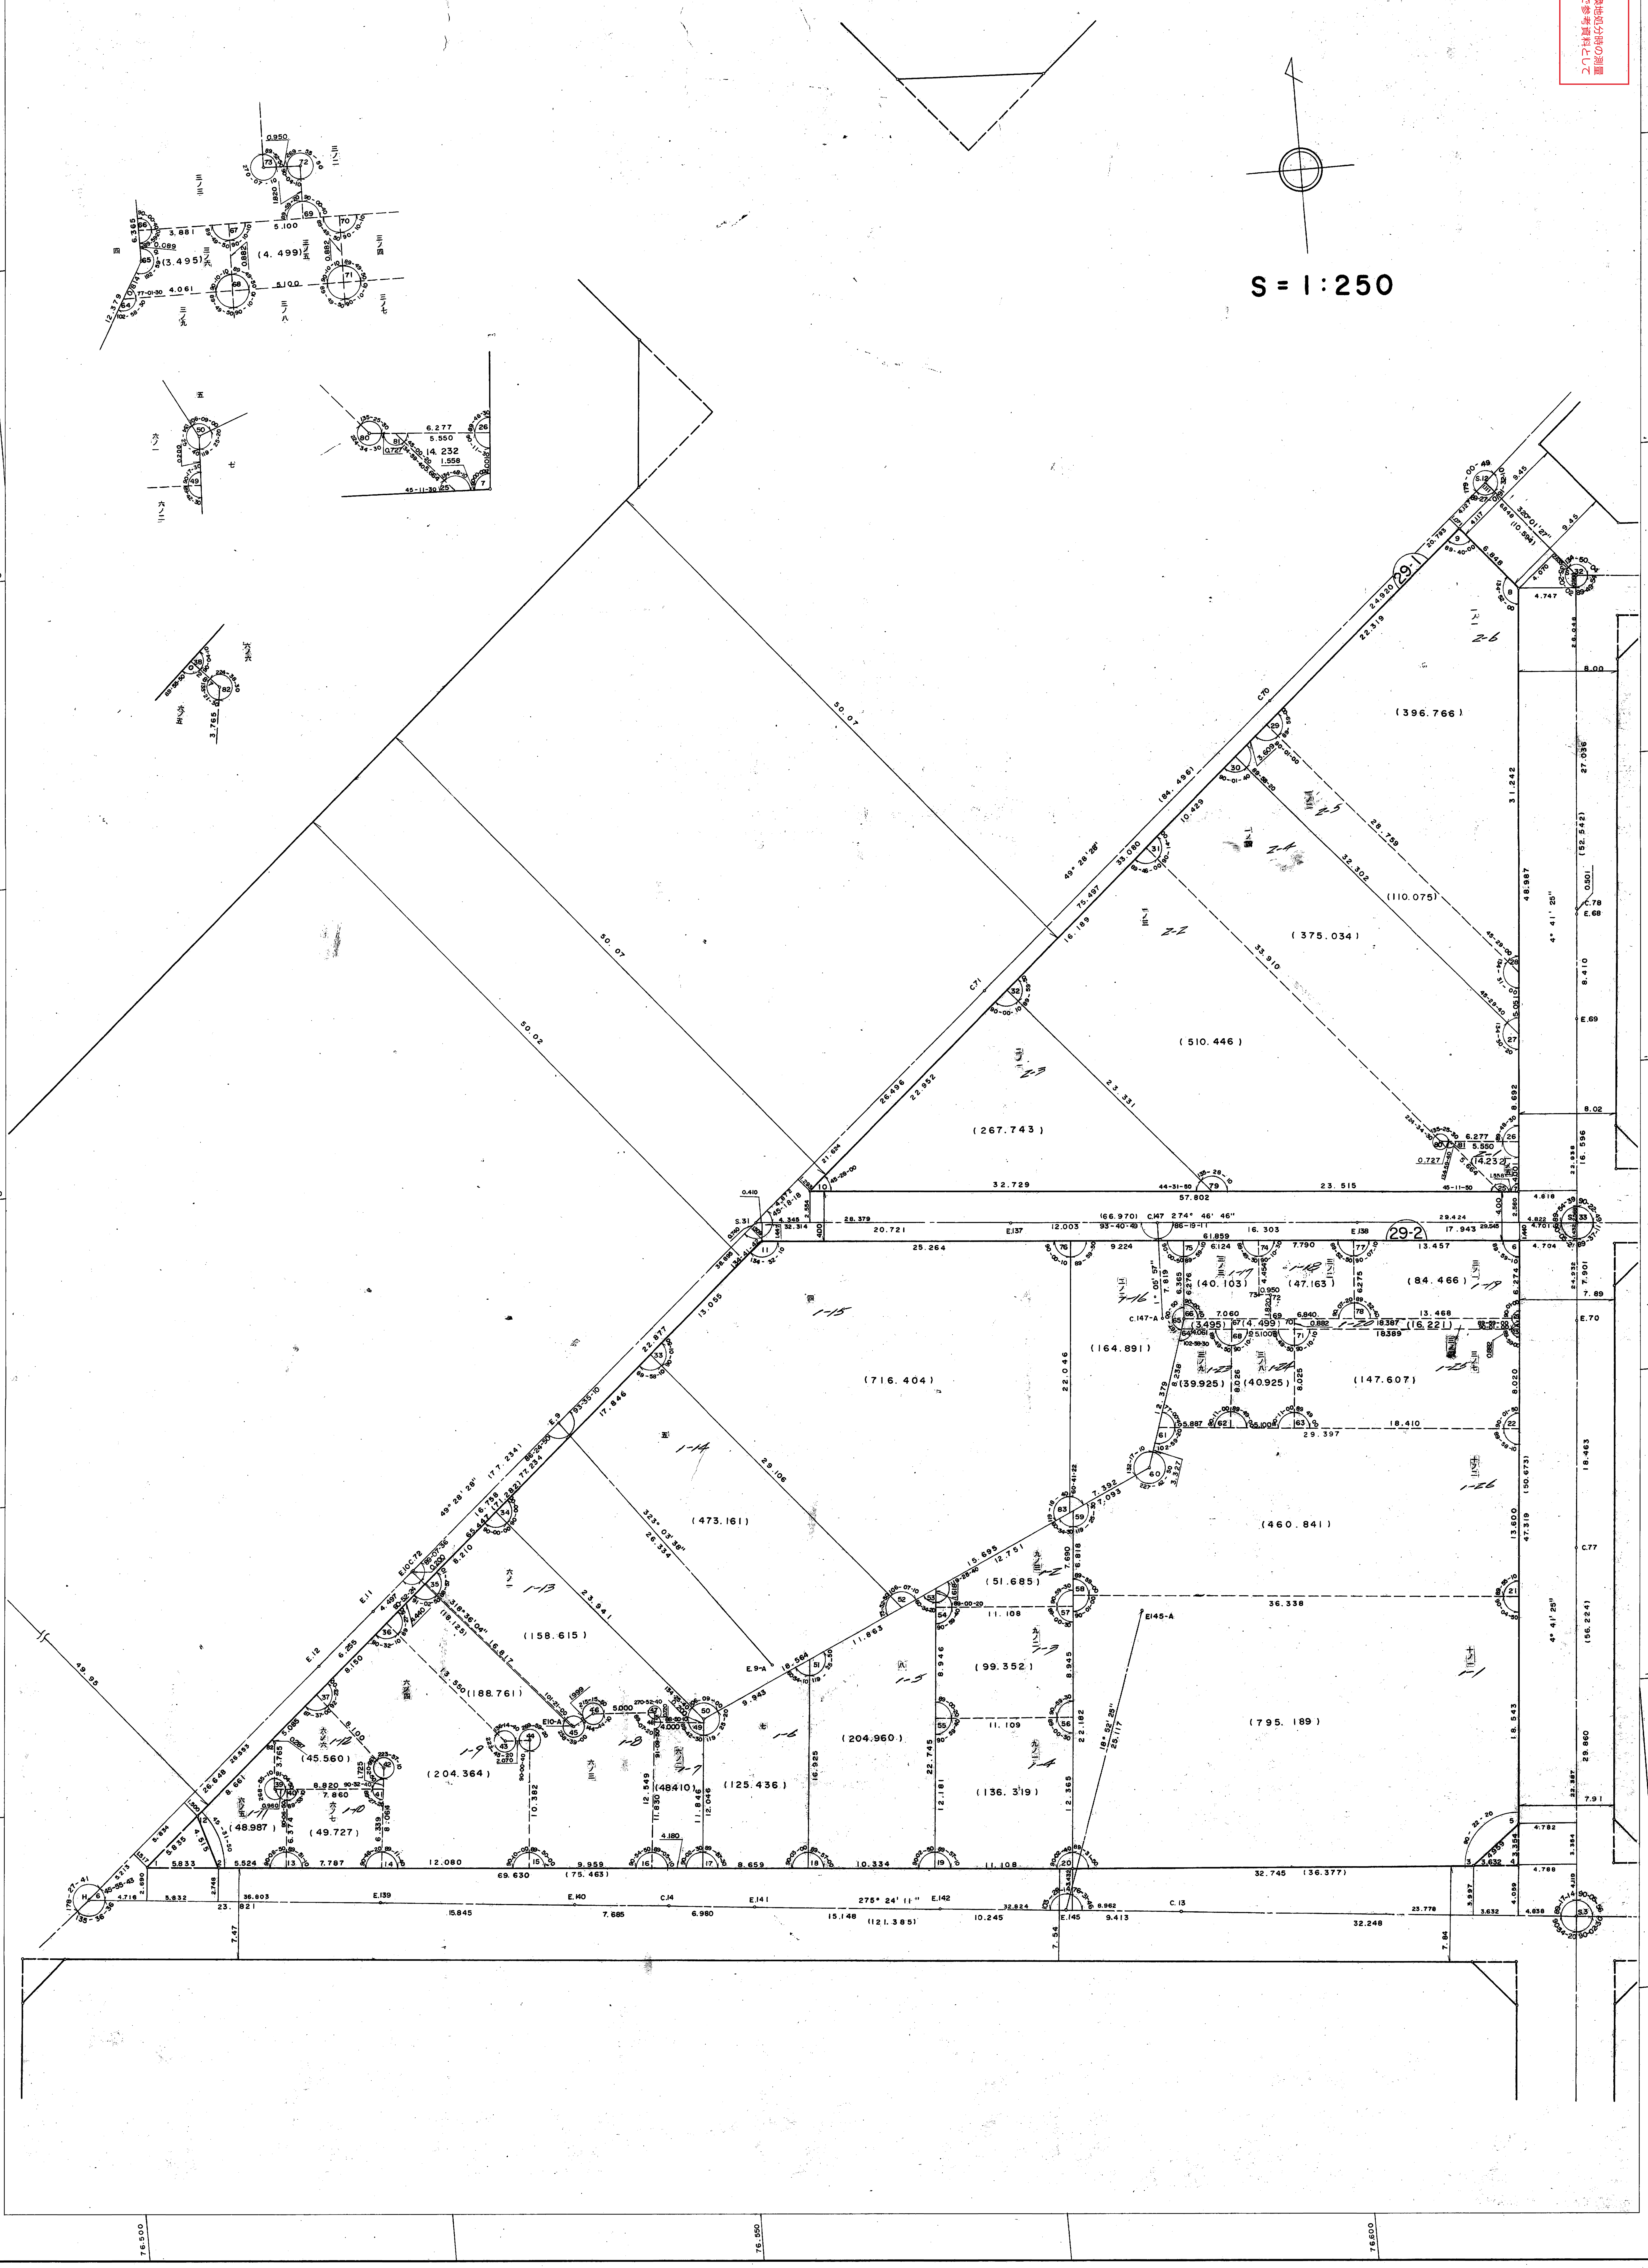

29-1
29-2
C70
C71
C47
(396.766)
(110.075)
(375.034)
(510.446)
(267.743)
(716.404)
(473.161)
(158.615)
(188.761)
(204.364)
(45.560)
(49.727)
(48.987)
(164.891)
(84.466)
(40.103)
(47.163)
(39.925)
(40.925)
(147.607)
(460.841)
(795.189)
(51.685)
(99.352)
(136.319)
(204.960)
(125.436)
(36.377)
(121.385)
(75.463)
50.07
50.02
49.95
49° 28′ 28″
275° 24′ 11″
274° 46′ 46″
4° 41′ 25″
76.500
76.550
76.600
-147.900
-147.950
-148.000
-148.050