葺合地区市役所前換地区　19　街区　　確定測量原図

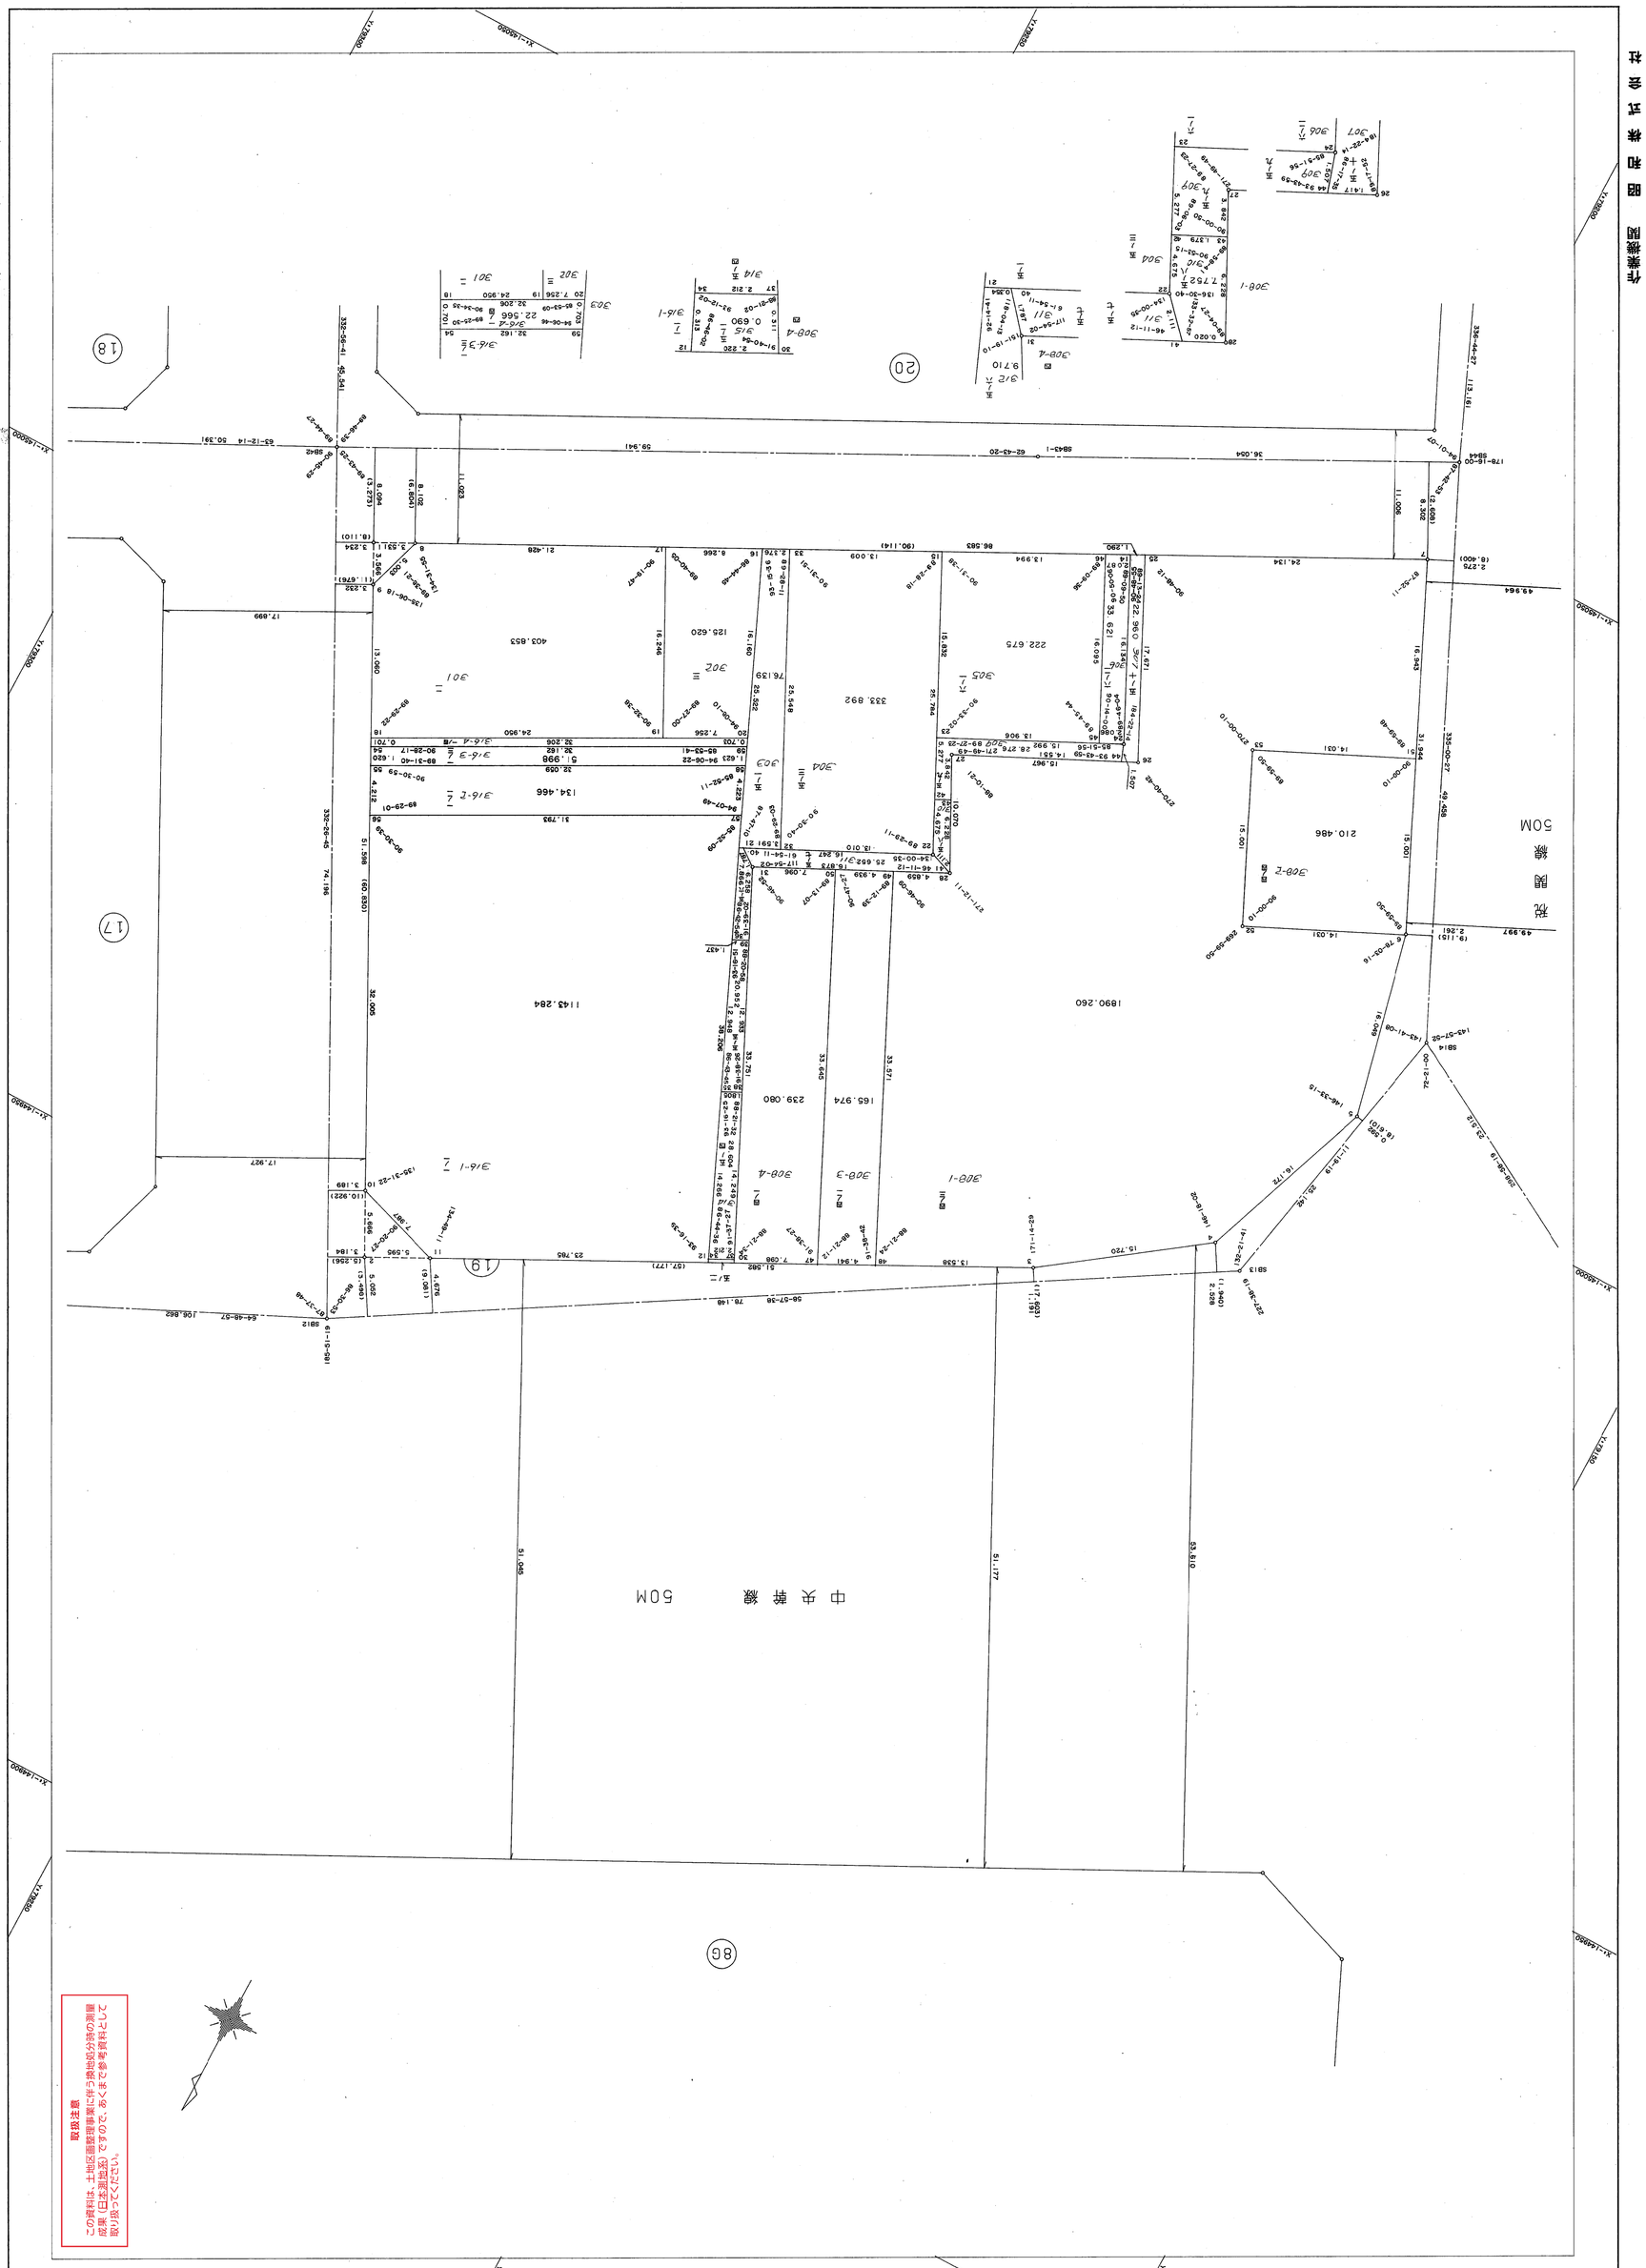

取扱注意
この資料は、土地区画整理事業に伴う換地処分時の測量成果（日本測地系）ですので、あくまで参考資料として取り扱ってください。

地番区域	神戸市中央区小野柄通８丁目	番 号	19	縮 尺	1：250	平面直角座標系	第 V	作成年月日	平成８年９月 日