52街区 確定測量図

地番区域	神戸市灘区大内通1丁目	番号		縮尺	1:500	平面直角座標系	第V	作成年月日		平成12年12月 日

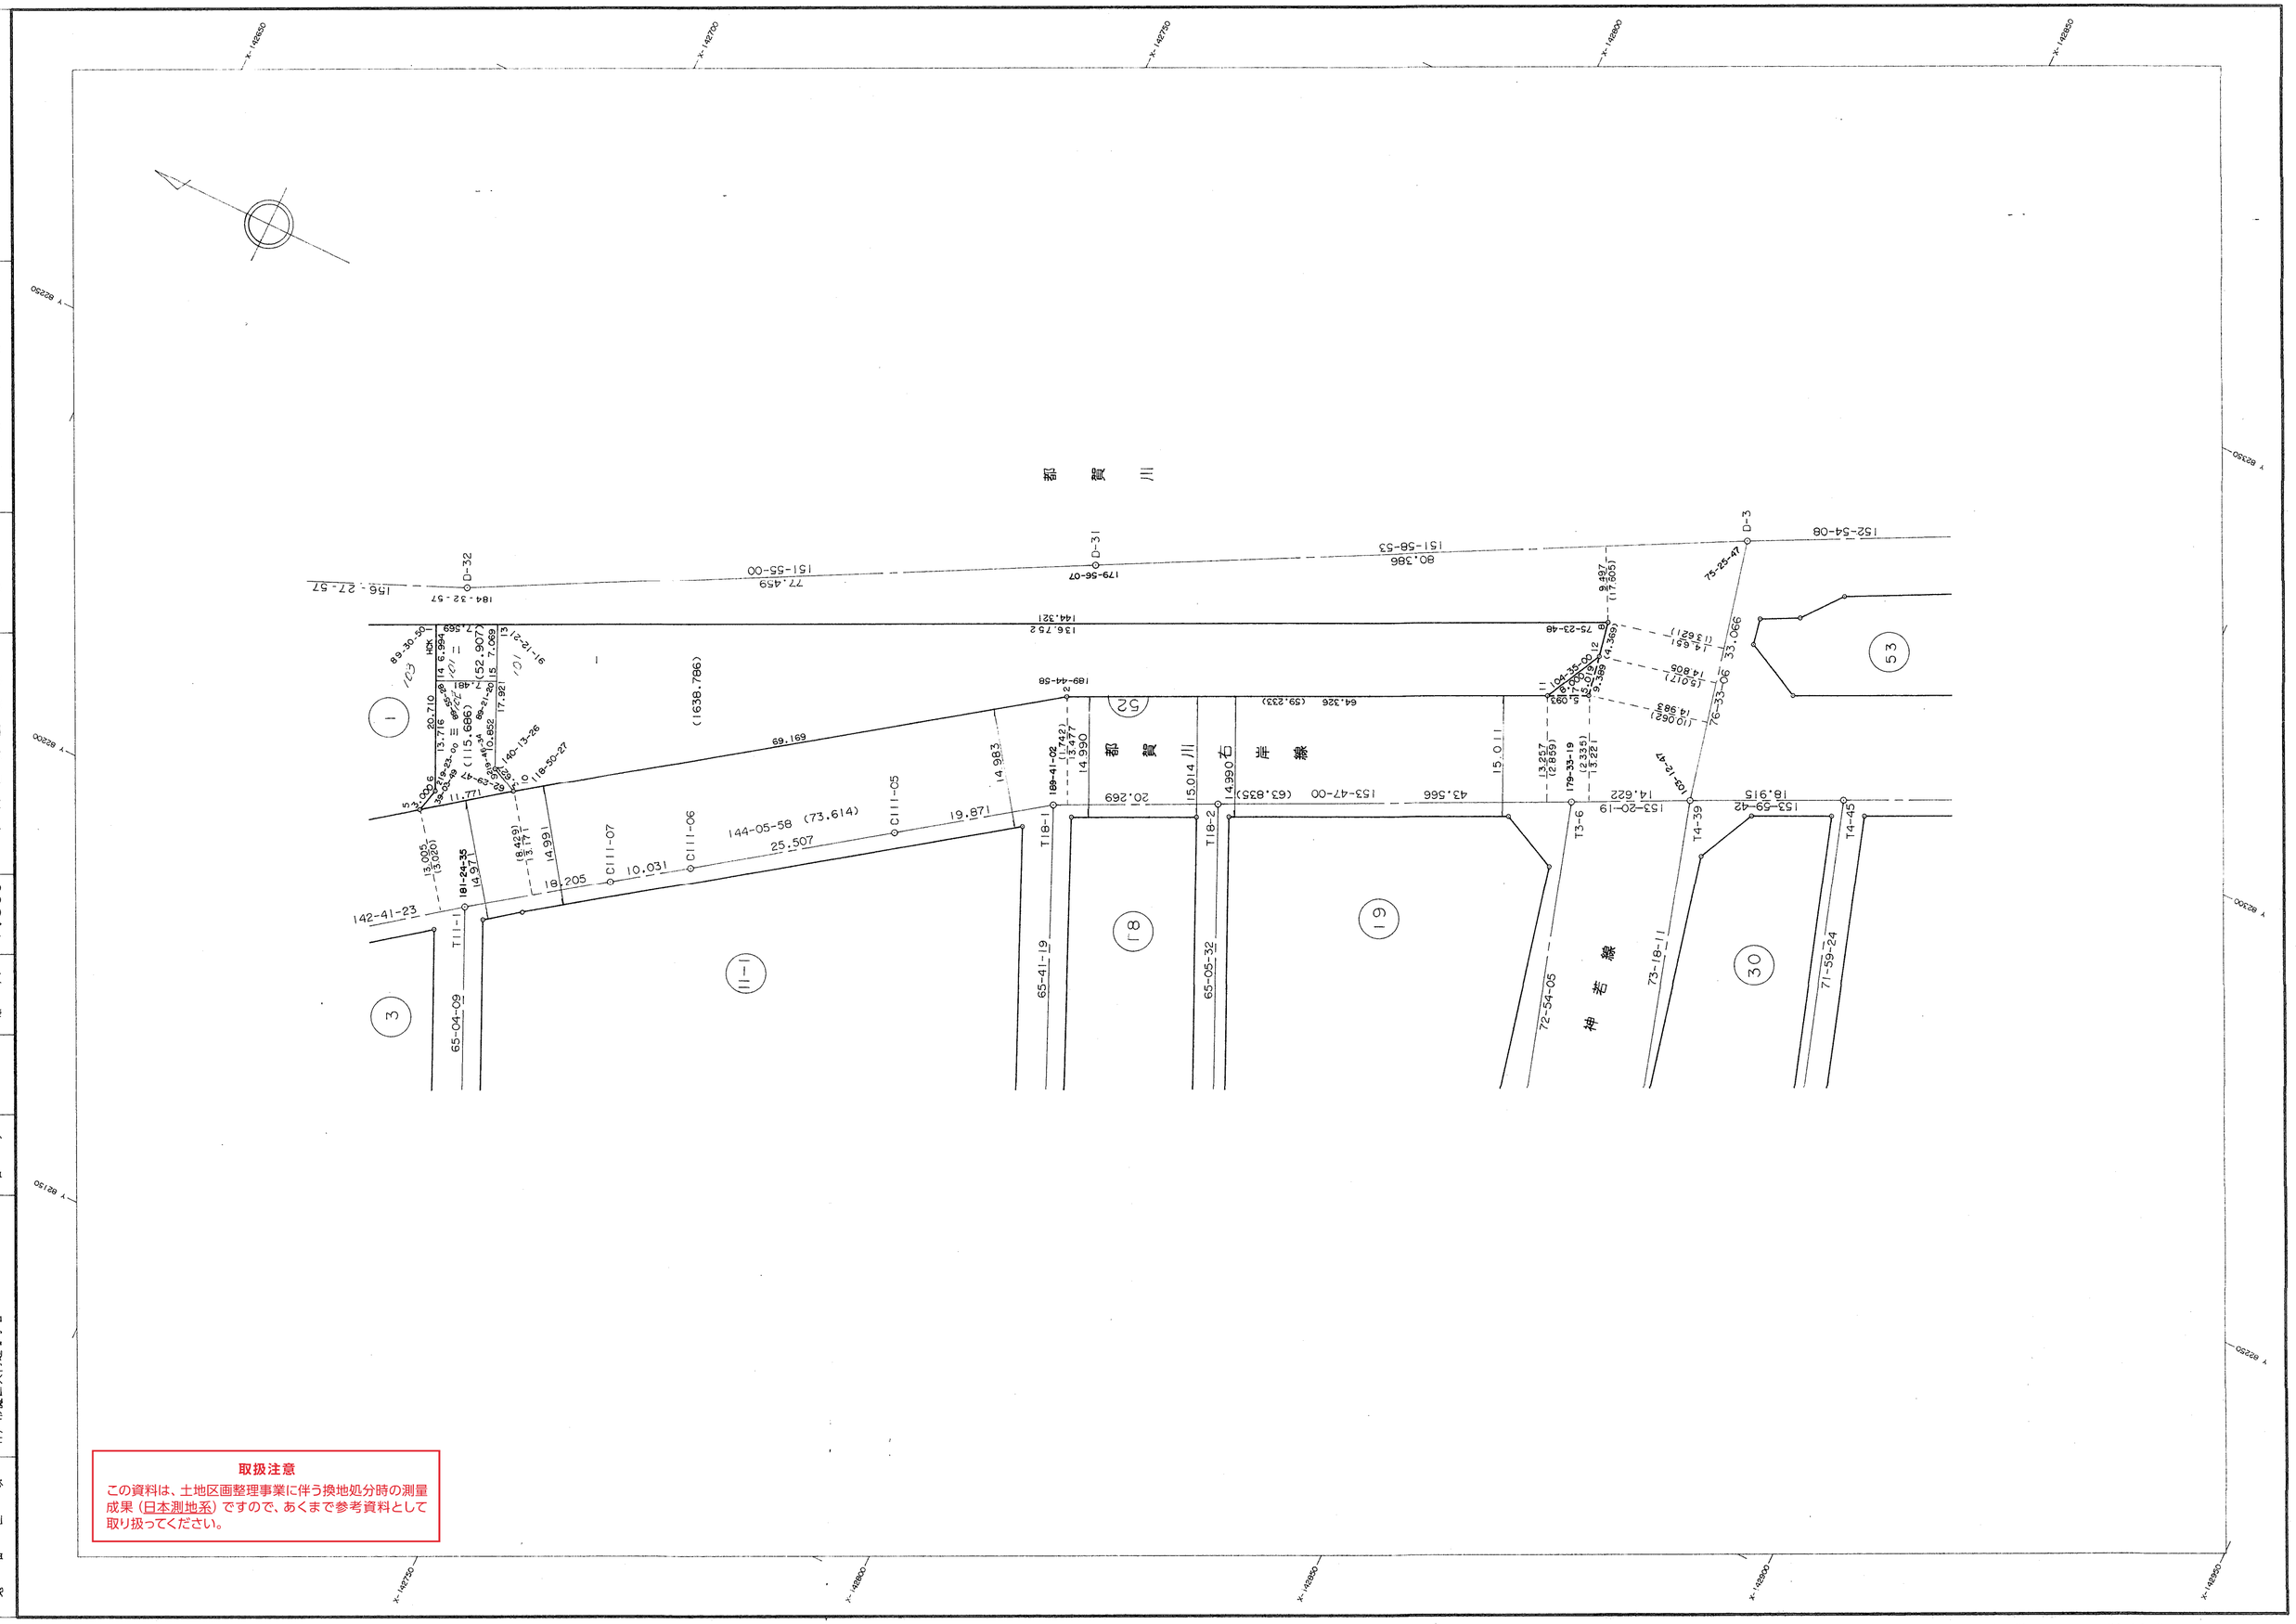

取扱注意

この資料は、土地区画整理事業に伴う換地処分時の測量成果（日本測地系）ですので、あくまで参考資料として取り扱ってください。

作成機関　株式会社テクノス