河原地区西工区28，29街区確定測量原図

地番区域	神戸市灘区大内通３丁目 神戸市灘区泉通３丁目	番号		縮尺	1:250	平面直角座標	第 V	作成年月日	平成11年12月1日

取扱注意

この資料は、土地区画整理事業に伴う換地処分時の測量成果（日本測地系）ですので、あくまで参考資料として取り扱ってください。

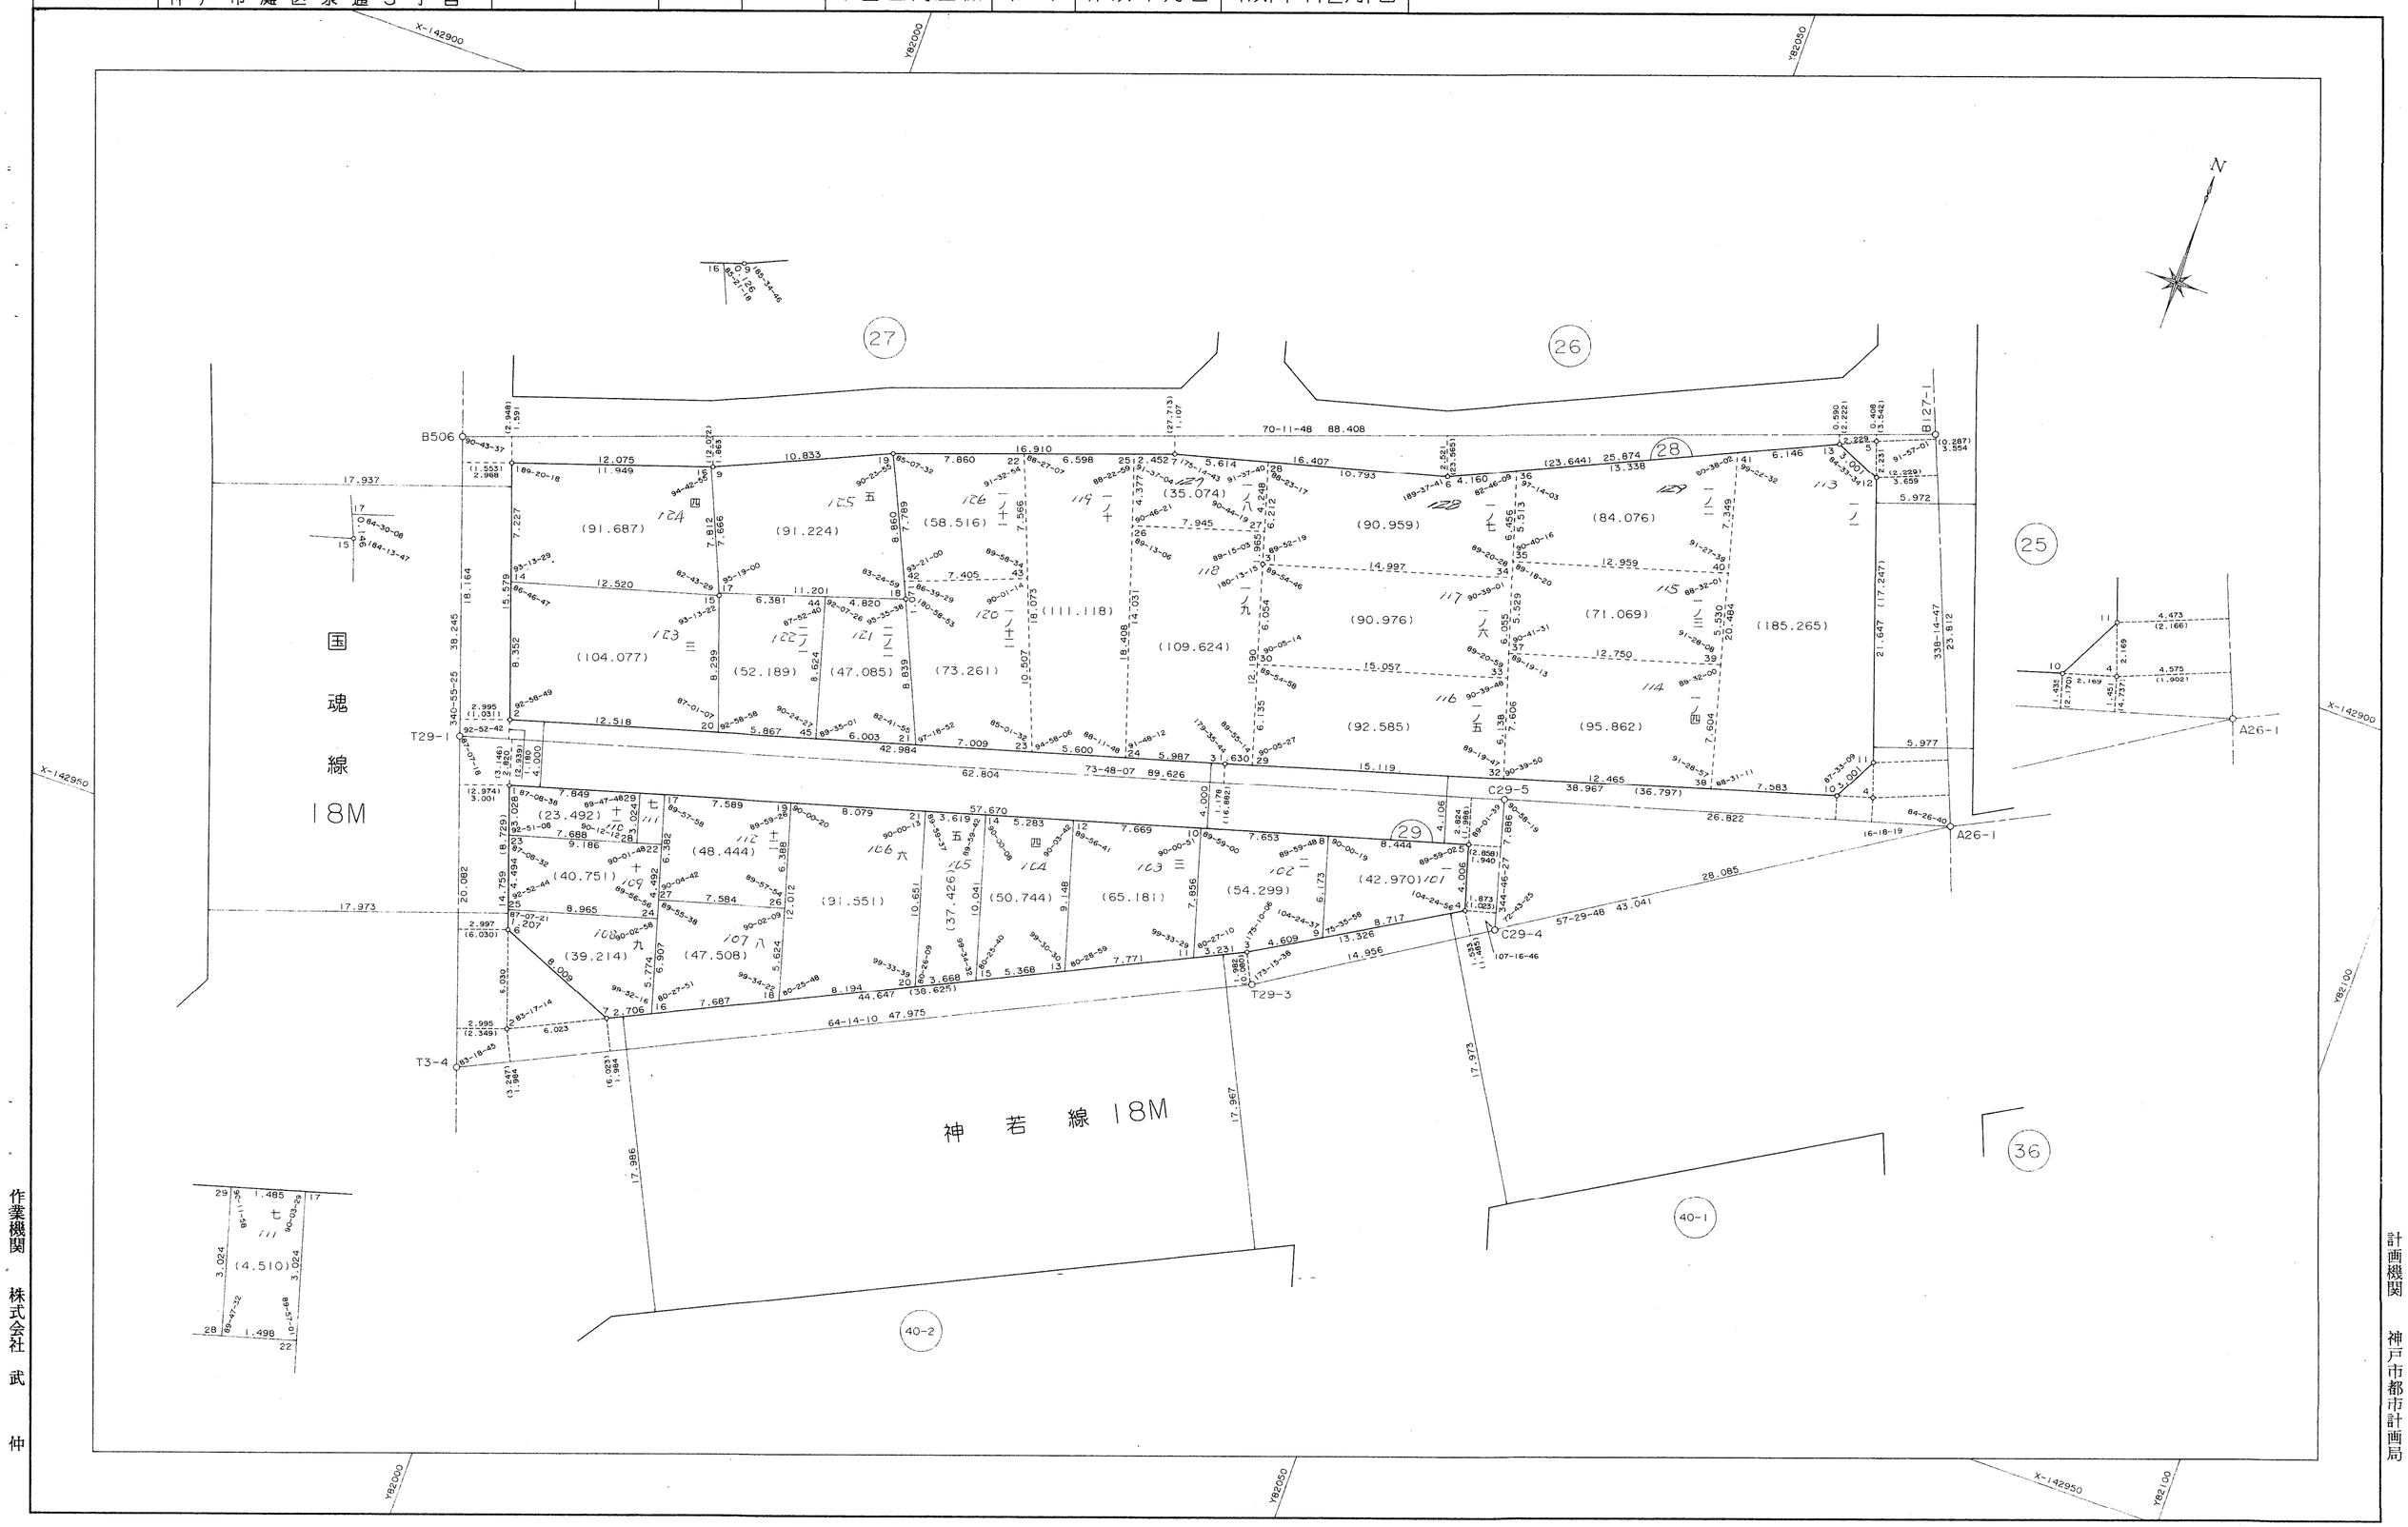

作業機関　株式会社　武　仲

計画機関　神戸市都市計画局