葺合地区宮本換地区 5C 街区　確定測量原図

地番区域	神戸市中央区坂口通 1丁目，宮本通 1丁目	番 号	10	縮 尺	1：500	平面直角座標系	第 V	作成年月日	平成 8 年 3 月28日

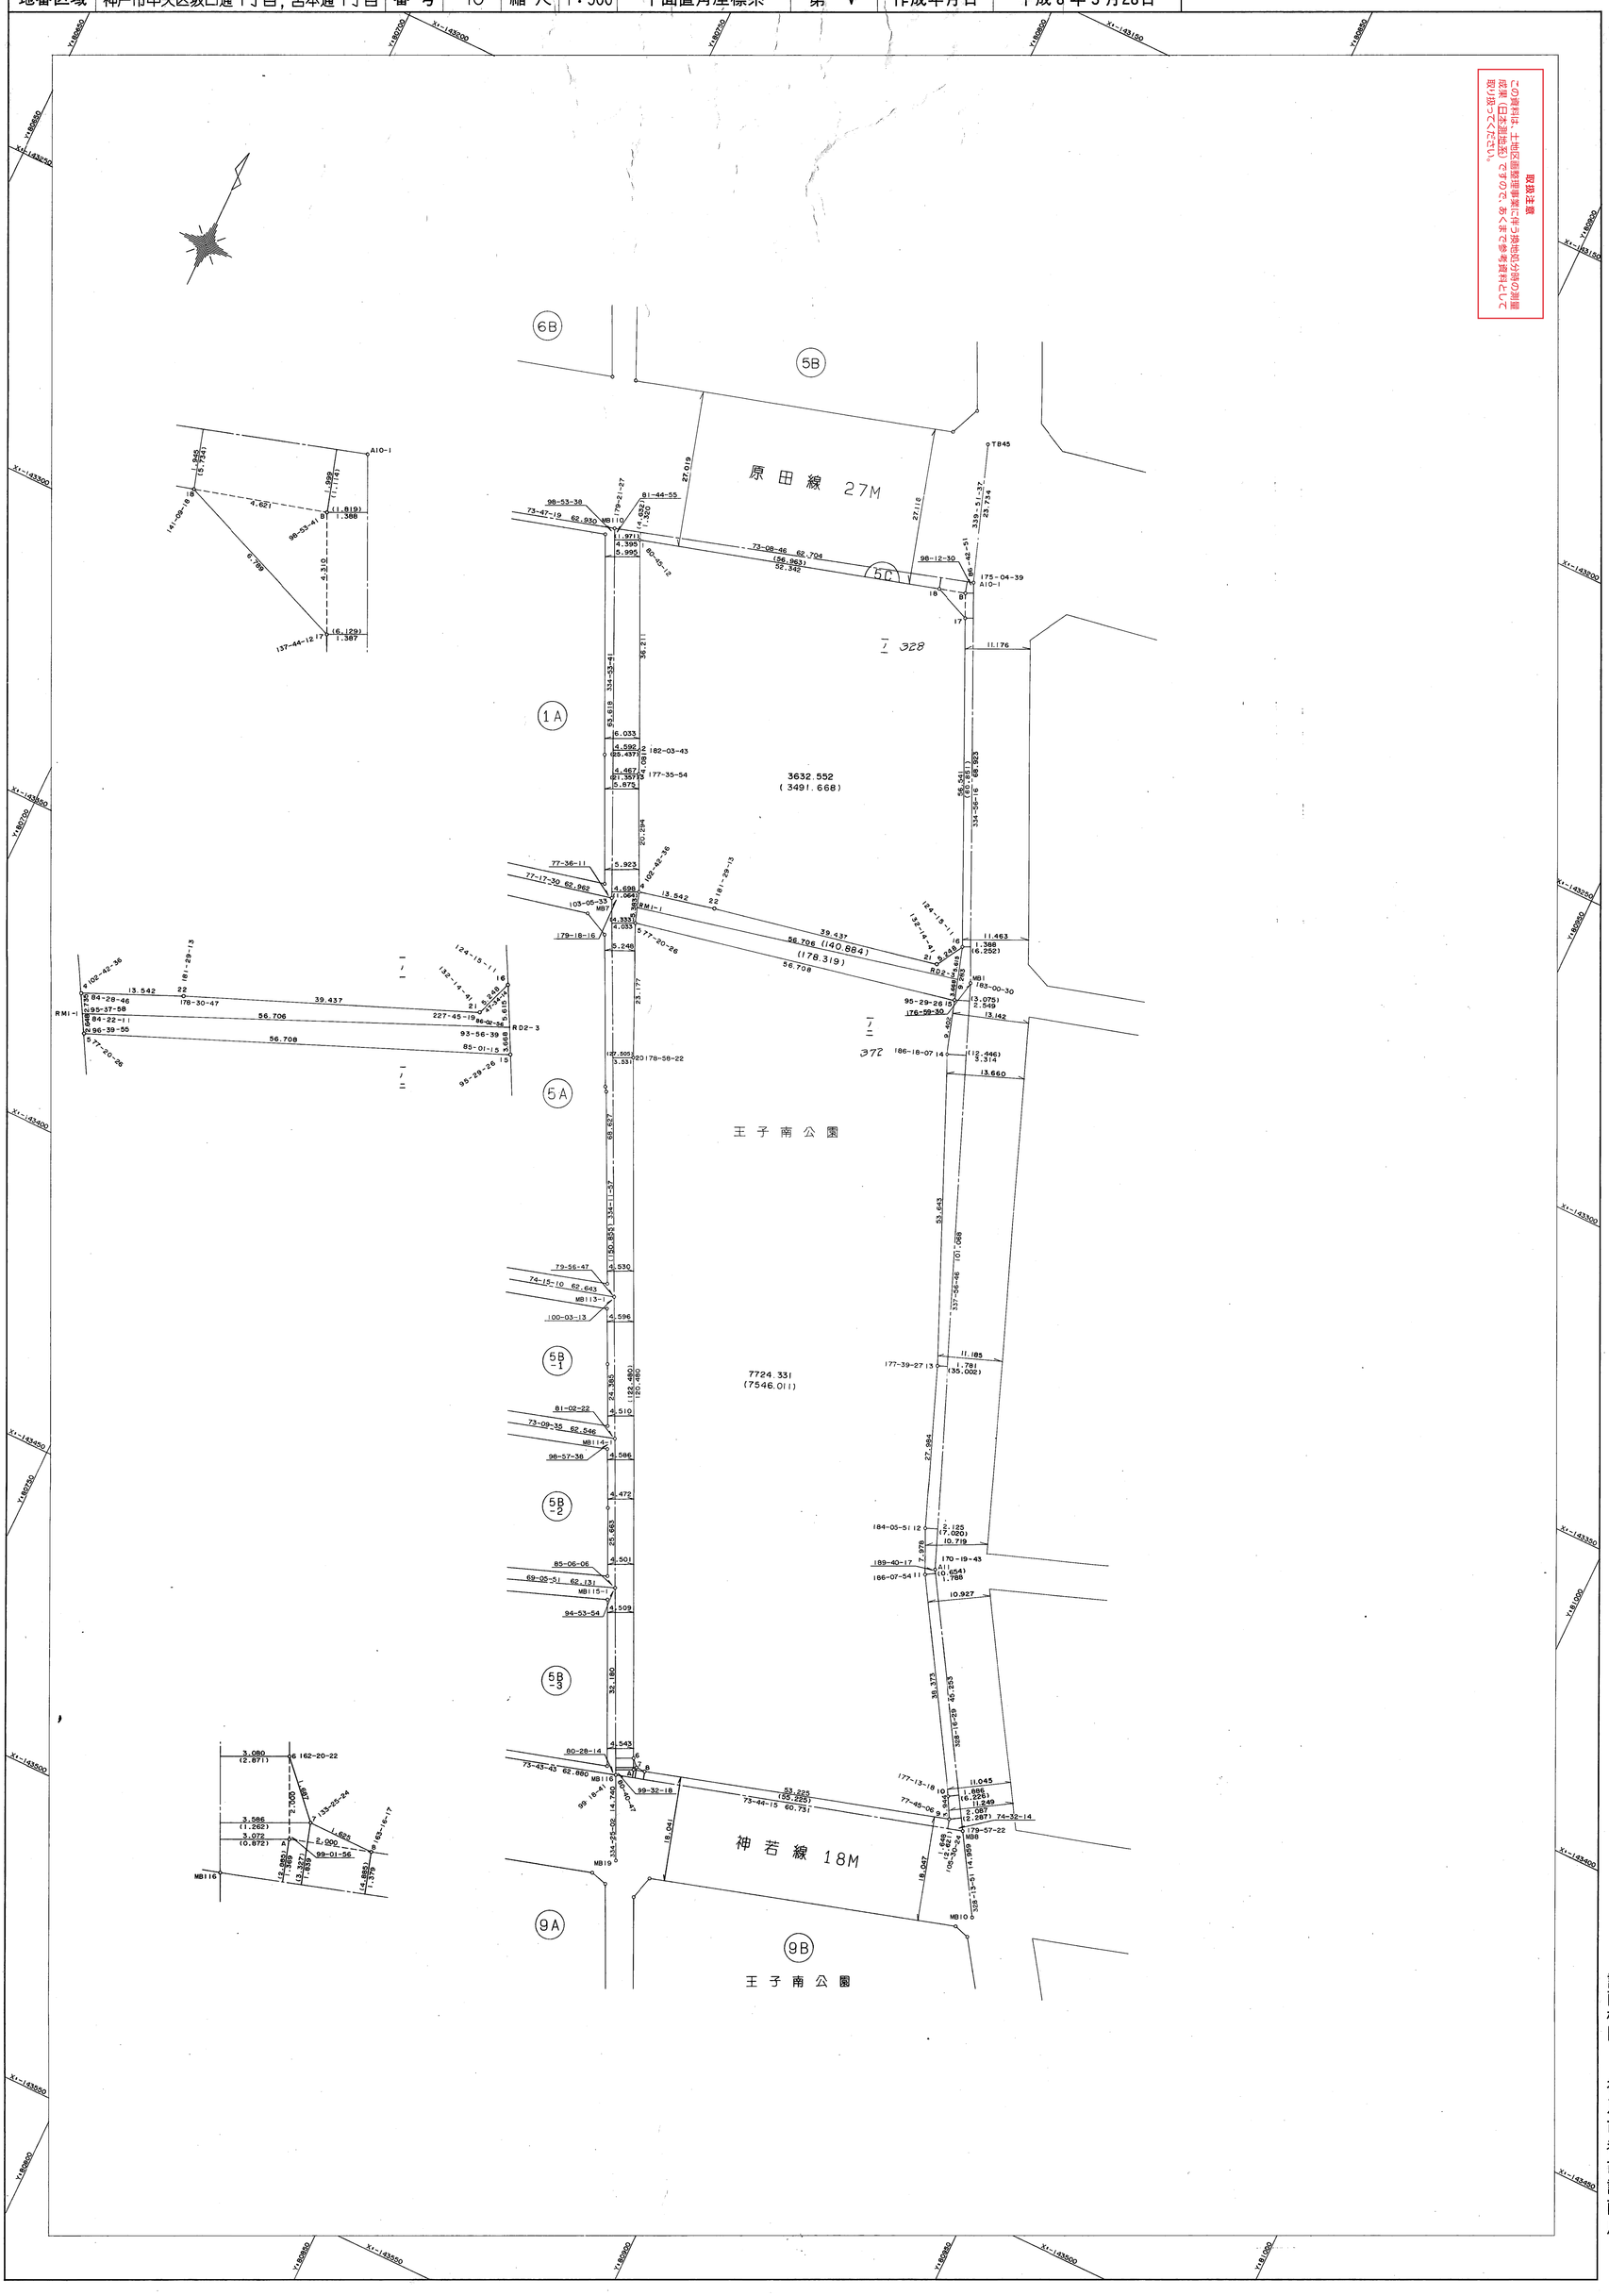

作成機関　昭和株式会社

計画機関　神戸市都市計画局