


兵庫地区兵庫駅前2換地区5・6街区画地確定測量原図(その2)

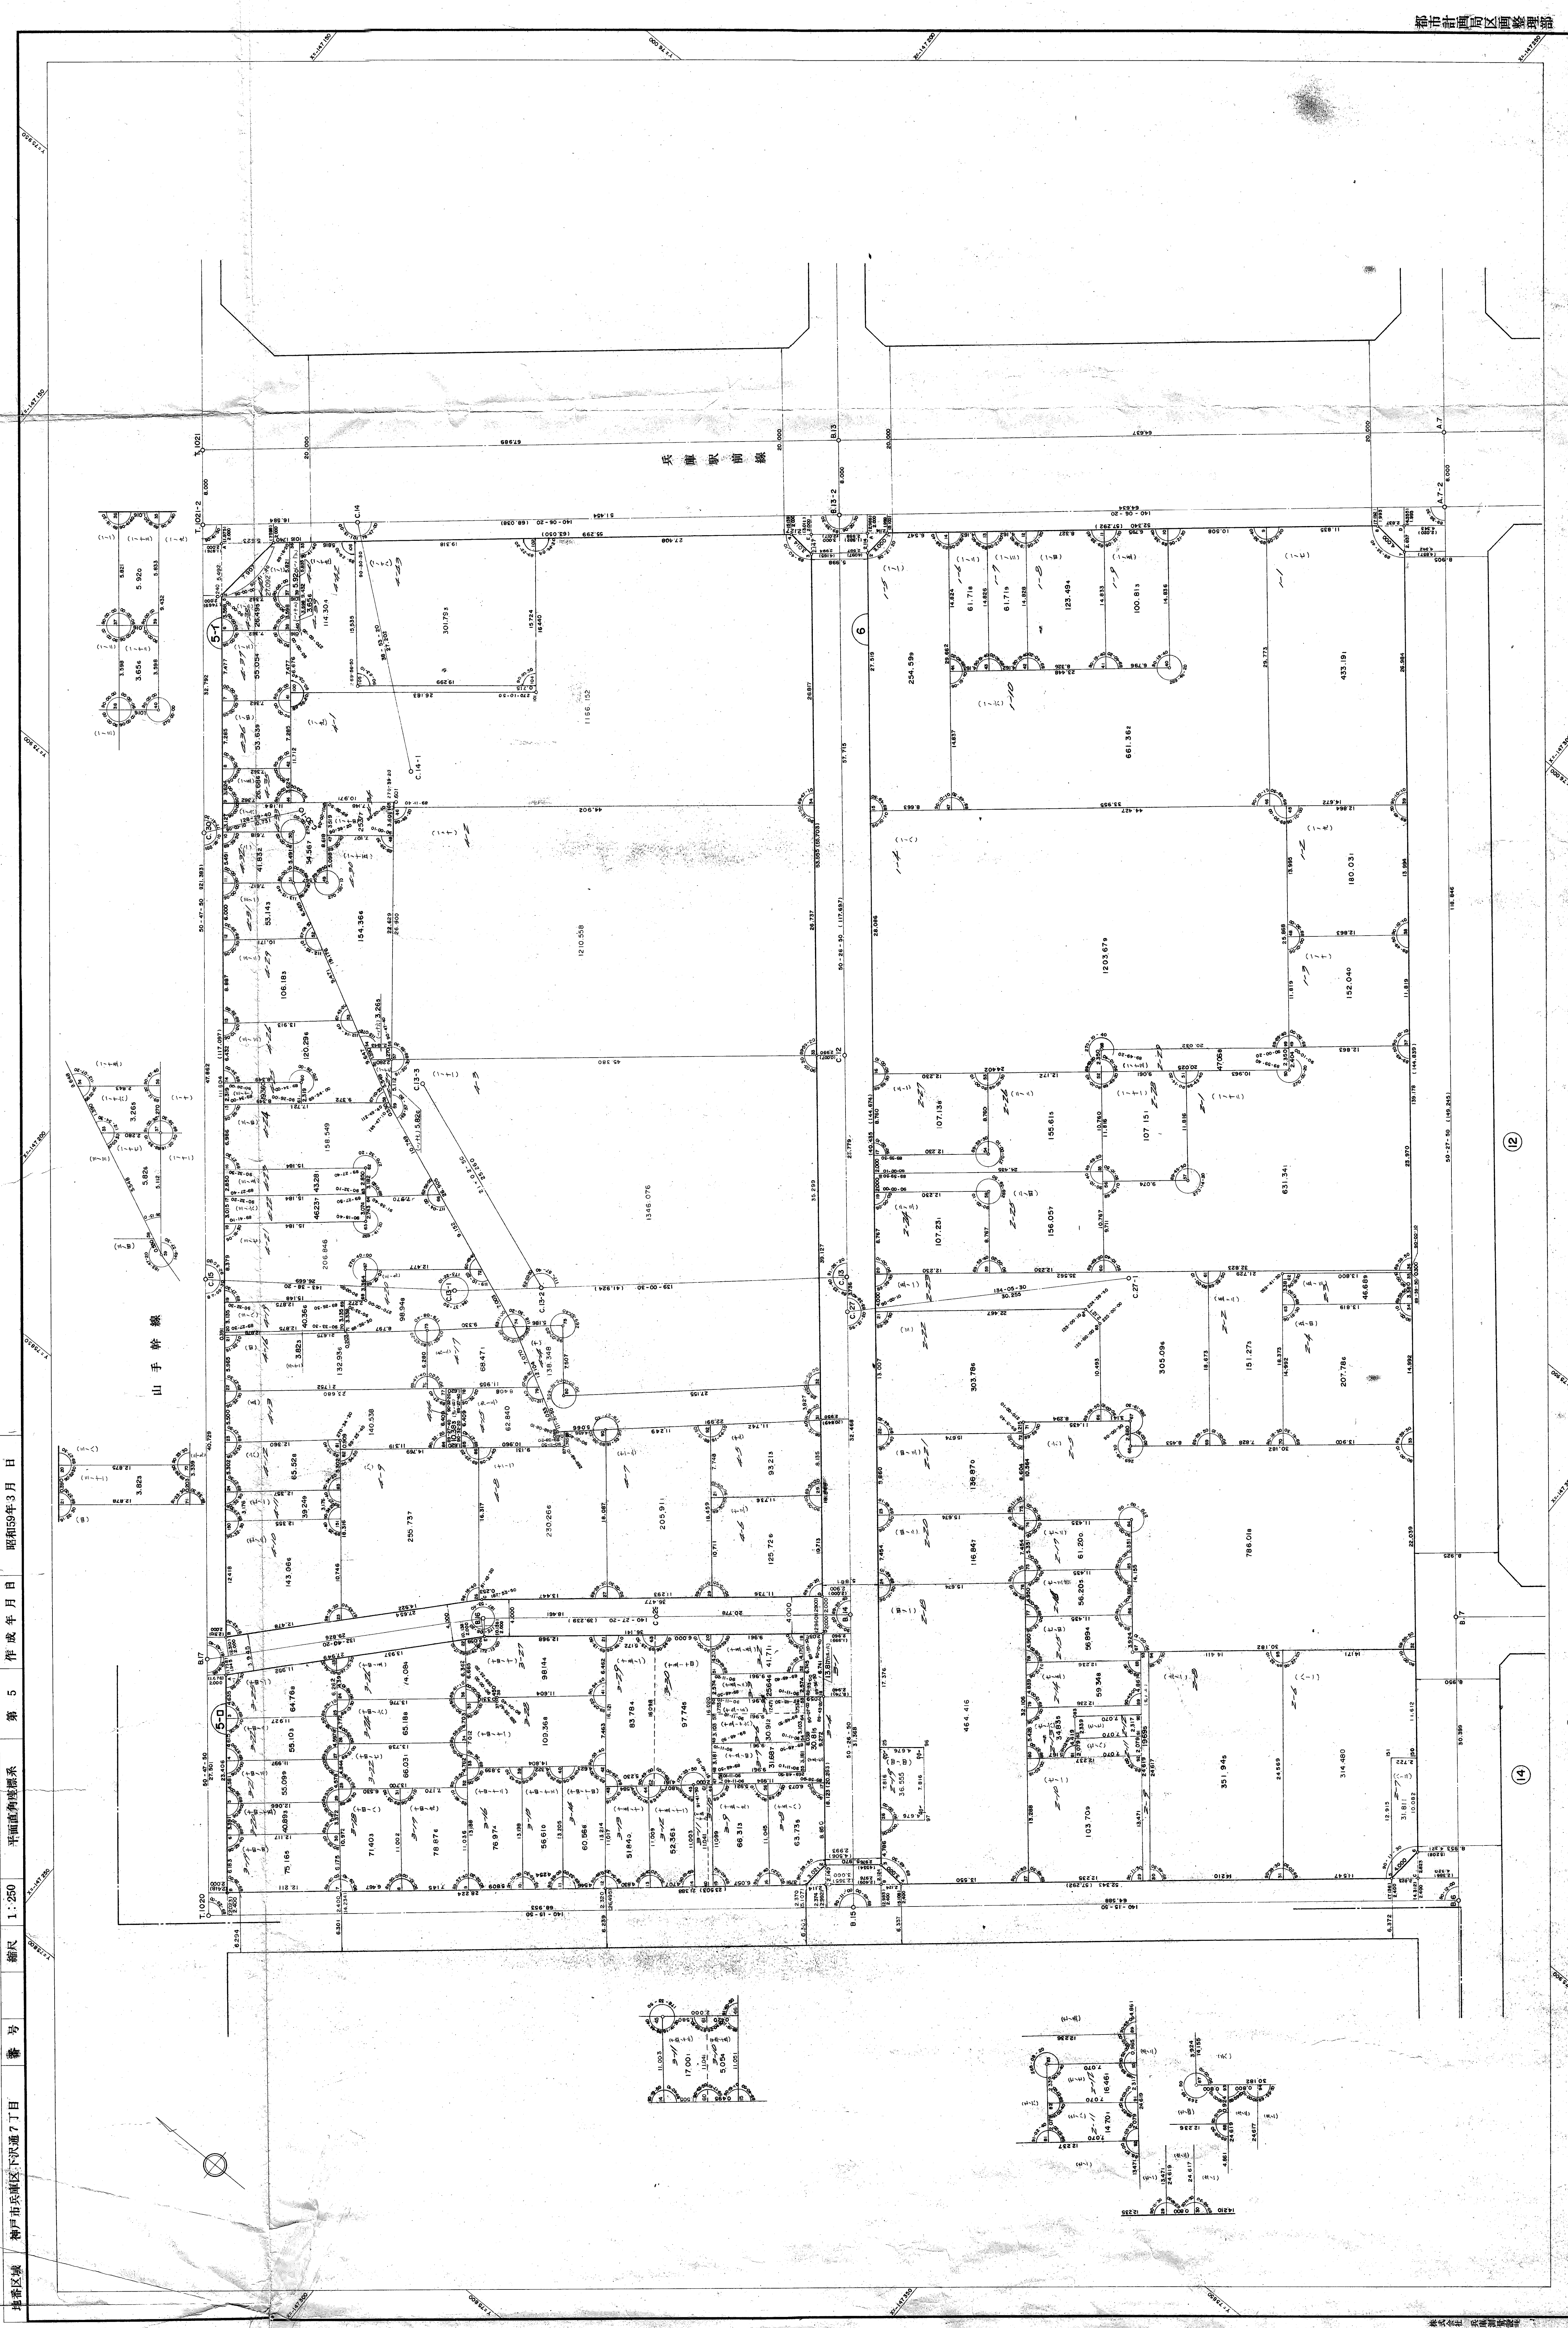

縮尺 1:250 平面測量係 第5 作成年月日 昭和59年3月 日

地番区域 神戸市兵庫区下波通7丁目 番 号

取扱注意
この資料は、土地区画整理事業に伴う地籍分界の測量成果(国土利用施設)ですので、あくまで参考資料として取り扱ってください。