生田地区生田神社換地区　５Ｅ　街区画地確定測量原図

地番区域	神戸市中央区下山手通２丁目	番号		縮尺	1:250	平面直角座標系	第 V	作成年月日	昭和 59 年 2 月 24 日

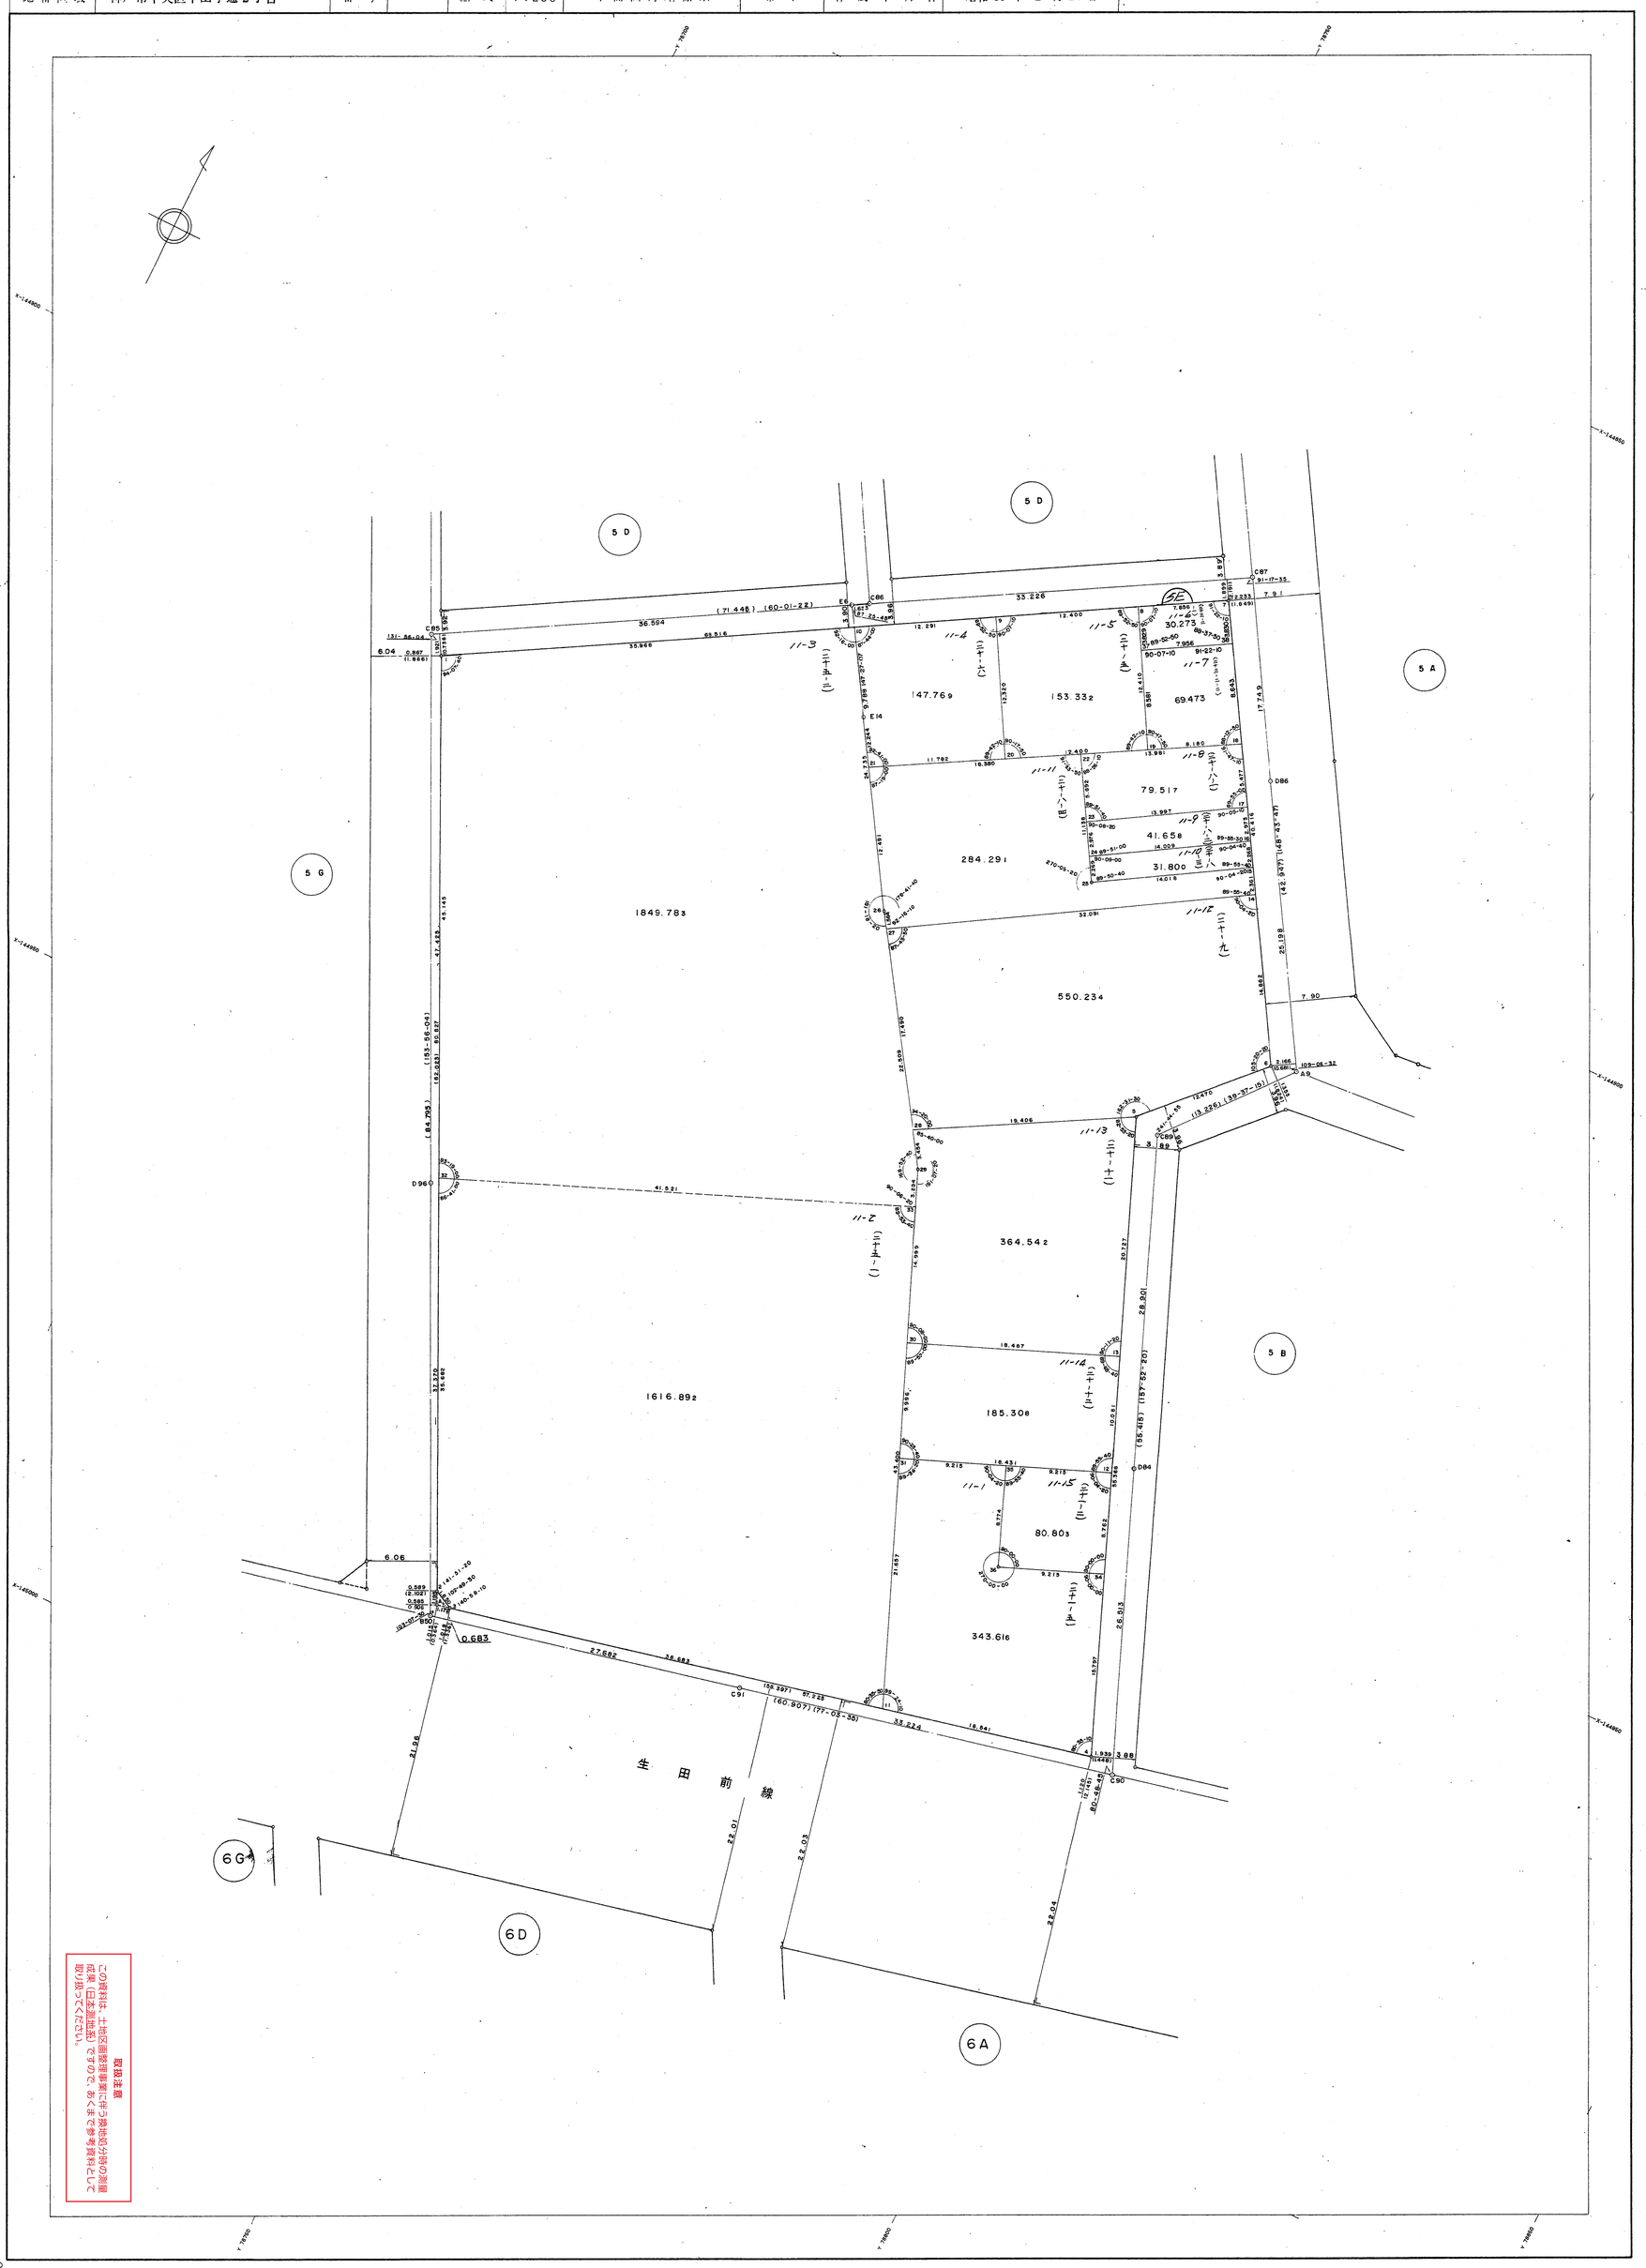

