取扱注意
この資料は、土地区画整理事業に伴う換地処分時の測量成果（日本測地系）ですので、あくまで参考資料として取り扱ってください。

生田地区生田神社換地区　6A，6D　街区　確定測量原図
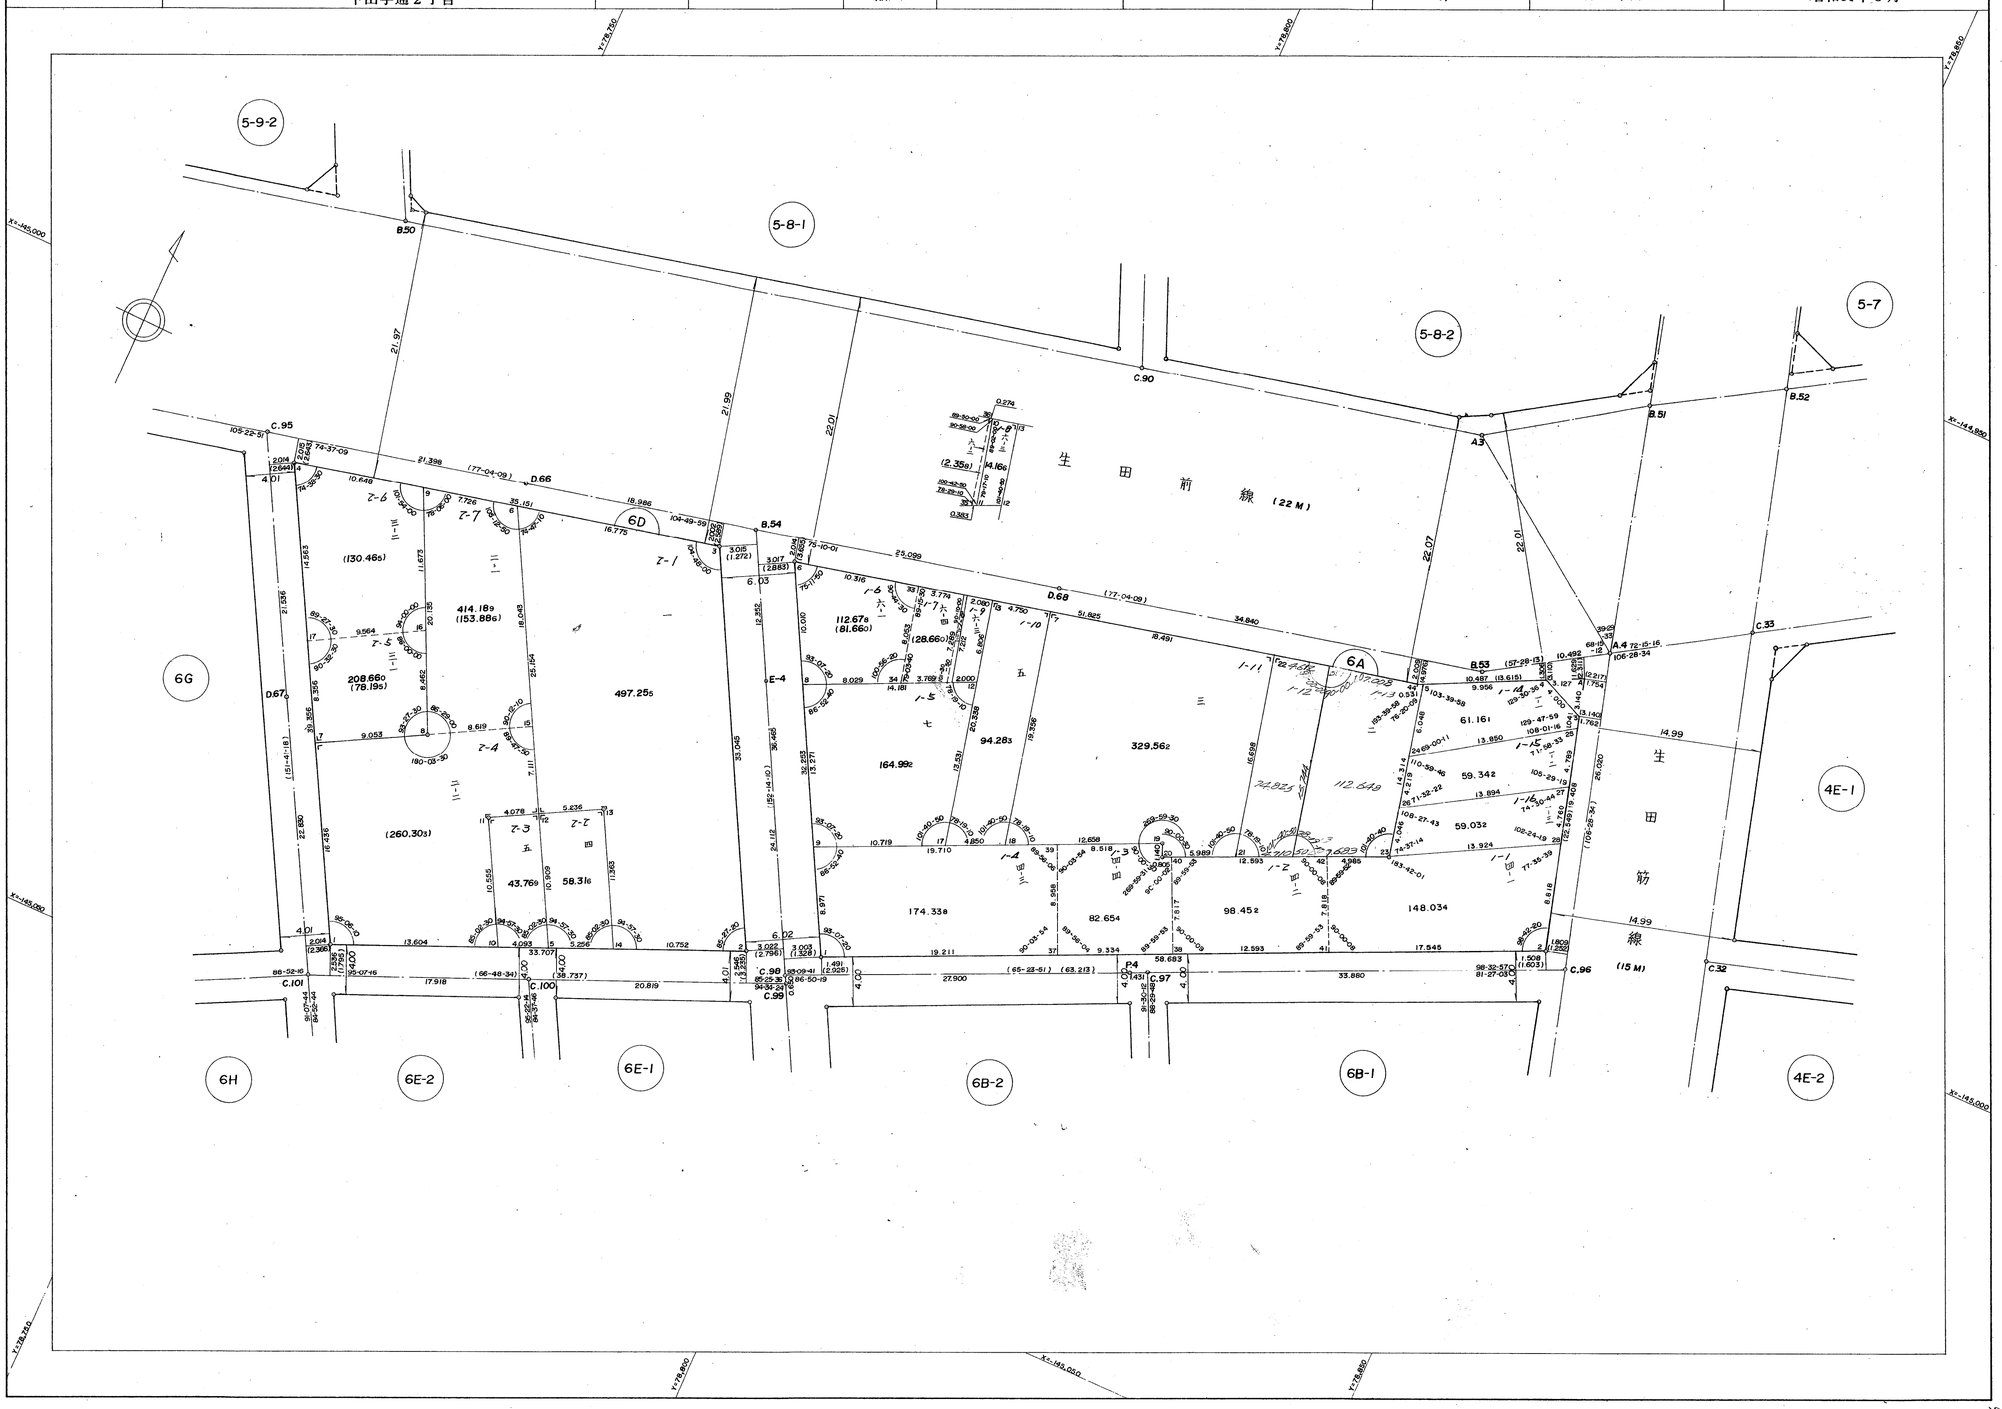
地番区域	神戸市中央区北長狭通１丁目，２丁目 下山手通２丁目	番号		縮尺	1：250	平面直角座標系	第Ⅴ	作成年月日	昭和60年３月