生田地区花隈換地区 2-1,2-2街区画地確定測量原図

地番区域	神戸市中央区下山手通3丁目	番号		縮尺	1:250	平面直角座標系	第 V	作成年月日	昭和 59 年 1 月 6 日

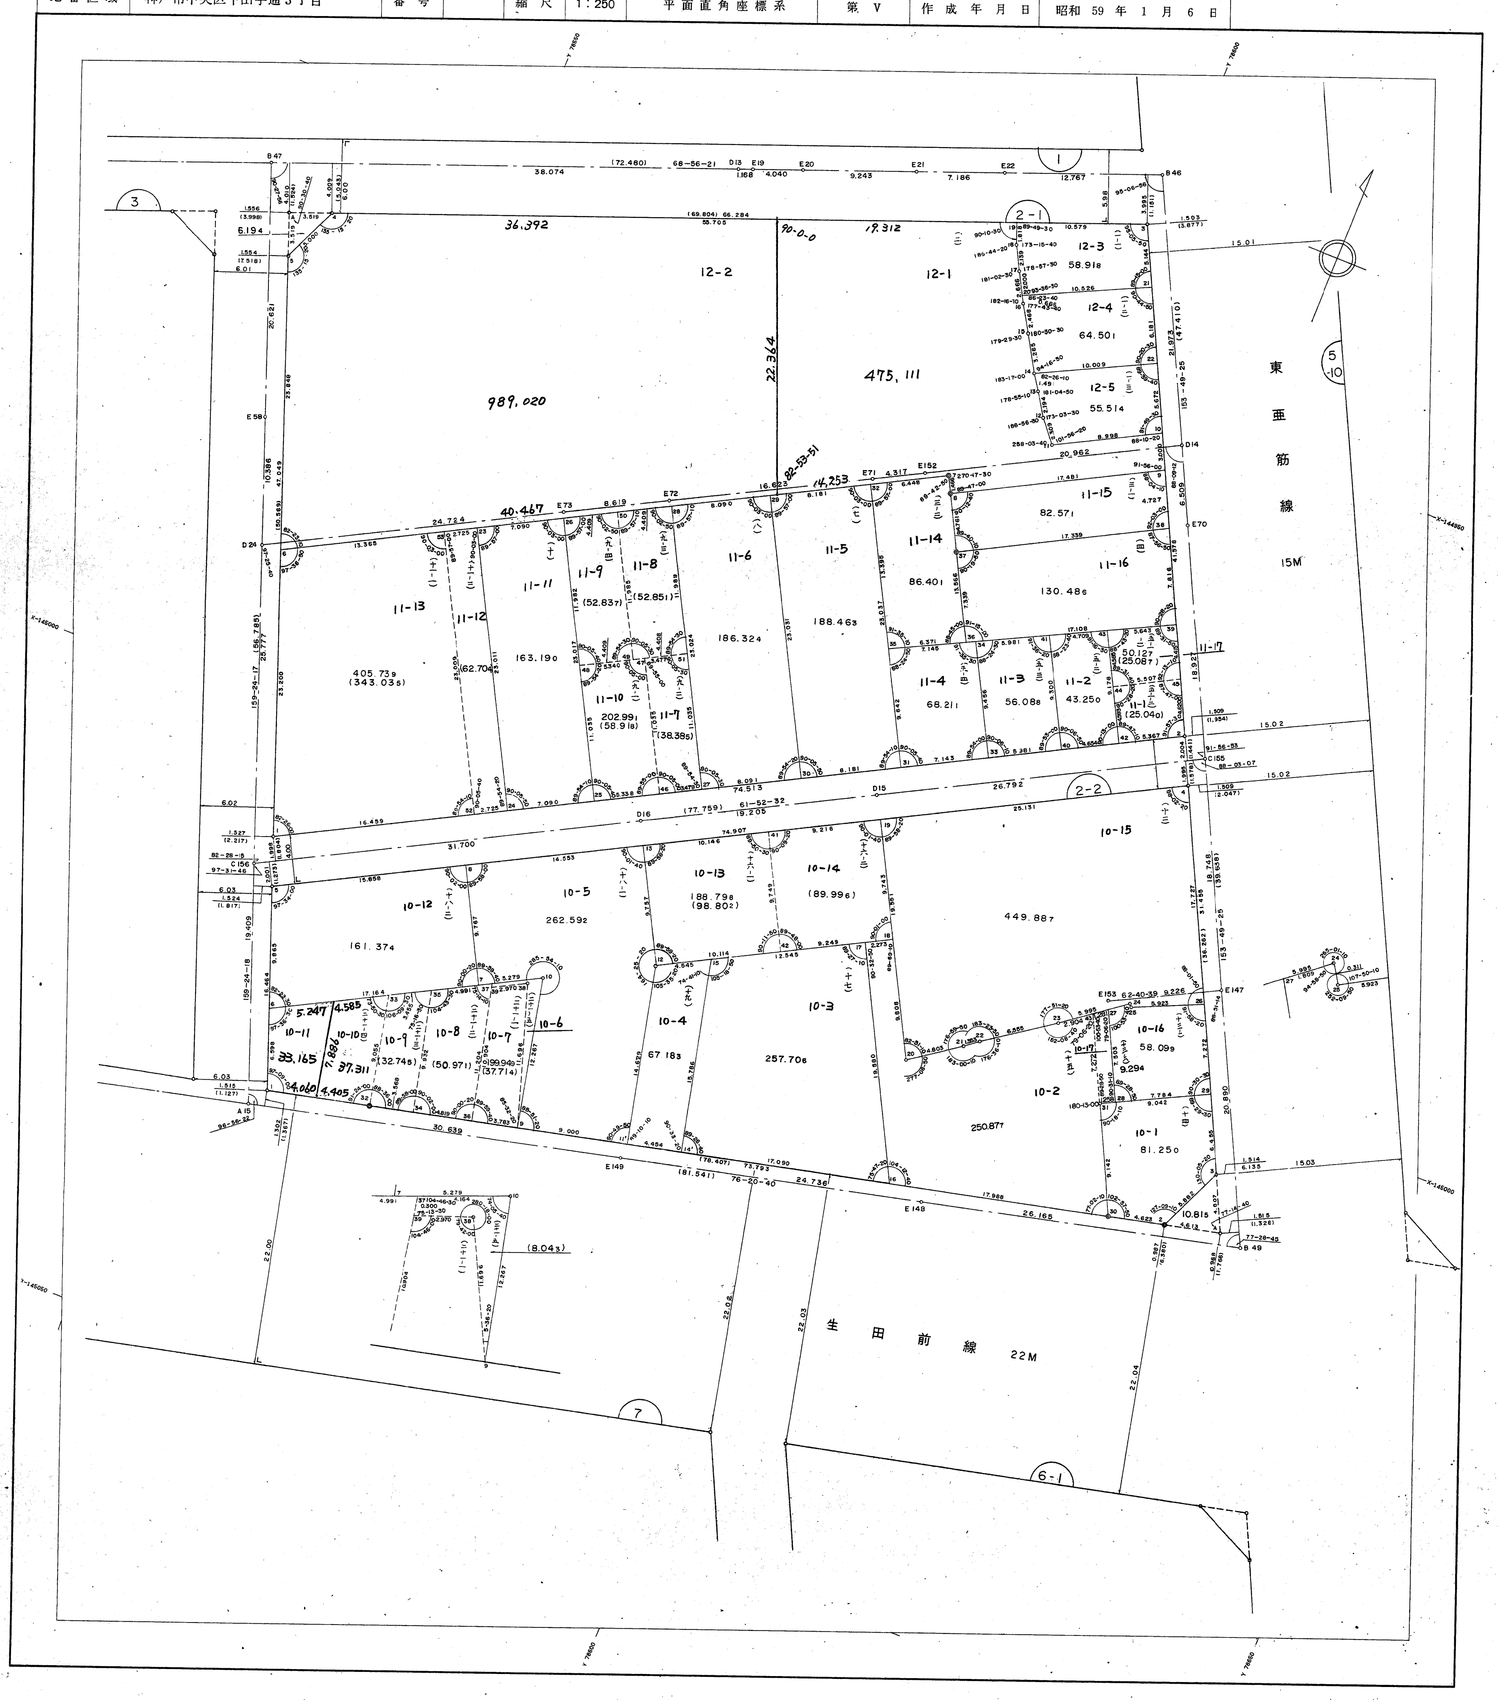

取扱注意
この資料は、土地区画整理事業に伴う境地処分等の測量成果（旧土地地図）ですので、あくまで参考資料として取り扱ってください。