生田地区花隈換地区6-1街区画地確定測量原図

地番区域	神戸市中央区下山手通3丁目	番号		縮尺	1:250	平面直角座標系	第V	作成年月日	昭和59年1月6日

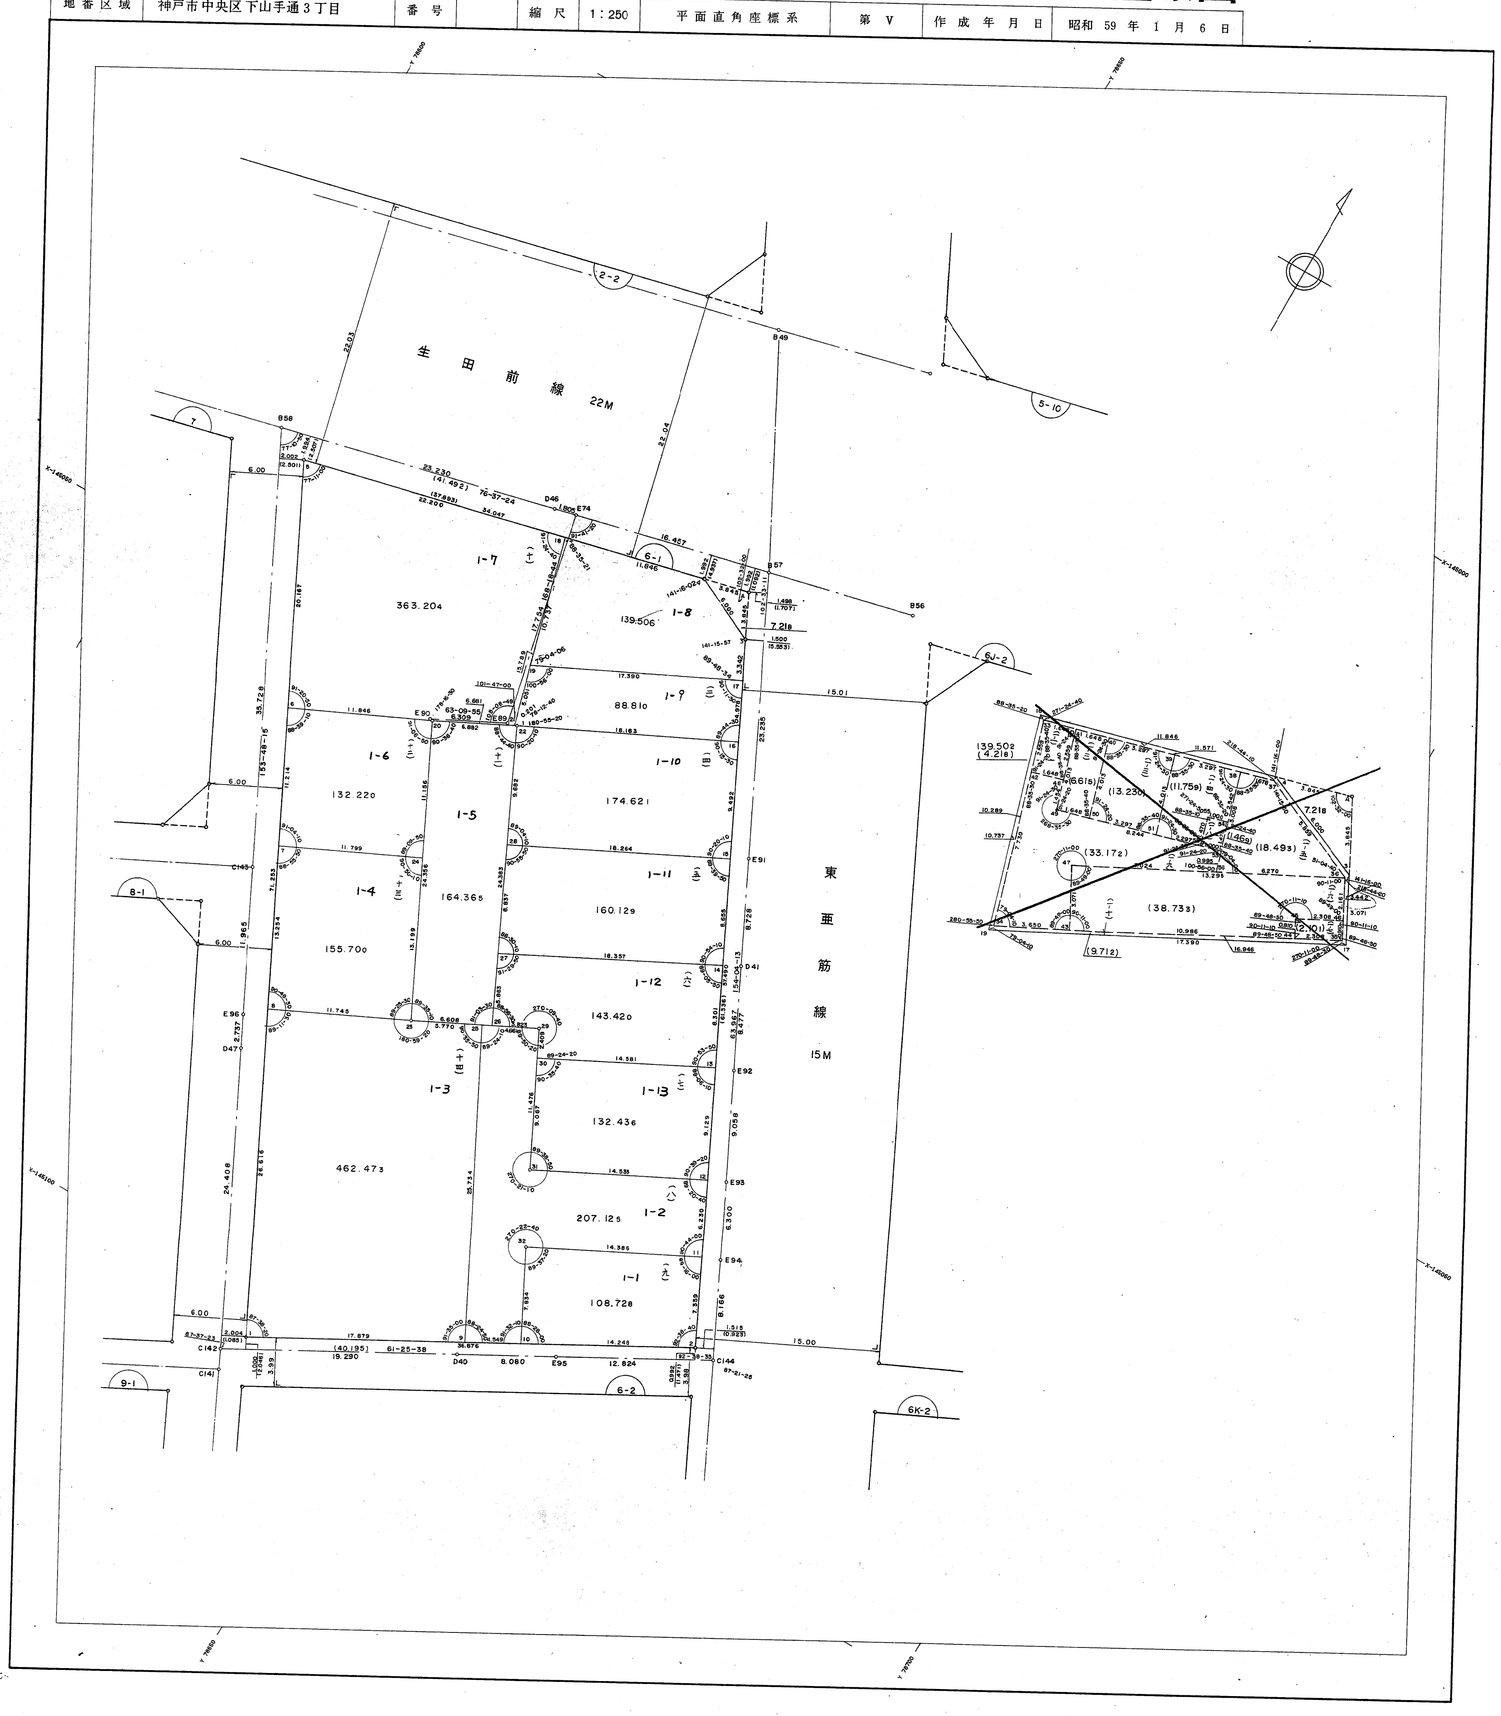

取扱注意
この資料は、土地区画整理事業に伴う地地分筆の測量成果（日本測地系）ですので、あくまで参考資料として取り扱ってください。