取扱注意
この資料は、土地区画整理事業に伴う換地処分時の測量成果（日本測地系）ですので、あくまで参考資料として取り扱ってください。

生田地区花隈換地区　　19-1,19-2　街区画地確定測量原図
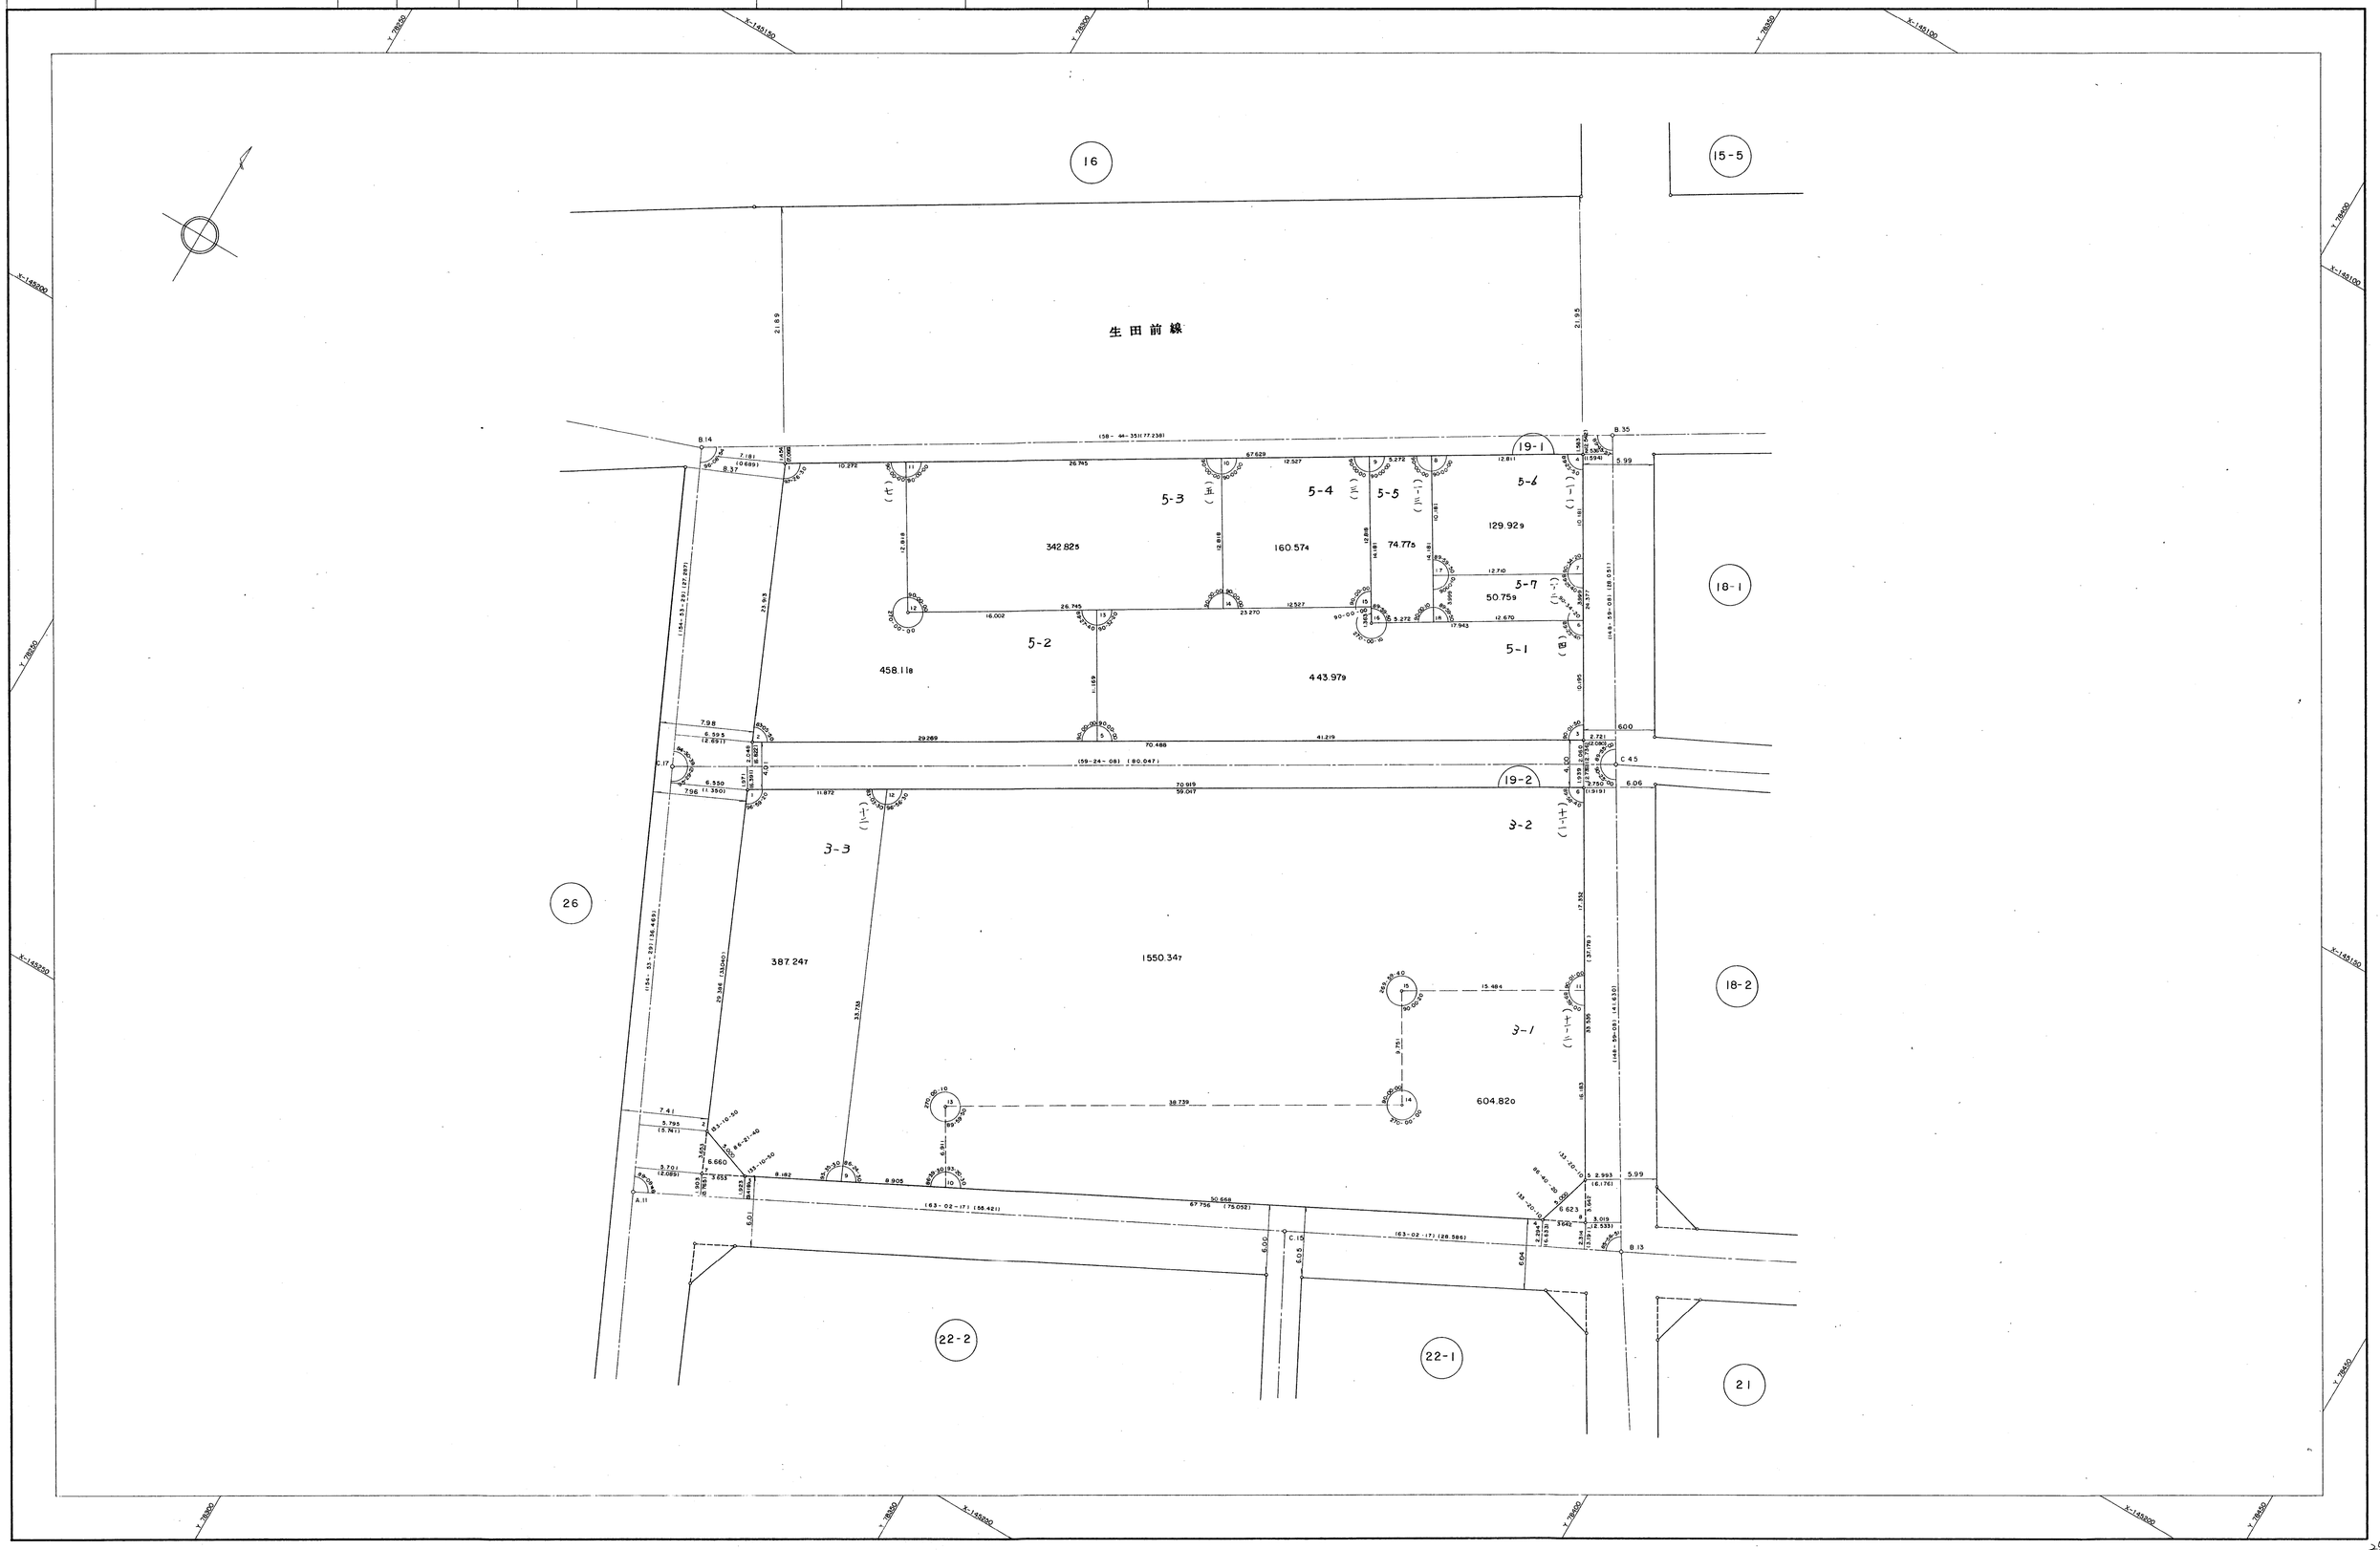
地番区域	神戸市中央区下山手通４丁目	番号		縮尺	1:250	平面直角座標系	第Ⅴ	作成年月日	昭和59年 9月27日