生田地区花隈換地区　7,15-1,15-2 15-3,15-4,15-5　街区画地確定測量原図

地番区域	神戸市中央区中山手通４丁目 神戸市中央区下山手通４丁目	番号		縮尺	1:250	平面直角座標系	第Ⅴ	作成年月日	昭和59年12月　日

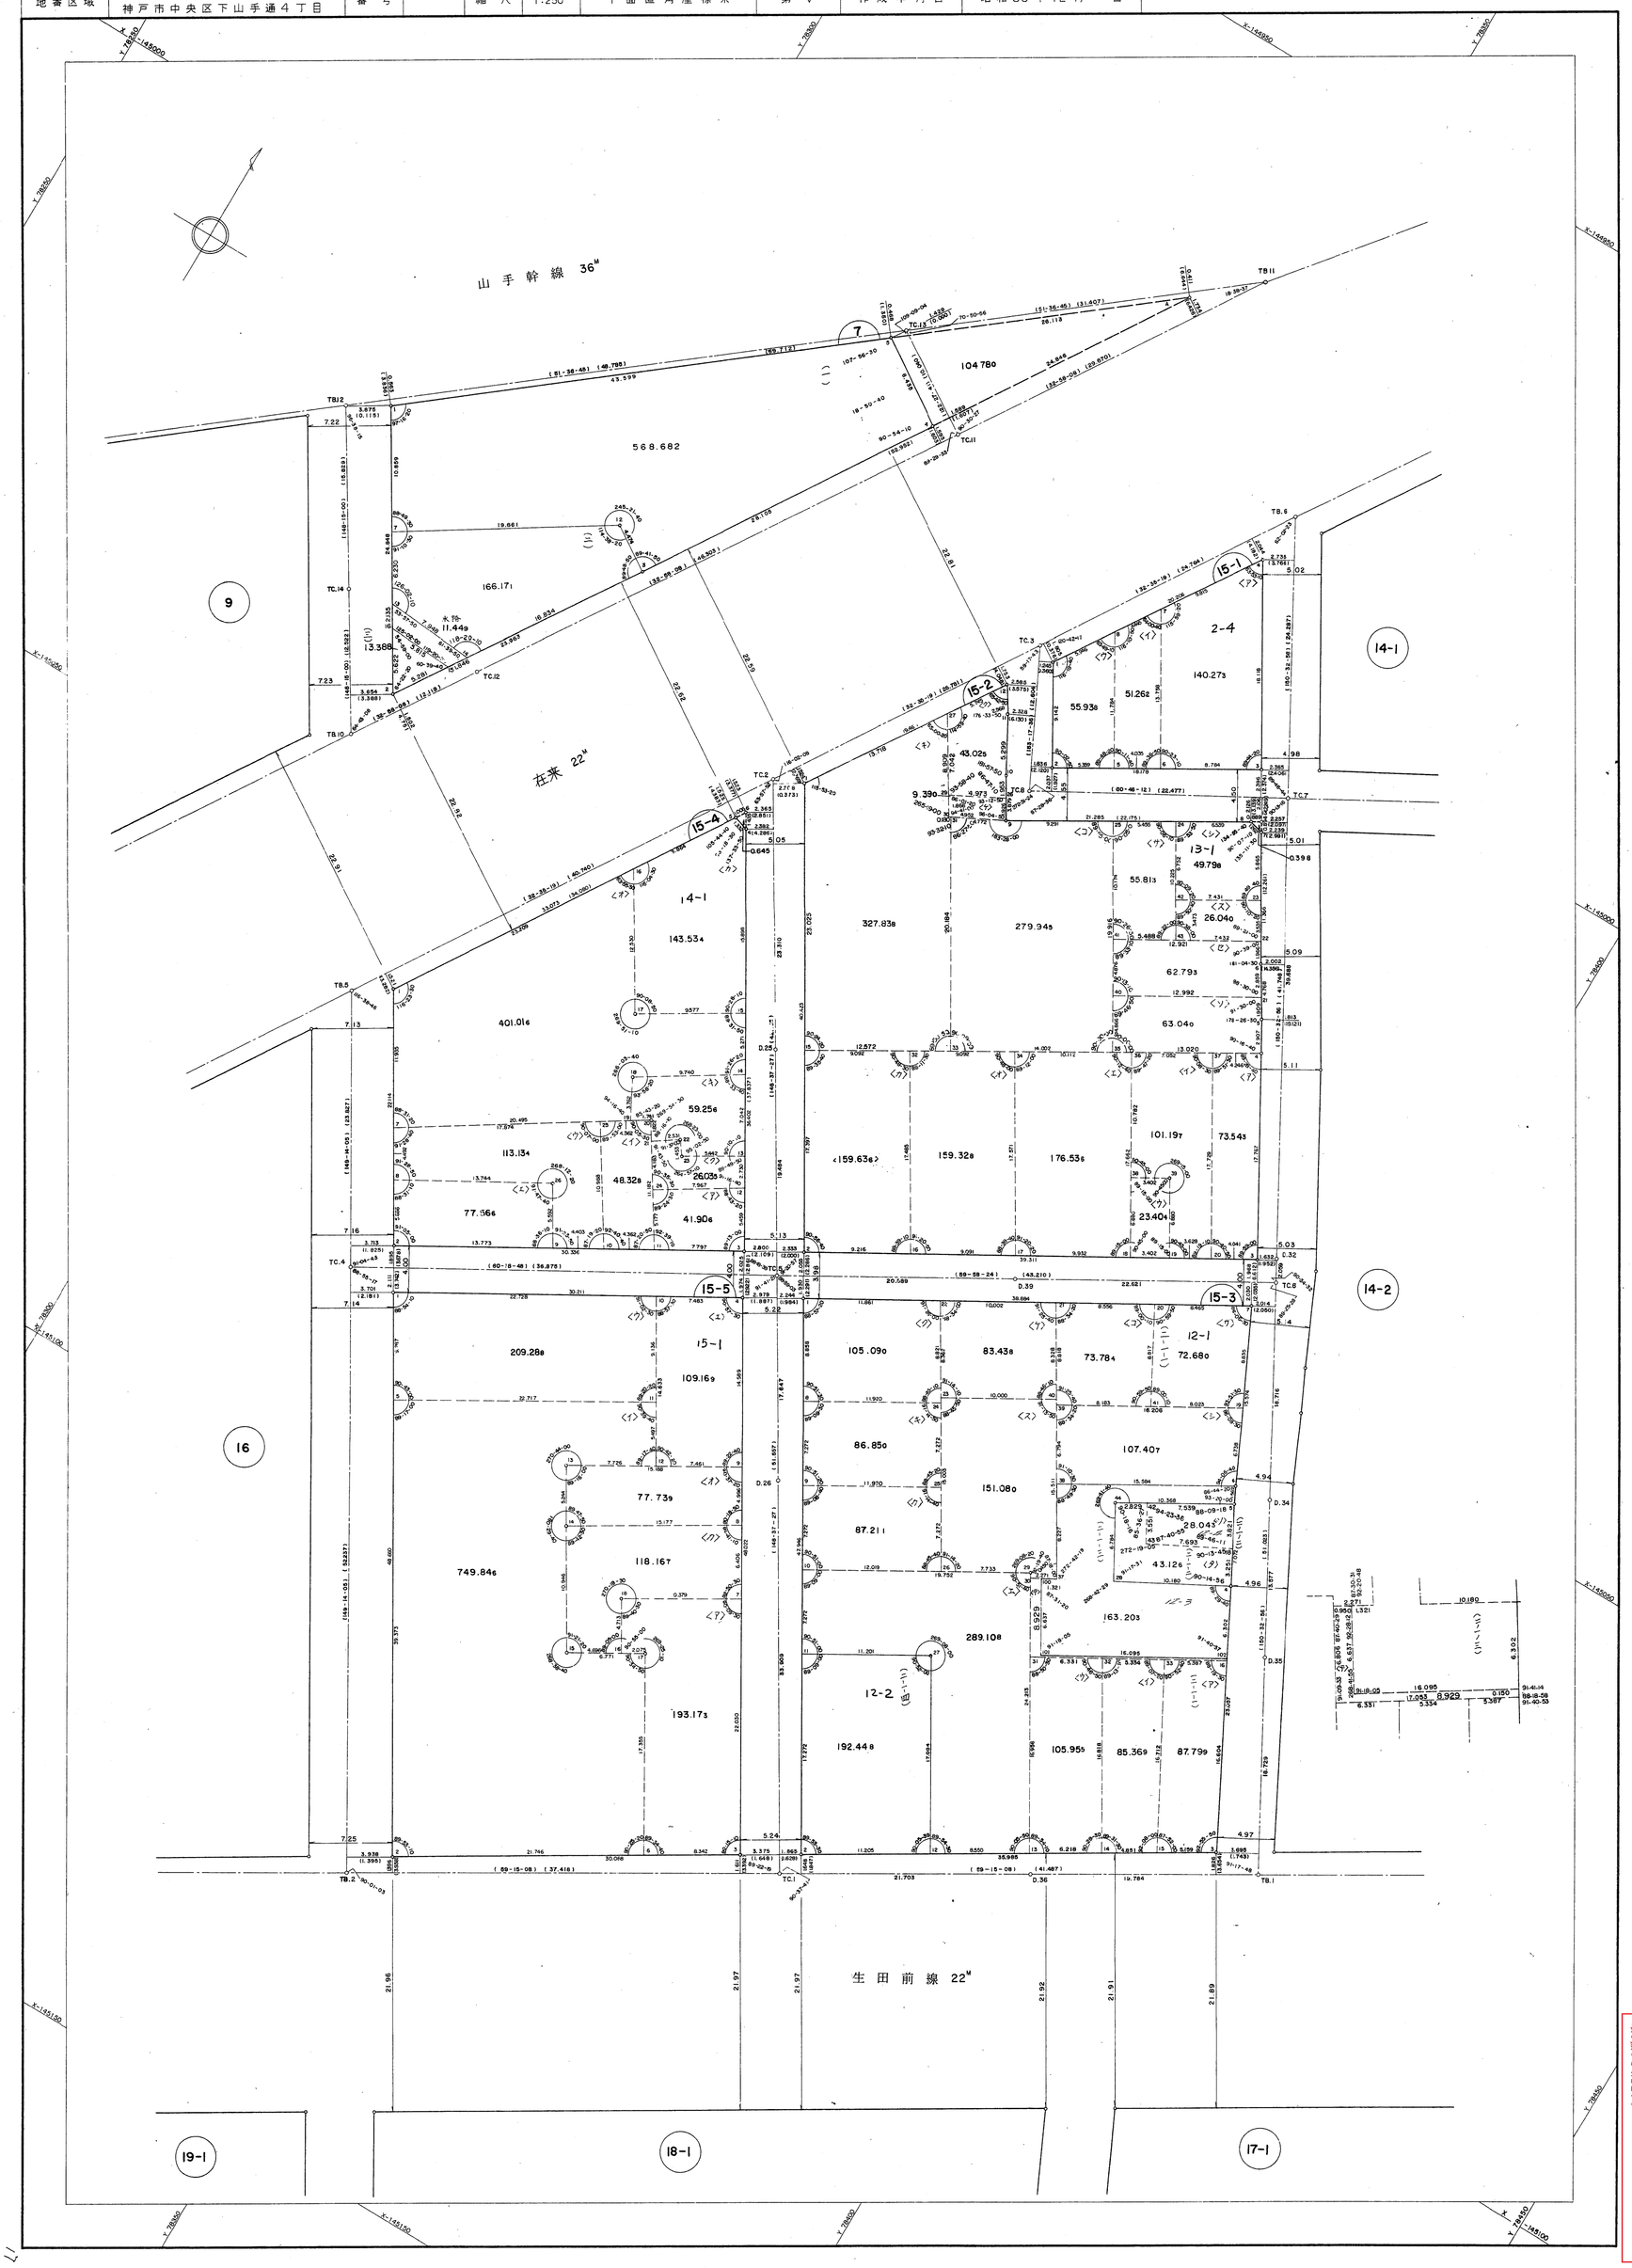

取扱注意
この資料は、土地区画整理事業に伴う地地区分所の測量成果（旧土地地図）ですので、あくまで参考資料として取り扱ってください。