稗田換地区６街区画地確定測量原図

地番区域	神戸市灘区	番号		縮尺	1:300	平面直角座標系の名称又は記号	第 5	作成年月日	昭和　年　月　日

取扱注意
この資料は、土地区画整理事業に伴う換地処分時の測量成果（日本測地系）ですので、あくまで参考資料として取り扱ってください。

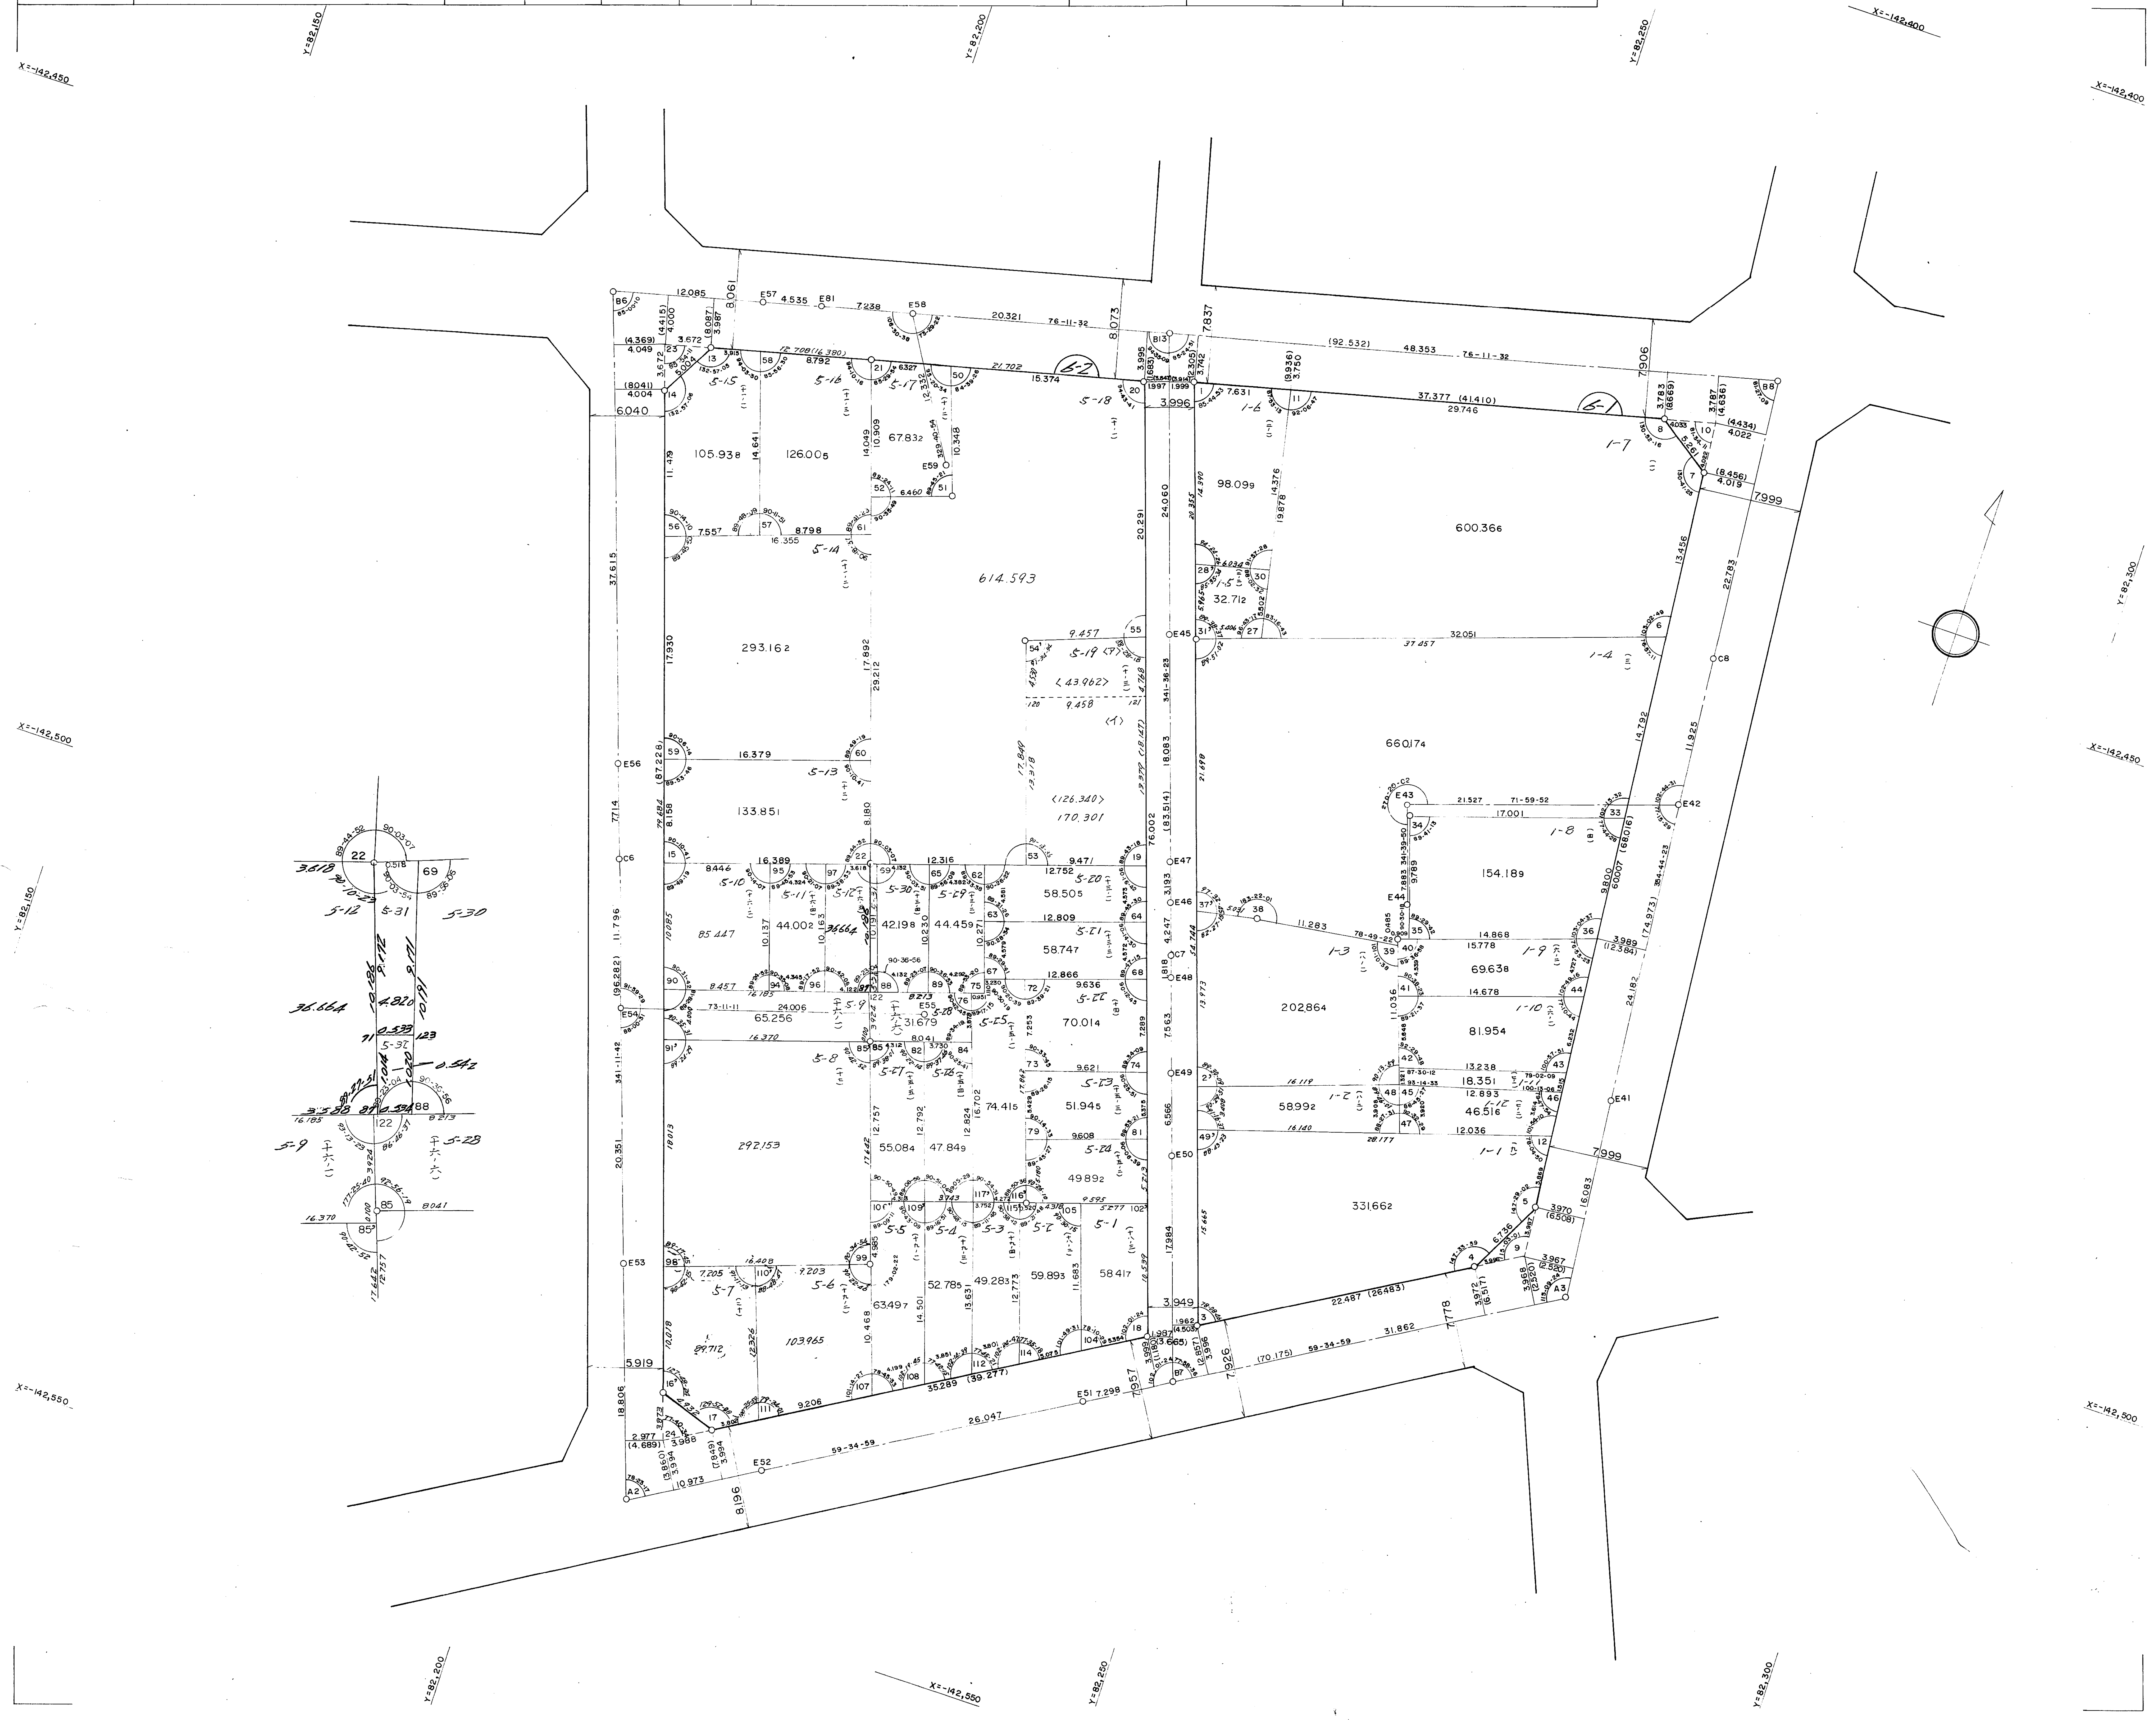
X=-142,450
Y=82,150
Y=82,200
Y=82,250
X=-142,400
X=-142,500
X=-142,550
Y=82,300
5-15
5-16
5-17
5-18
5-14
5-13
5-19
5-10
5-11
5-12
5-30
5-29
5-20
5-21
5-22
5-9
5-8
5-27
5-26
5-25
5-23
5-24
5-5
5-4
5-3
5-2
5-1
5-7
5-6
5-31
5-28
1-6
1-7
1-5
1-4
1-8
1-3
1-9
1-10
1-2
1-11
1-12
1-1
105.938
126.005
67.832
614.593
293.162
133.851
170.901
600.366
98.099
32.712
660.174
154.189
202.864
69.638
81.954
18.351
46.516
58.992
331.662
292.153
65.256
70.014
58.505
58.747
44.459
42.198
44.002
85.447
31.679
74.415
51.945
49.892
55.084
47.849
52.783
49.283
59.893
58.417
63.497
103.965