葺合地区吾妻換地区　5A 街区　確定測量原図

地番区域	神戸市中央区東雲通３丁目	番 号	16	縮 尺	1：250	平面直角座標系	第 V	作成年月日	平成８年９月　日

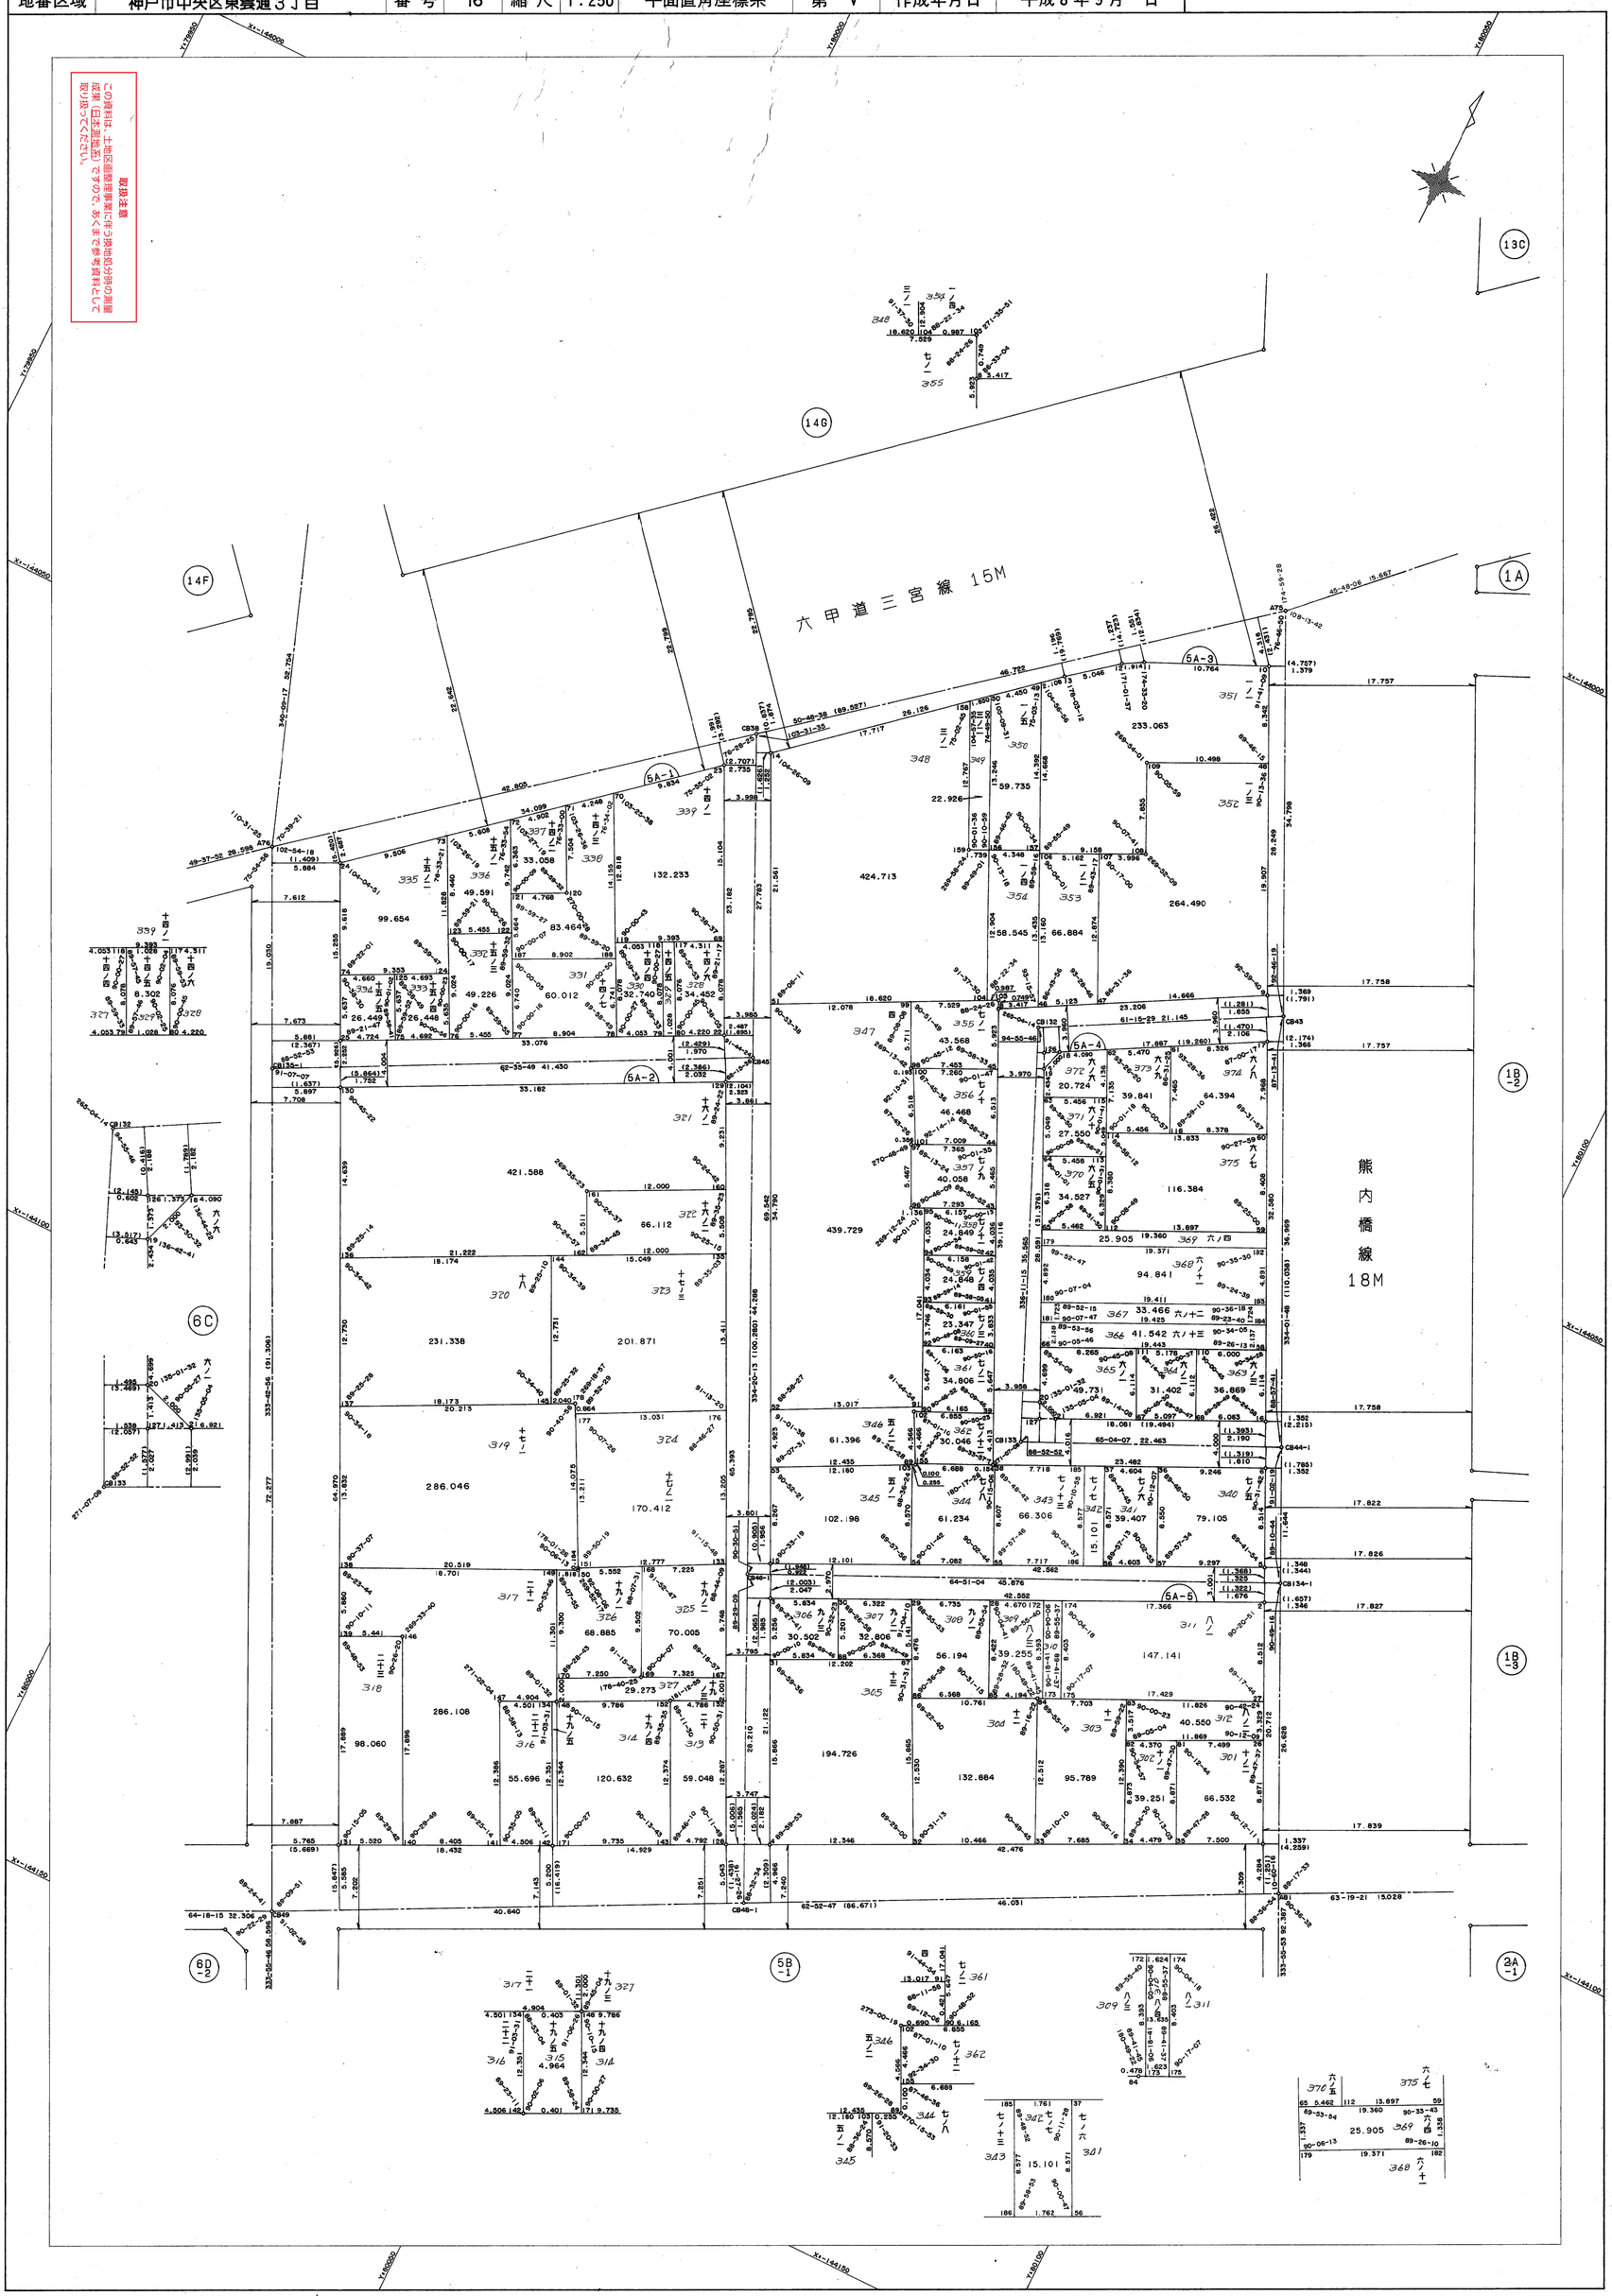

作業機関　昭和株式会社

計画機関　神戸市都市計画局