取扱注意
この資料は、土地区画整理事業に伴う換地処分時の測量成果（日本測地系）ですので、あくまで参考資料として取り扱ってください。

確 定 測 量 原 図
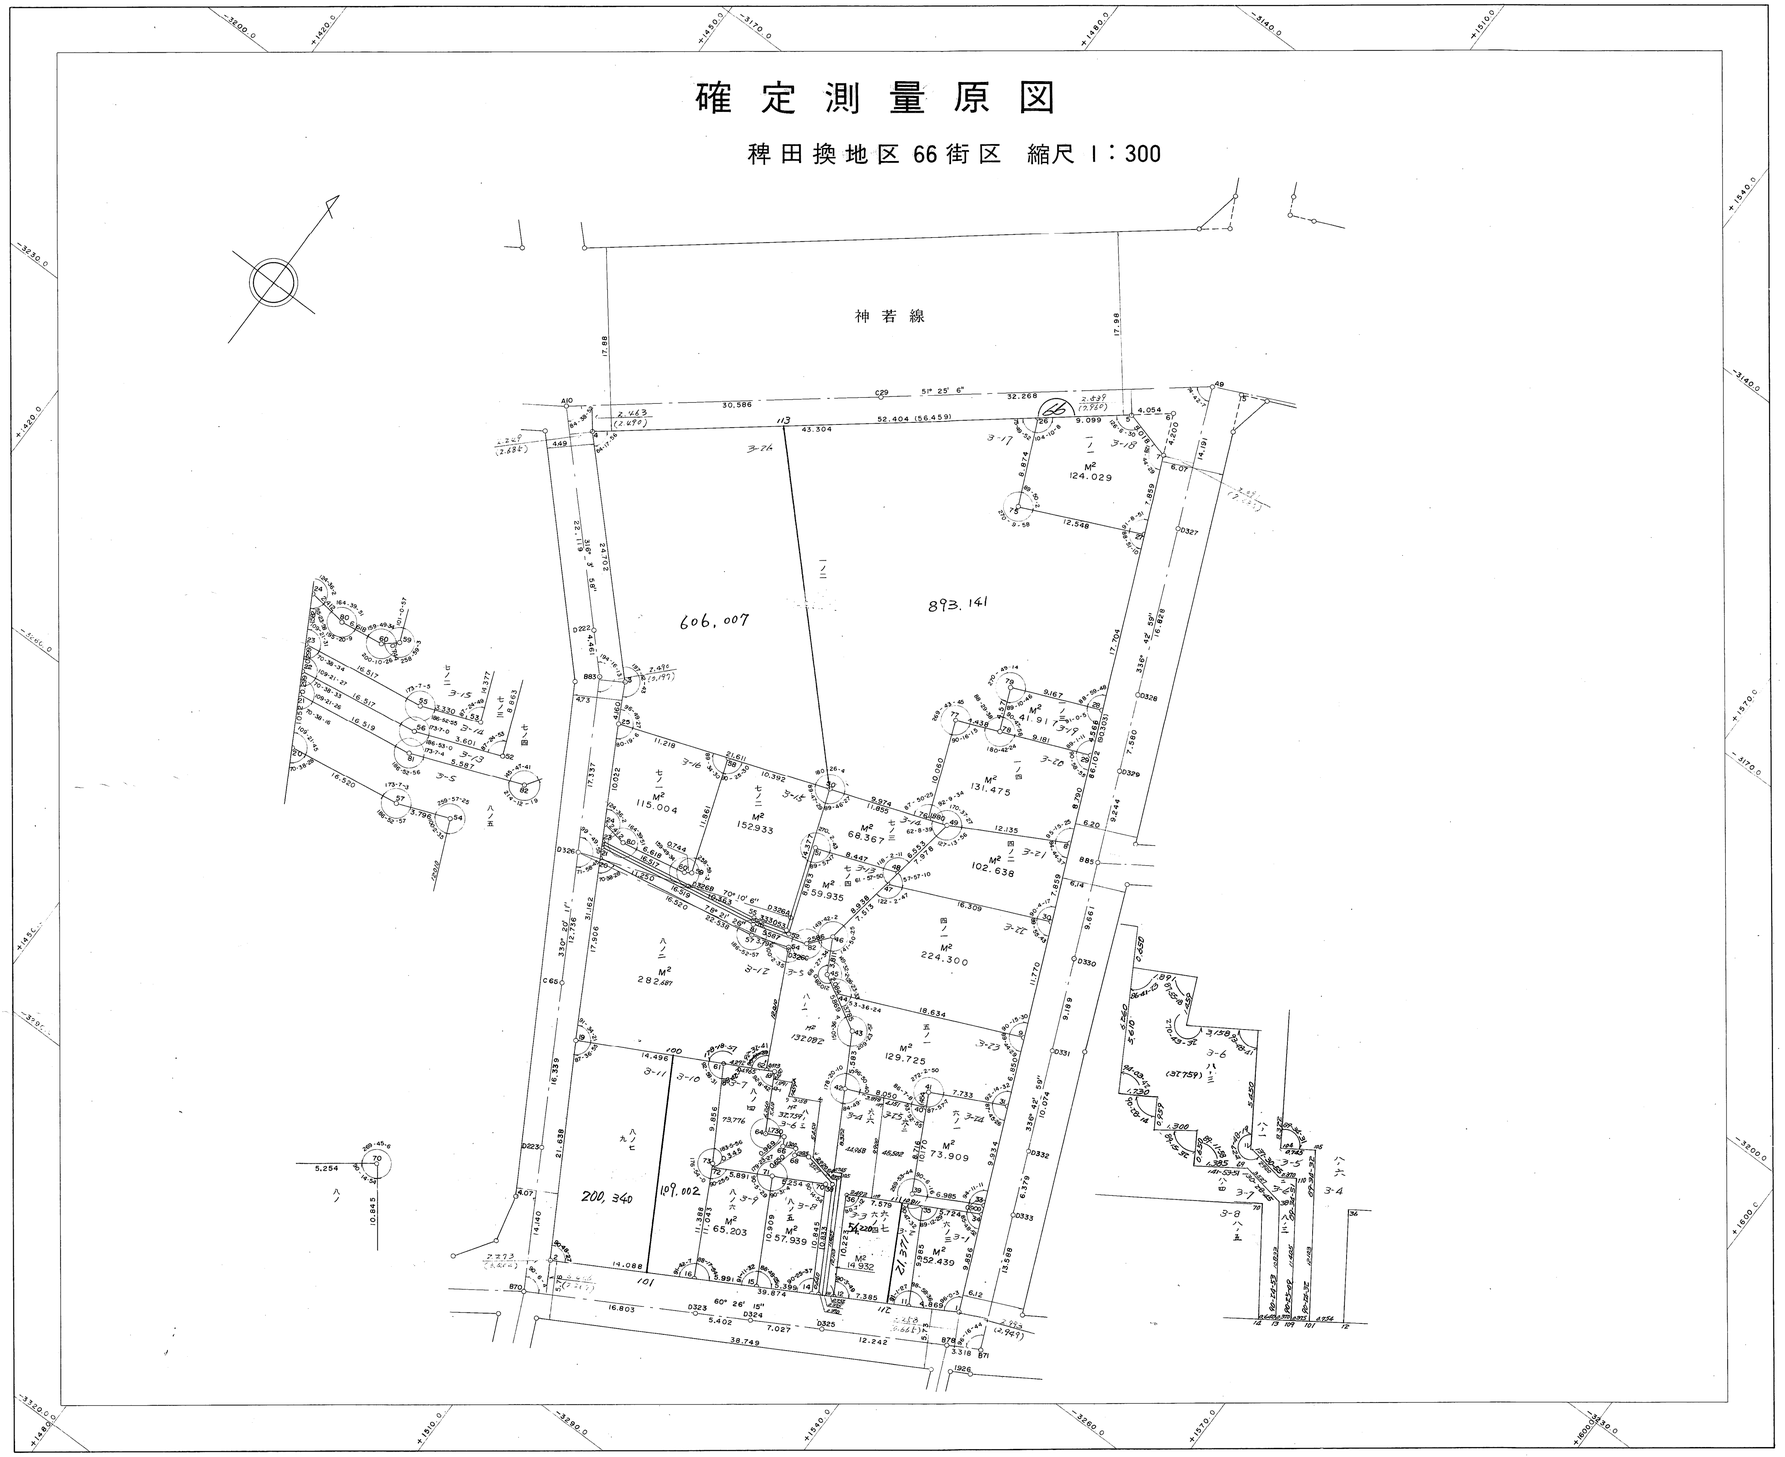
稗田換地区 66 街区　縮尺 1：300