御菅東地区　22, 23, 24　街区　画地出来形測量原図

地番区域	神戸市長田区菅原通三丁目	番 号		縮 尺	1:250	平面直角座標系	第 V	作成年月日	平成　年　月　日

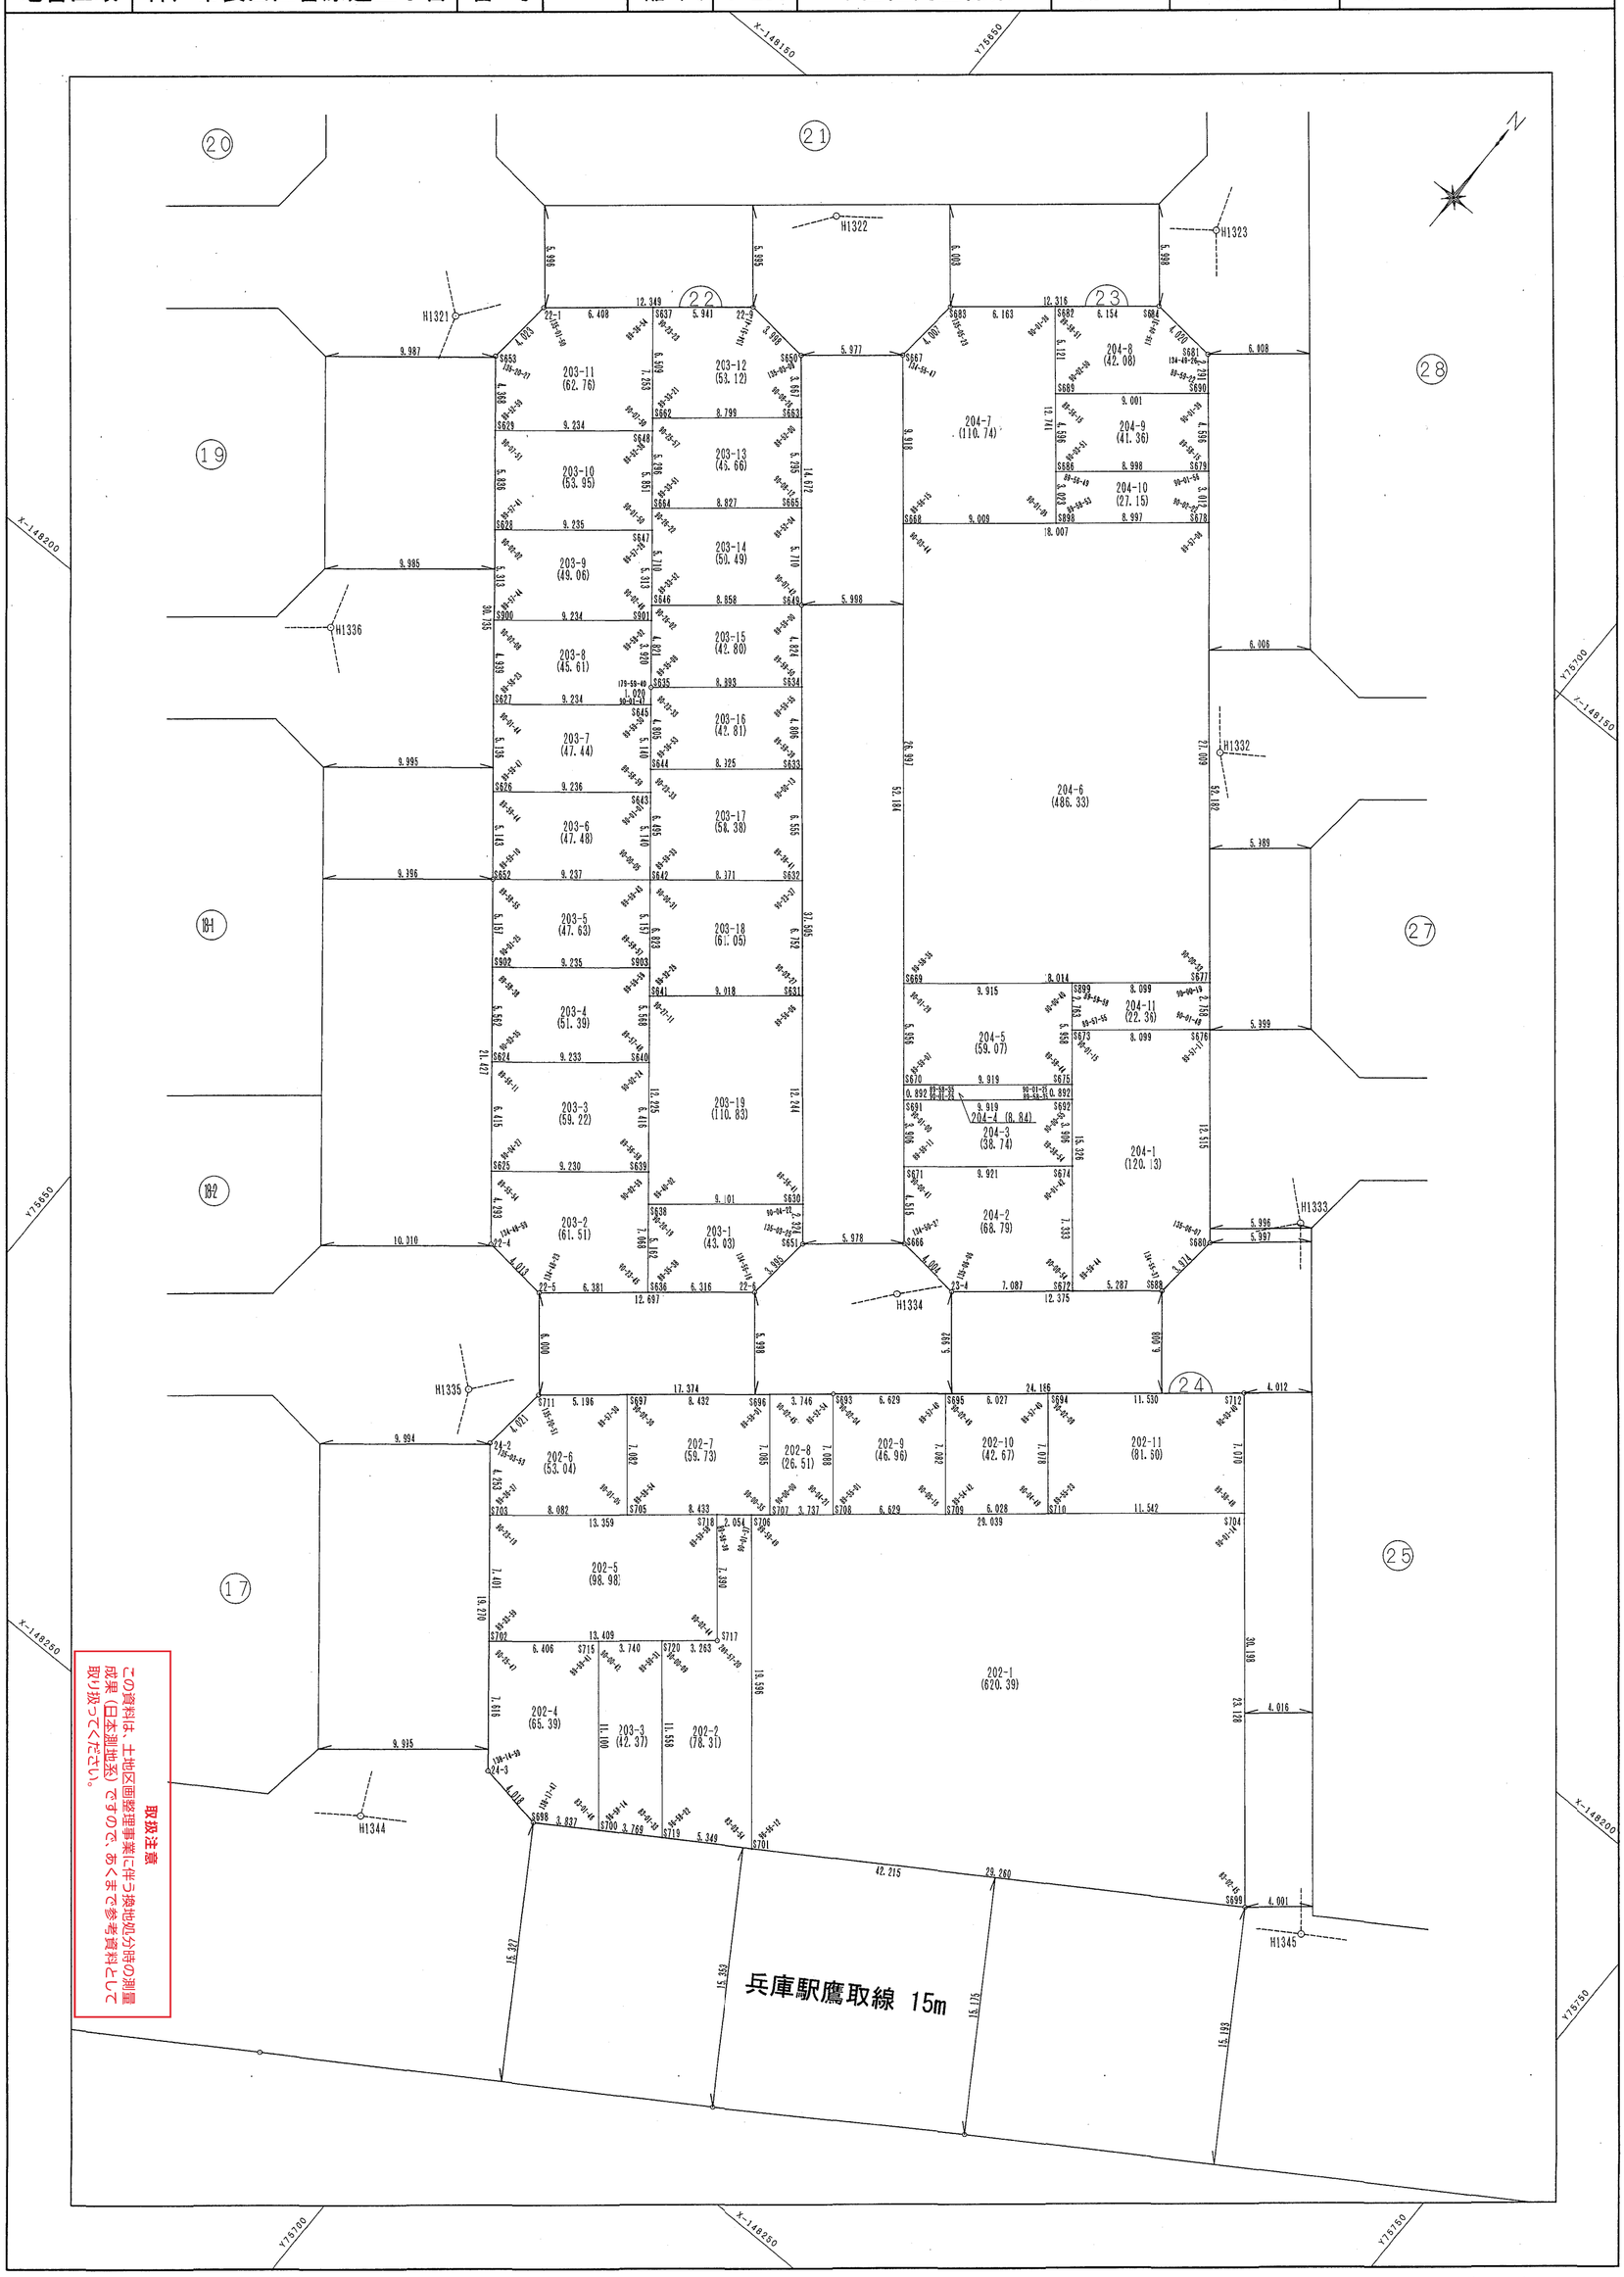


計画機関　神戸市都市計画総局

「この測量成果は、国土地理院長の助言を受けて得たものである
（助言番号）平13 近公 第348号」