御菅東地区　16, 17, 18　街区　画地出来形測量原図

地番区域	神戸市長田区菅原通四丁目	番 号		縮 尺	1:250	平面直角座標系	第 V	作成年月日	平成　年　月　日

取扱注意
この資料は、土地区画整理事業に伴う換地処分時の測量成果（日本測地系）ですので、あくまで参考資料として取り扱ってください。

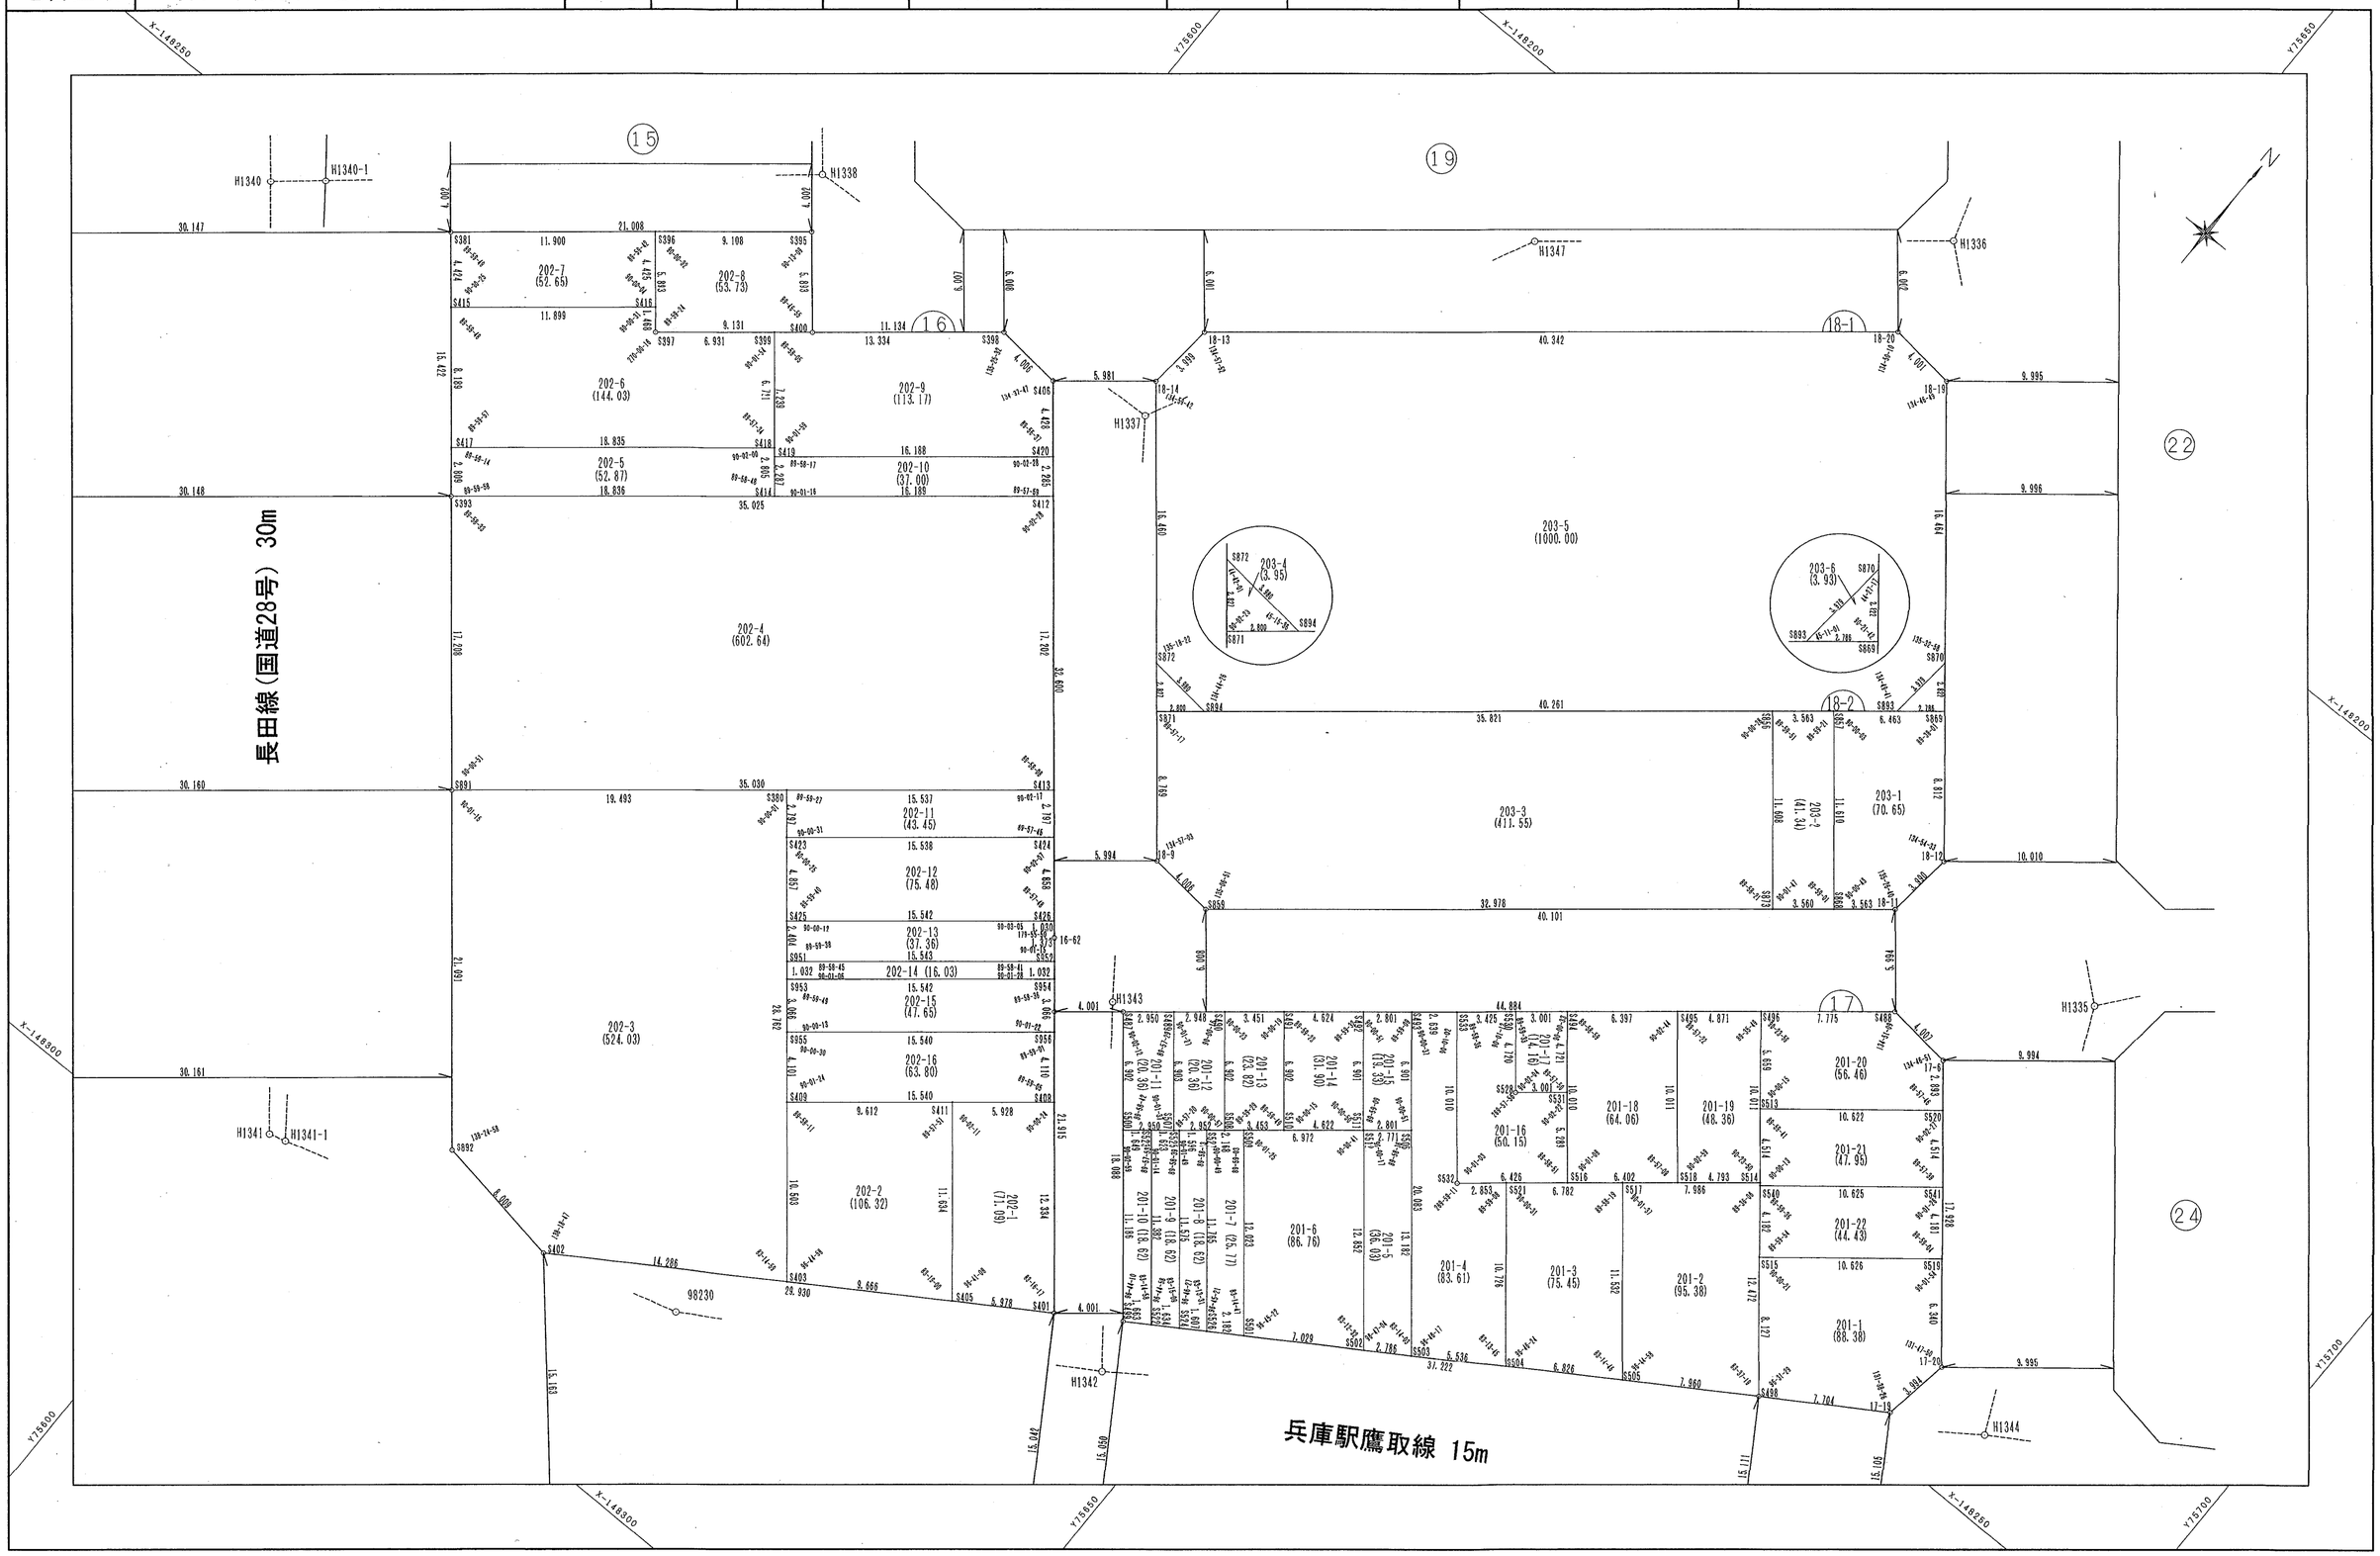


計画機関　神戸市都市計画総局

「この測量成果は、国土地理院長の助言を受けて得たものである
（助言番号）平13 近公 第348号」