地番区域	神戸市兵庫区須佐野通三丁目	番号		縮尺	1/250	平面直角座標系	第 V	作成年月日	昭和58年10月28日

取扱注意
この資料は、土地区画整理事業に伴う換地処分時の測量成果（日本測地系）ですので、あくまで参考資料として取り扱ってください。

確定測量原図

須佐野換地区26街区
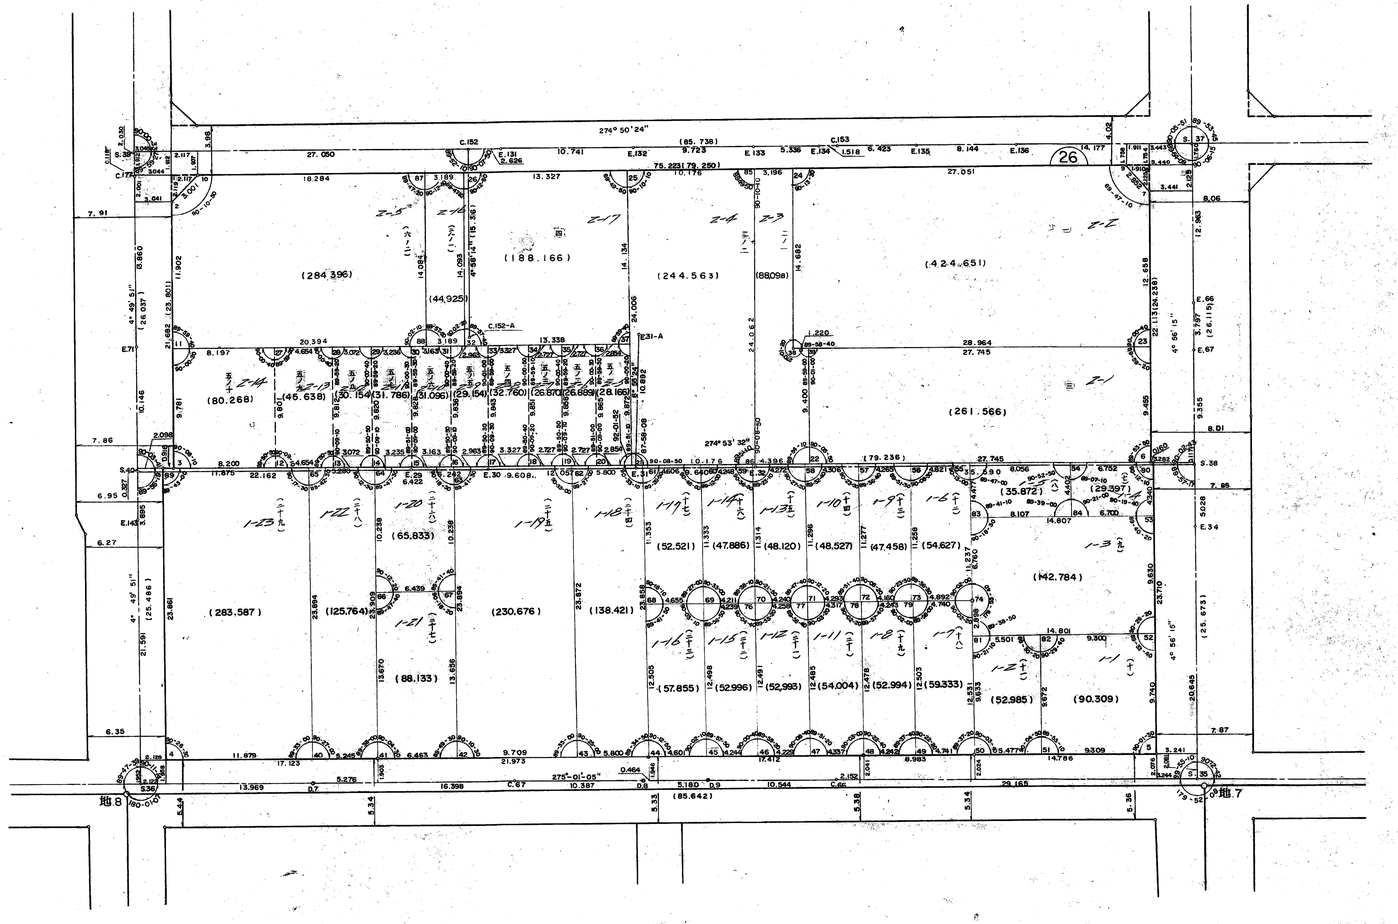
S=1:250