取扱注意
この資料は、土地区画整理事業に伴う換地処分時の測量成果（日本測地系）ですので、あくまで参考資料として取り扱ってください。

# 生田地区楠町換地区 20$^{-1}_{-2}_{-3}$, 22$^{-1}_{-2}$ 街区　確定測量原図

| 地番区域 | 神戸市中央区多聞通４丁目，５丁目 | 番号 | | 縮尺 | 1：250 | 平面直角座標系 | 第Ⅴ | 作成年月日 | 昭和60年11月 |
|---|---|---|---|---|---|---|---|---|---|

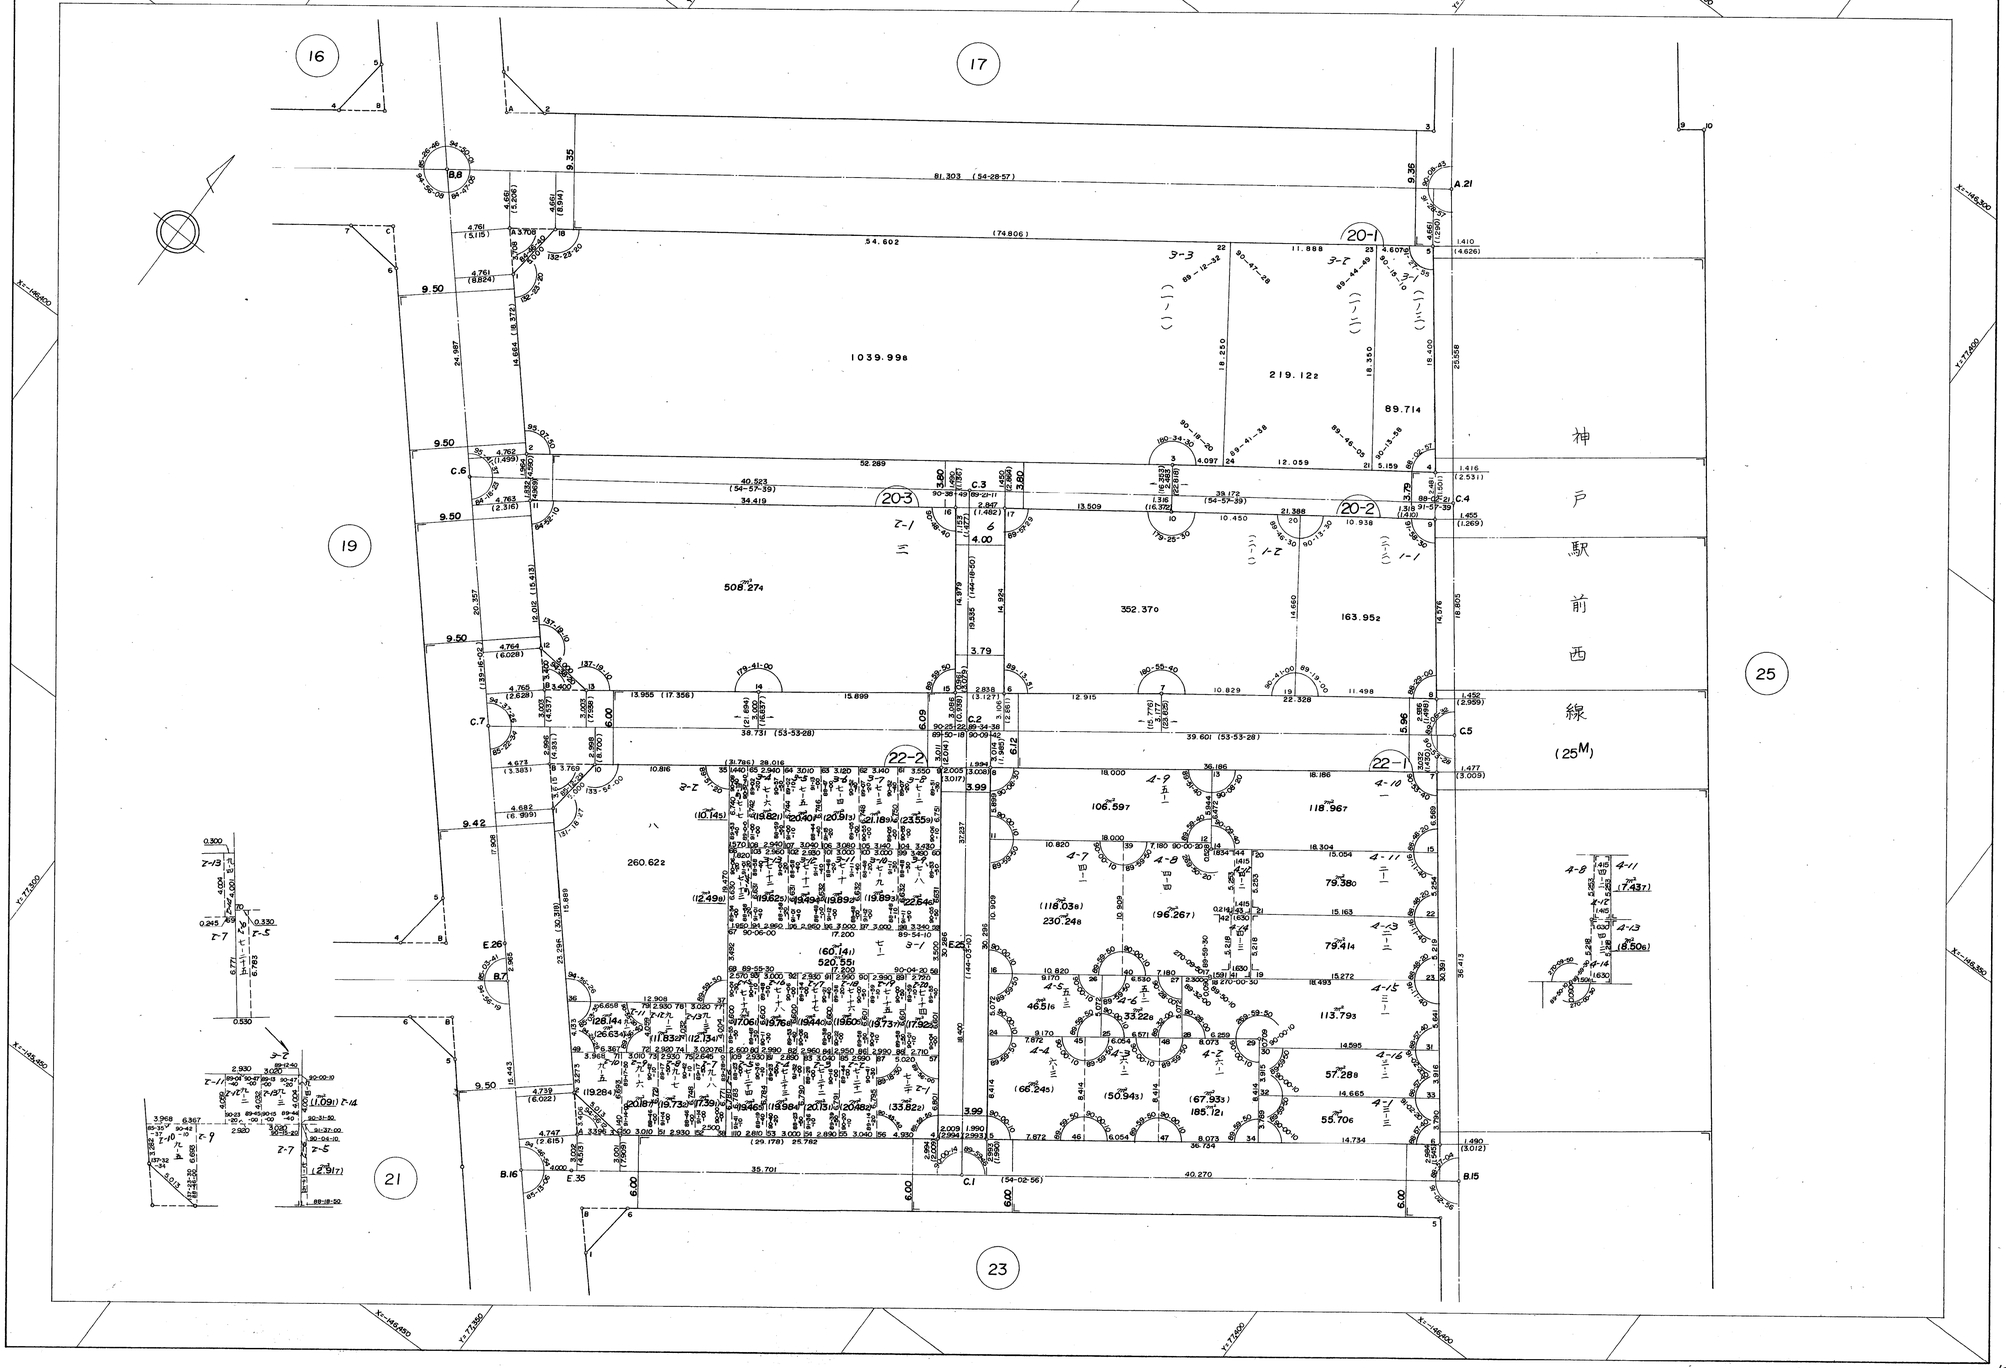


15