


地番区域 | 神戸市北区谷上東町 | 番号 | 總尺 | 1:250 | 世界測地系座標 | 第 V | 作成年月日 | 平成17年 3月 日

谷上地区 58・59街区 画地出来形測量原図

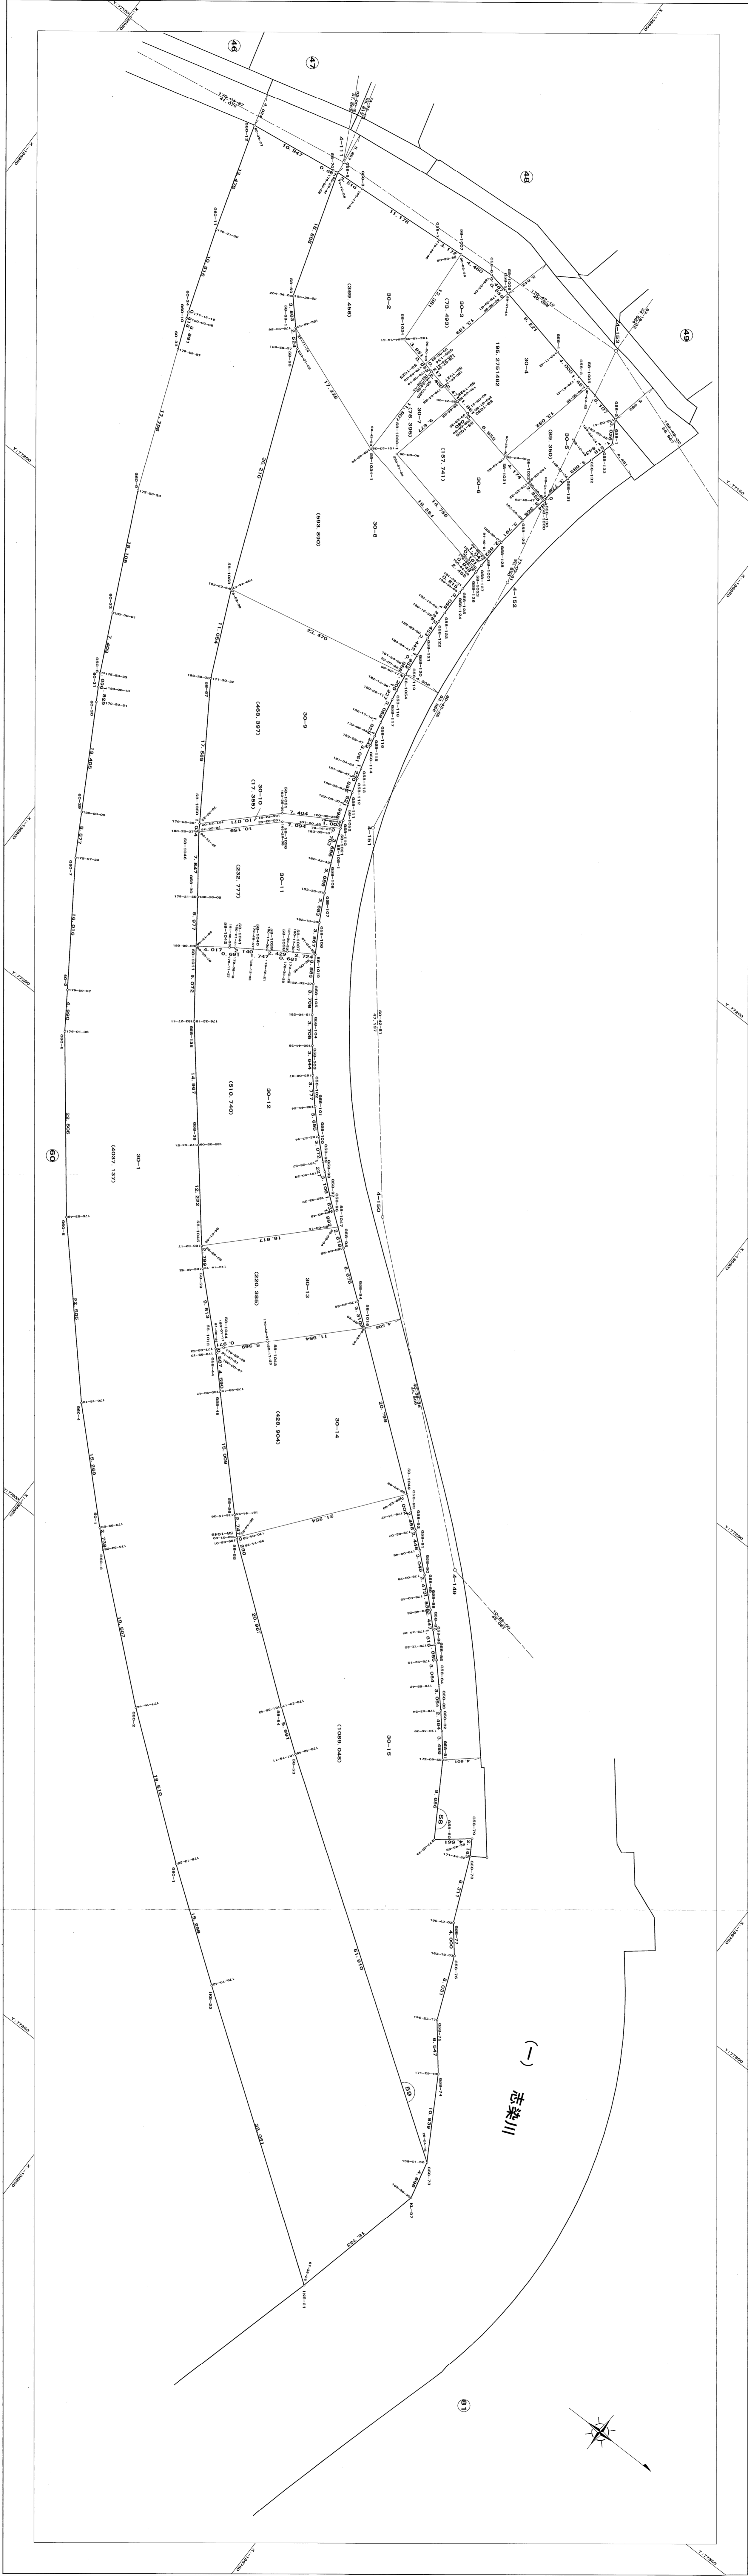

製図注意
この資料は、土地区画整理事業に付する土地区分割の測量
図案（世界測地系）です。あくまで参考資料として
取り扱ってください。

製図者 神戸市地籍課

作成者 株式会社六