谷上地区　44・45・87街区　画地出来形測量原図

取扱注意
この資料は、土地区画整理事業に伴う換地処分時の測量成果（世界測地系）ですので、あくまで参考資料として取り扱ってください。

地番区域	神戸市北区谷上南町	番　号		縮　尺	1:250	世界測地系座標	第 V	作成年月日	平成　　年　　月　　日

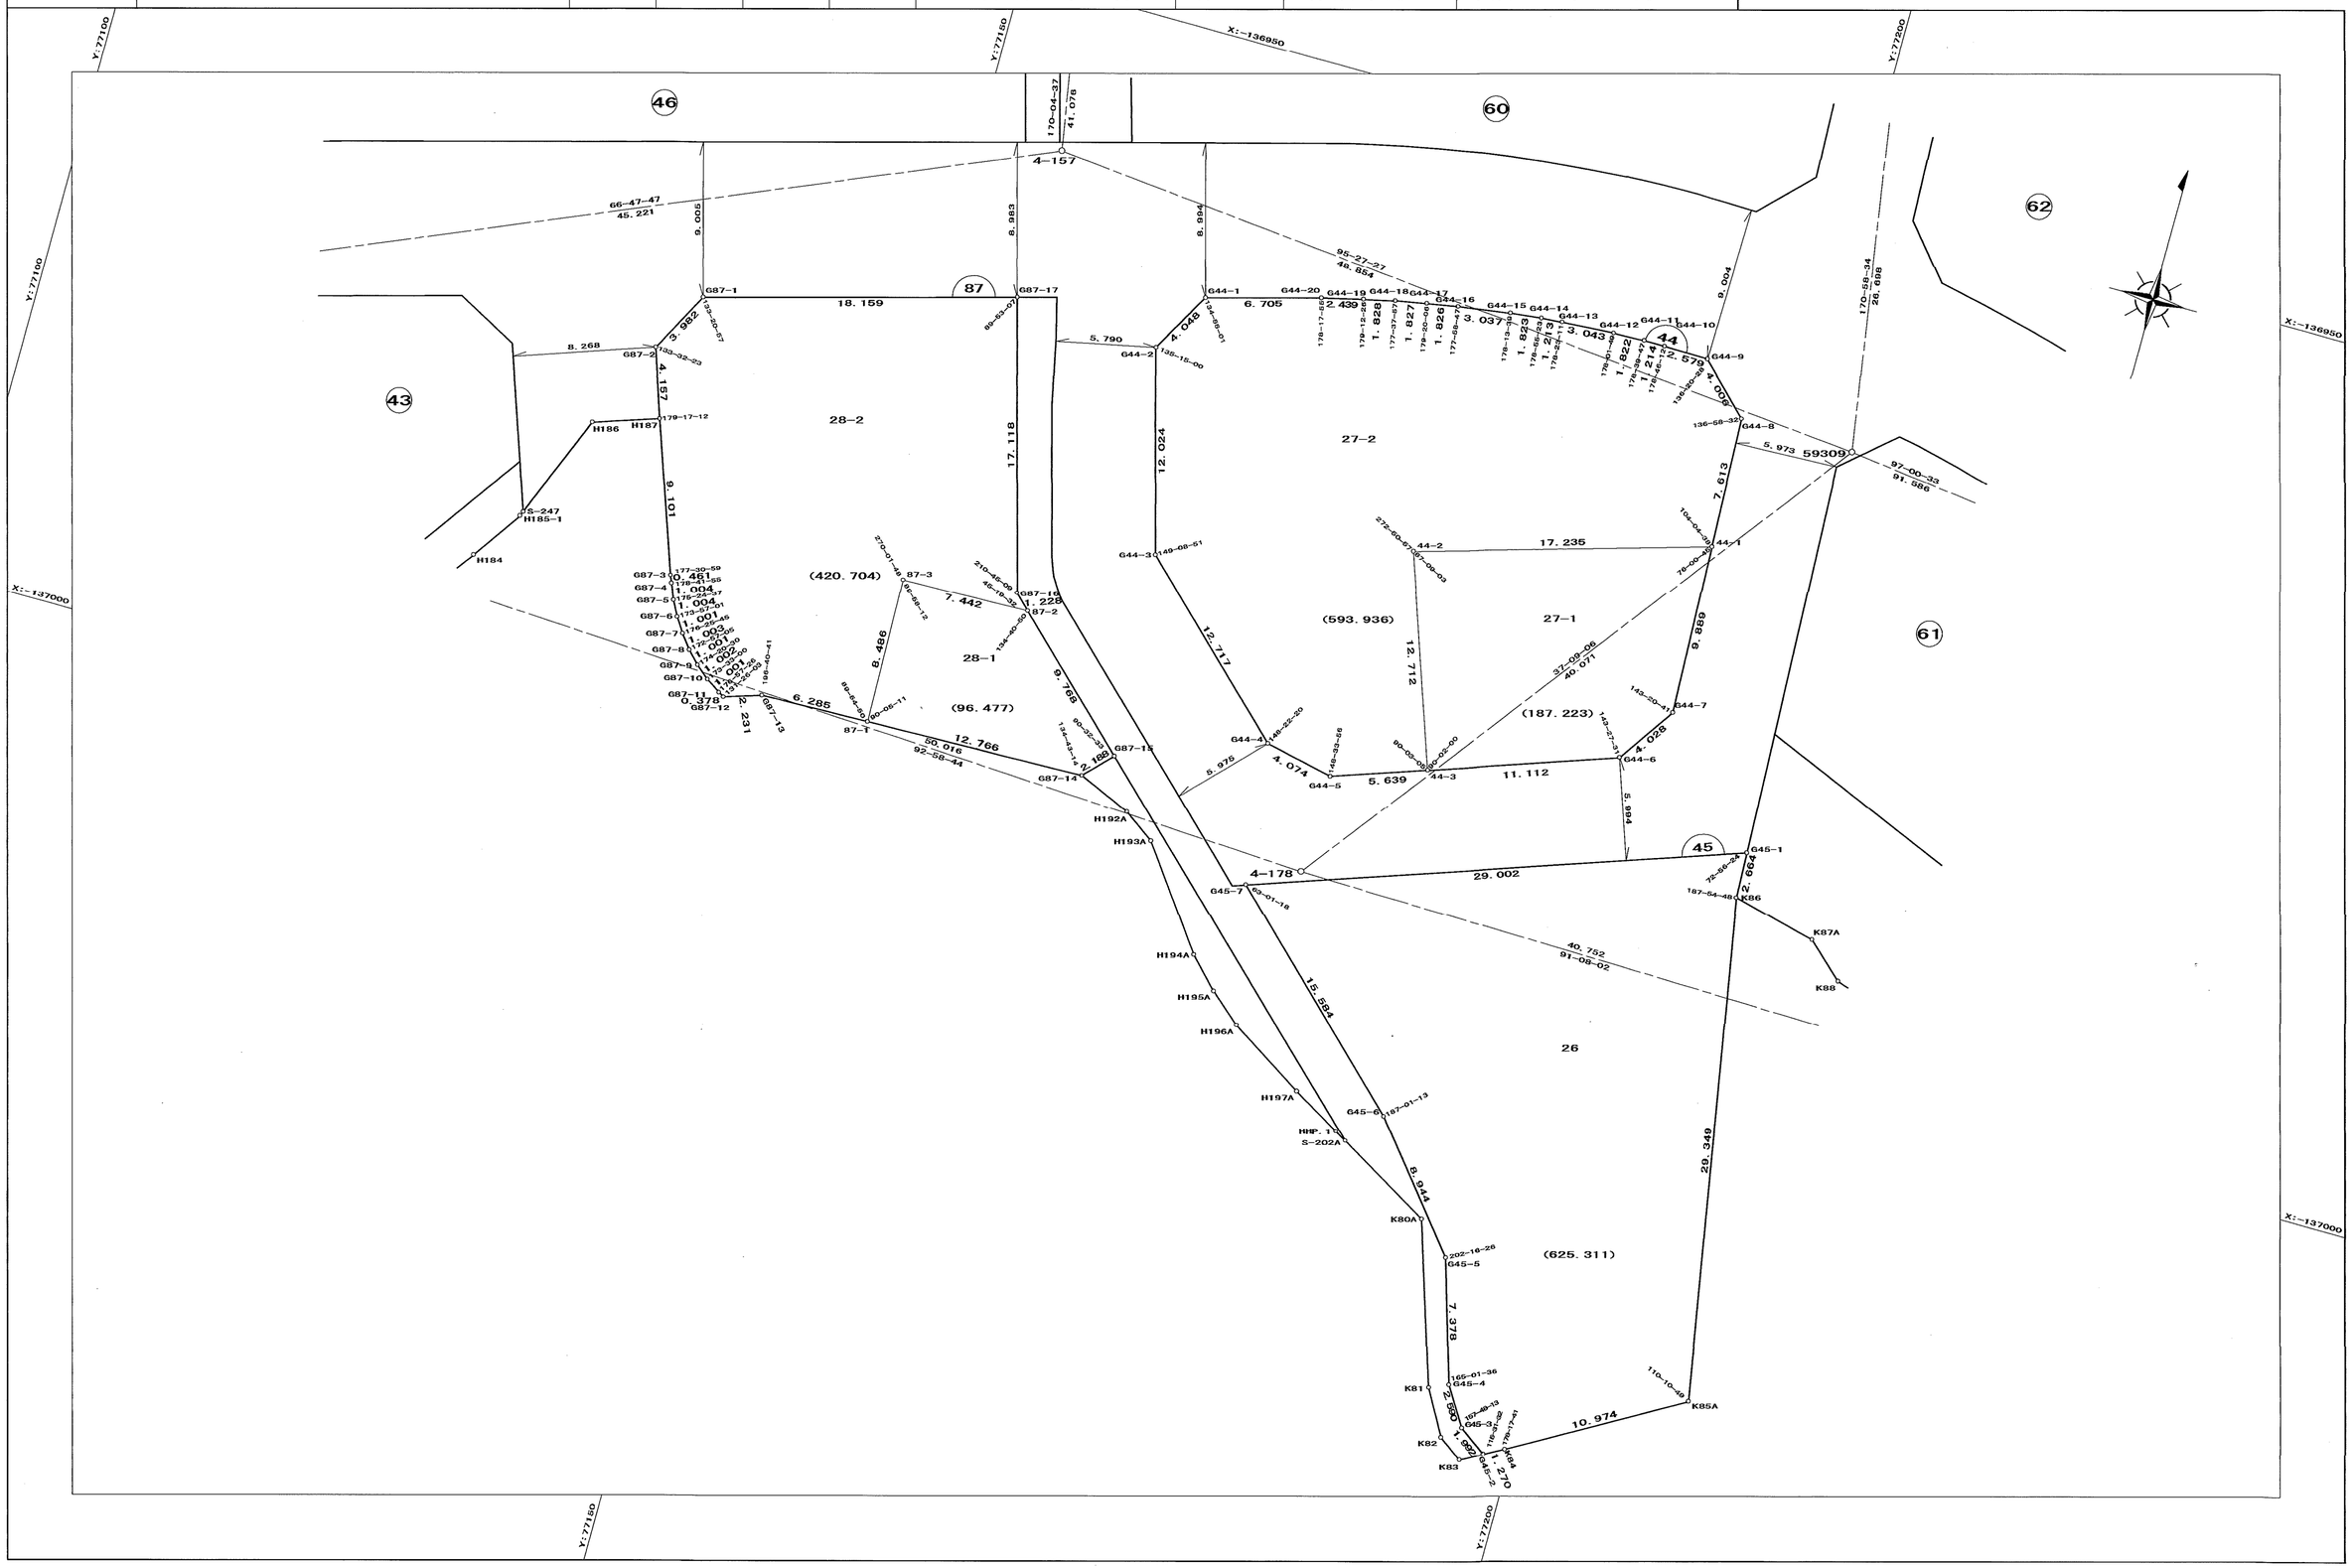

作成機関　株式会社オオバ

計画機関　神戸市都市計画総局