


地番区域 神戸市北区谷上南町 番号 縮尺 1:250 世界測地系座標 第 V 作成年月日 平成17年 3月 日

谷上地区 60街区 画地出来形測量原図

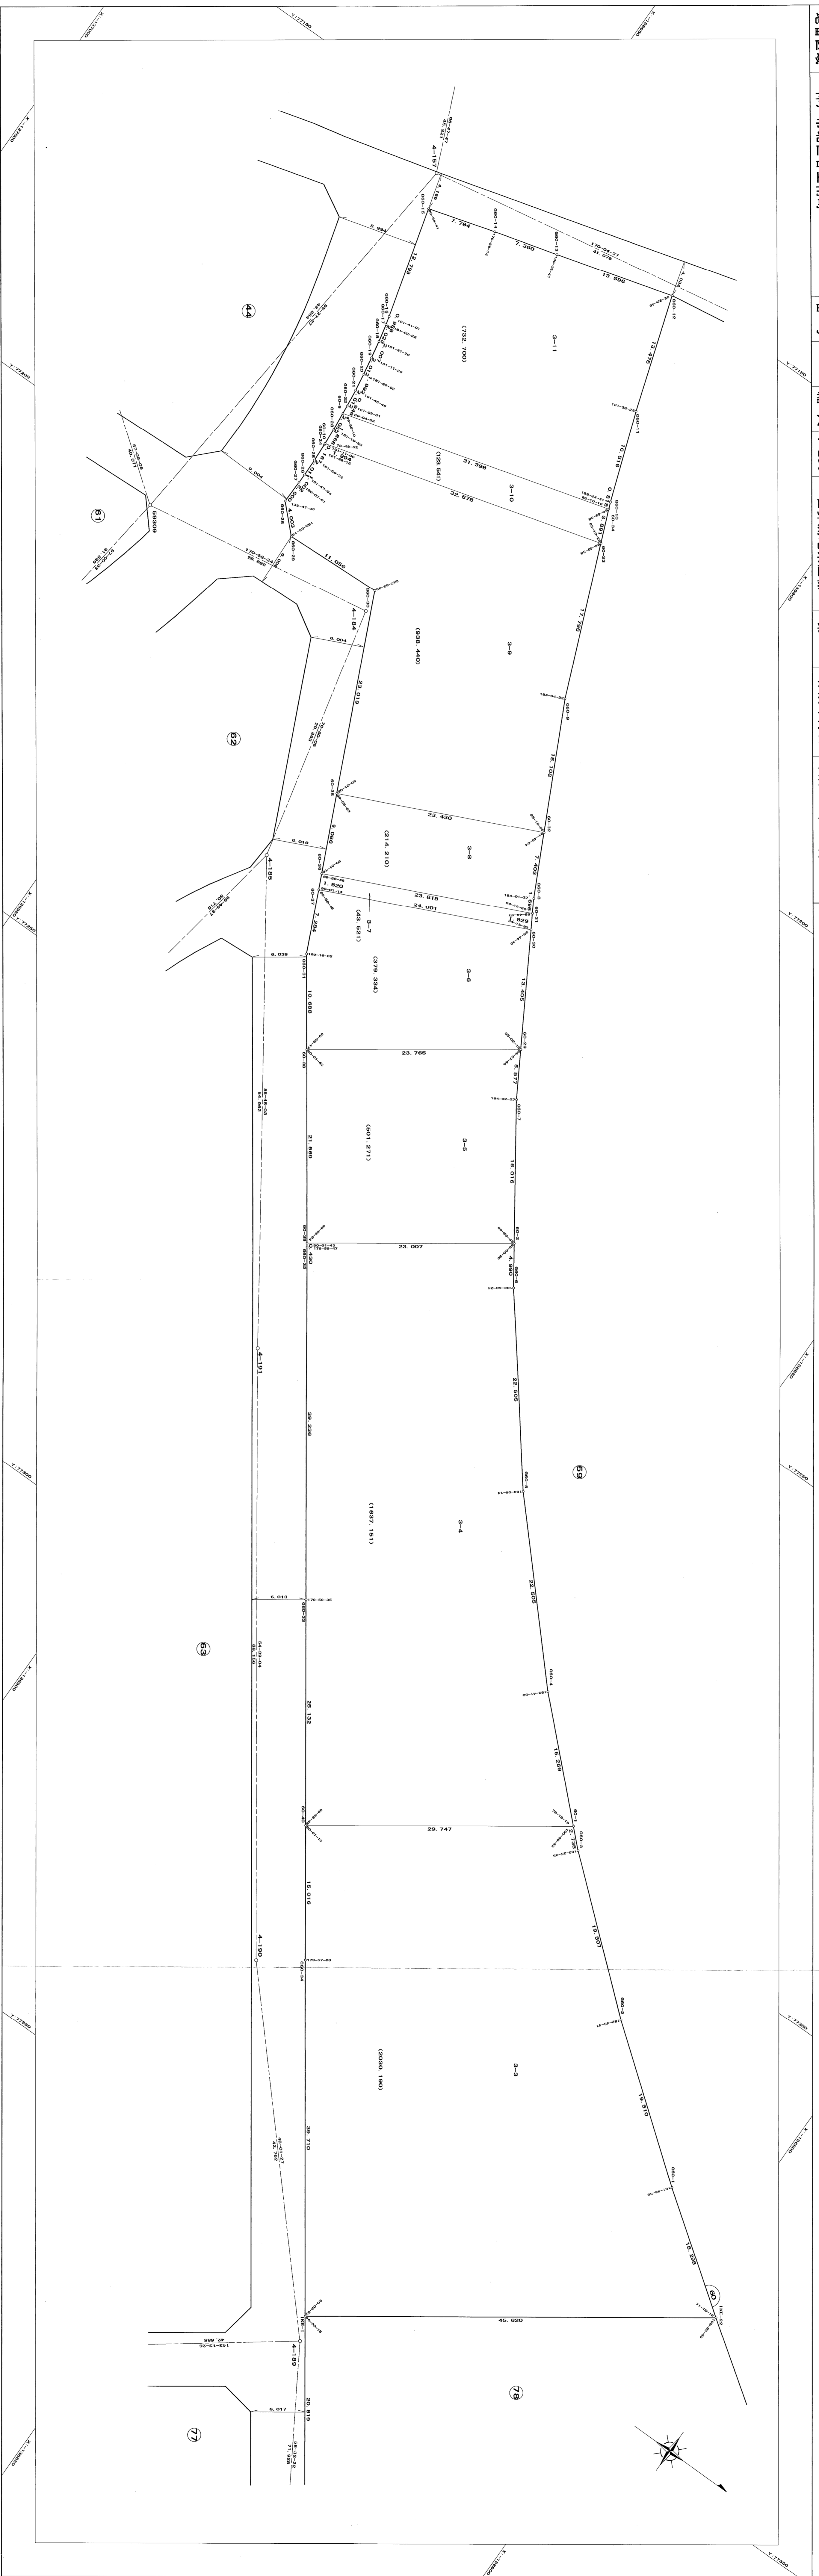

計画機関 神戸市都市計画総局

製図注意
この資料は、土地区画整理事業に伴う地籍分替の測量
原簿（世帯地籍図）をそのもとで、あくまで参考資料として
取り扱ってください。

作成機関 株式会社六