# 谷上地区　24街区　画地出来形測量原図

| 地番区域 | 神戸市北区谷上西町 | 番　号 | | 縮　尺 | 1:250 | 世界測地系座標 | 第　V | 作成年月日 | 平成17年　3月　日 |
|---|---|---|---|---|---|---|---|---|---|


**取扱注意**
この資料は、土地区画整理事業に伴う換地処分時の測量成果（世界測地系）ですので、あくまで参考資料として取り扱ってください。


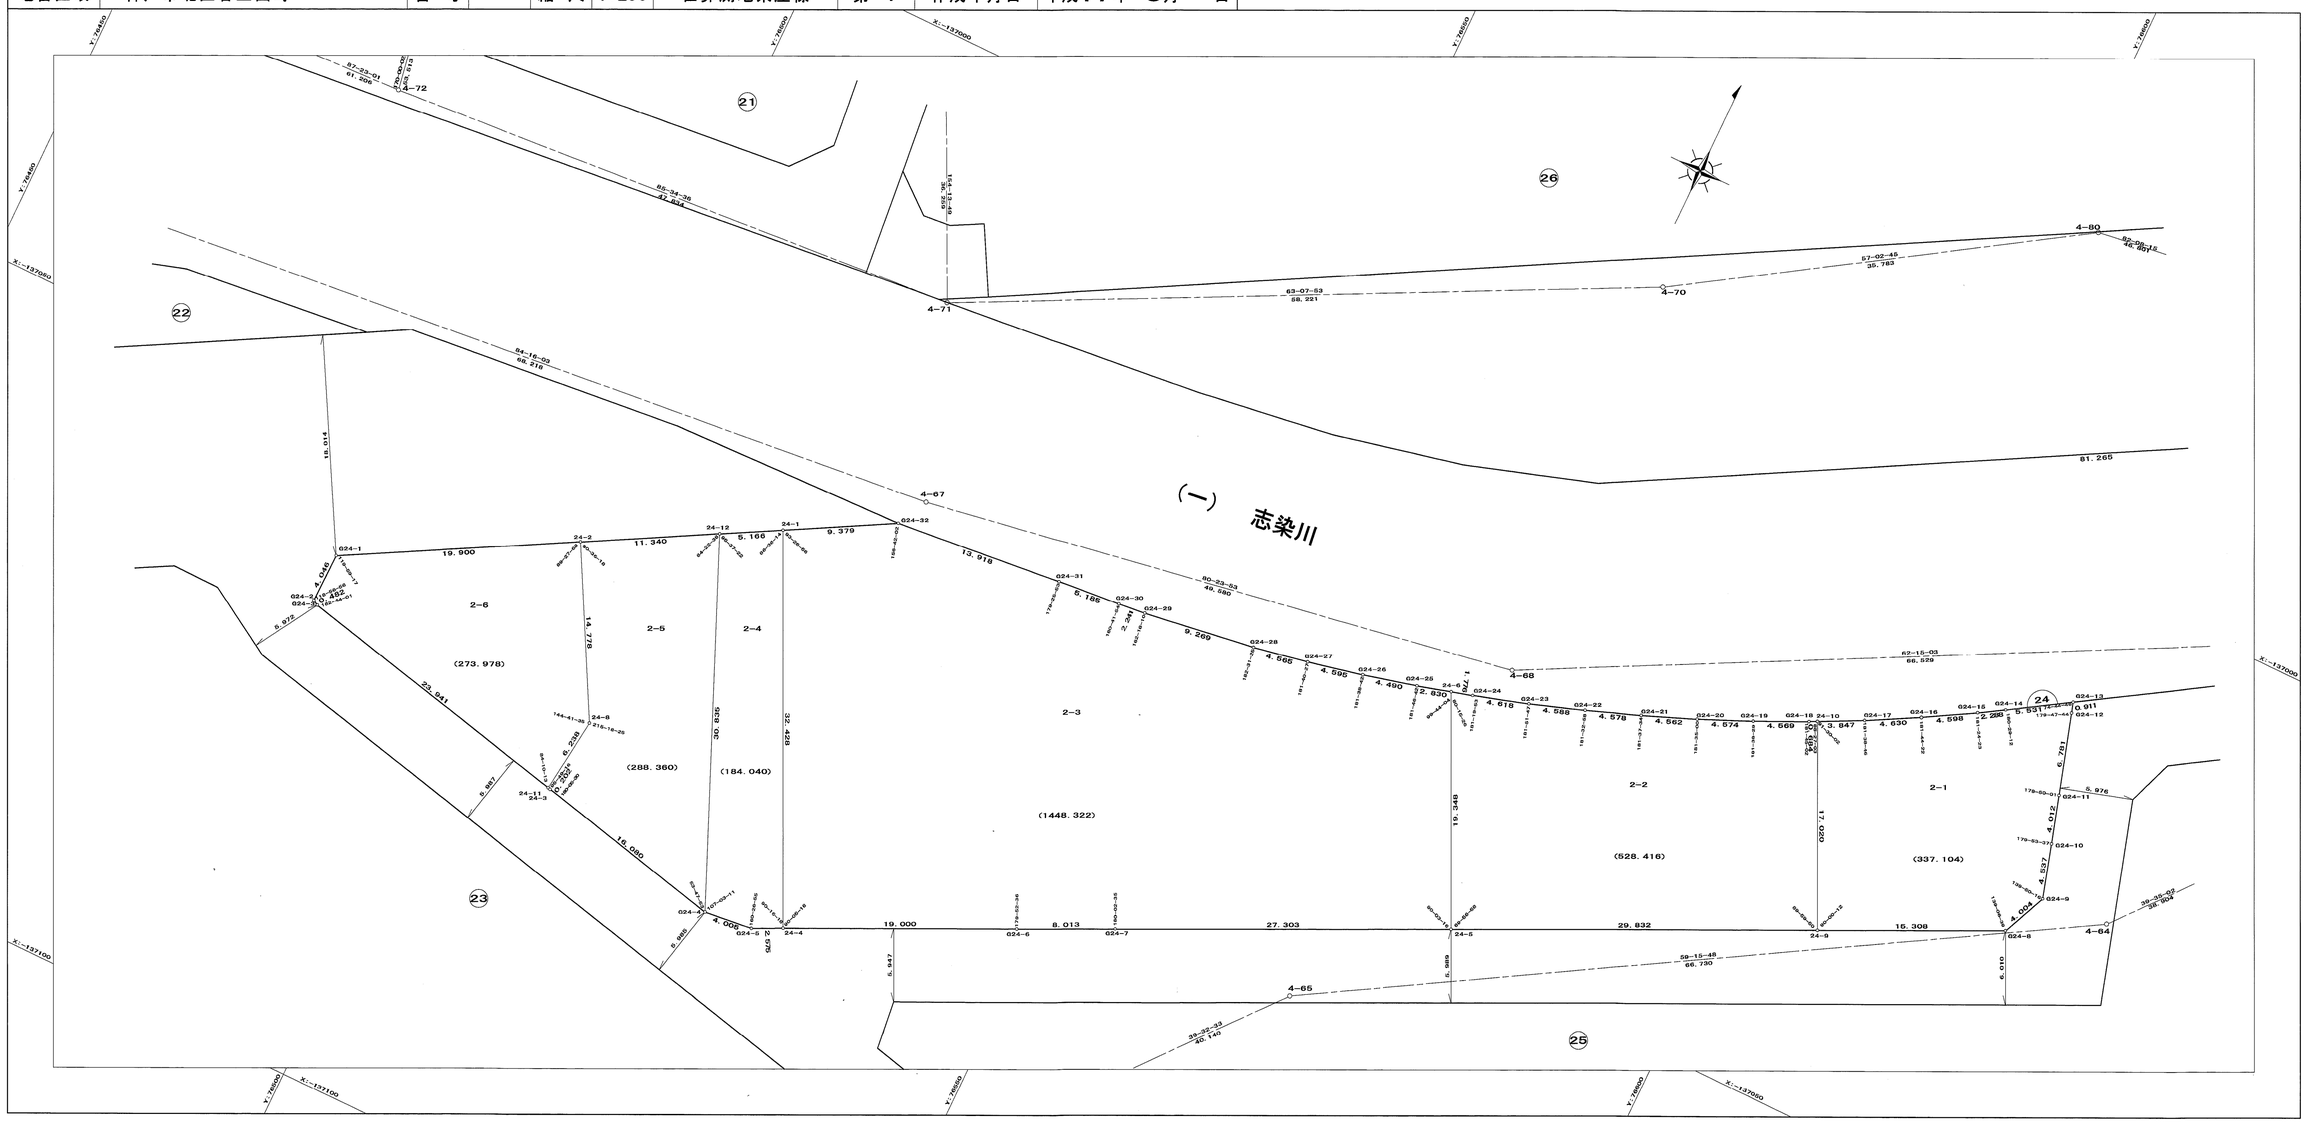


作成機関　株式会社オオバ

計画機関　神戸市都市計画総局