


谷上地区 9街区 画地出来形測量原図

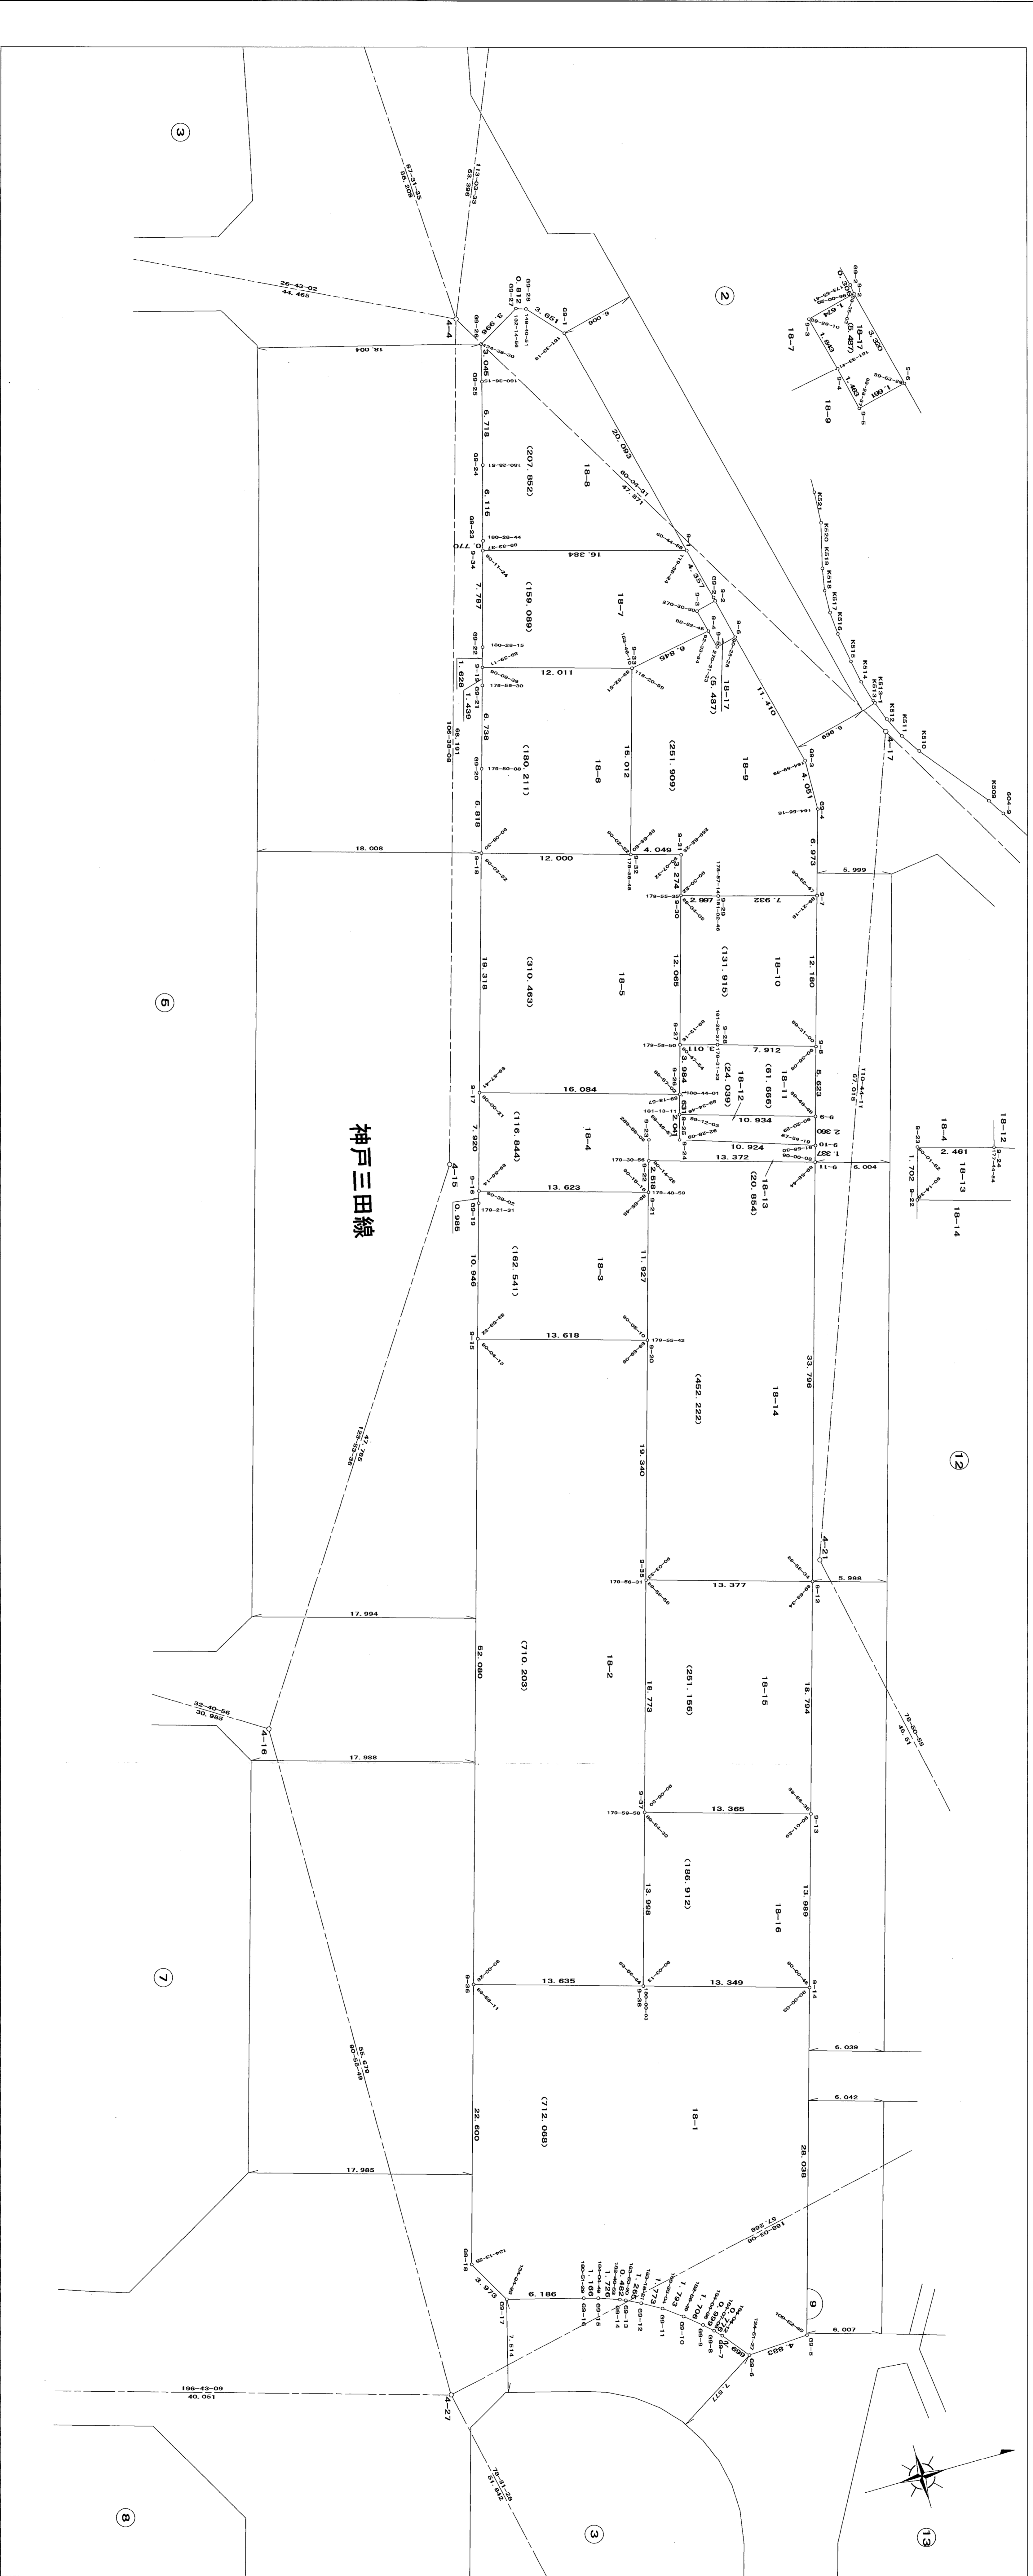

取扱注意
この資料は、土地区画整理事業に伴う換地処分時の測量成果(世界測地系)です。あくまで参考資料として取り扱ってください。