鷹取東第二地区　5－6街区画地出来形測量原図

取扱注意
この資料は、土地区画整理事業に伴う換地処分時の測量成果（世界測地系）ですので、あくまで参考資料として取り扱ってください。

地番区域	神戸市須磨区寺田町一丁目	番号		縮尺	1：250	平面直角座標系	第Ⅴ	作成年月日	平成１９年　３月２０日

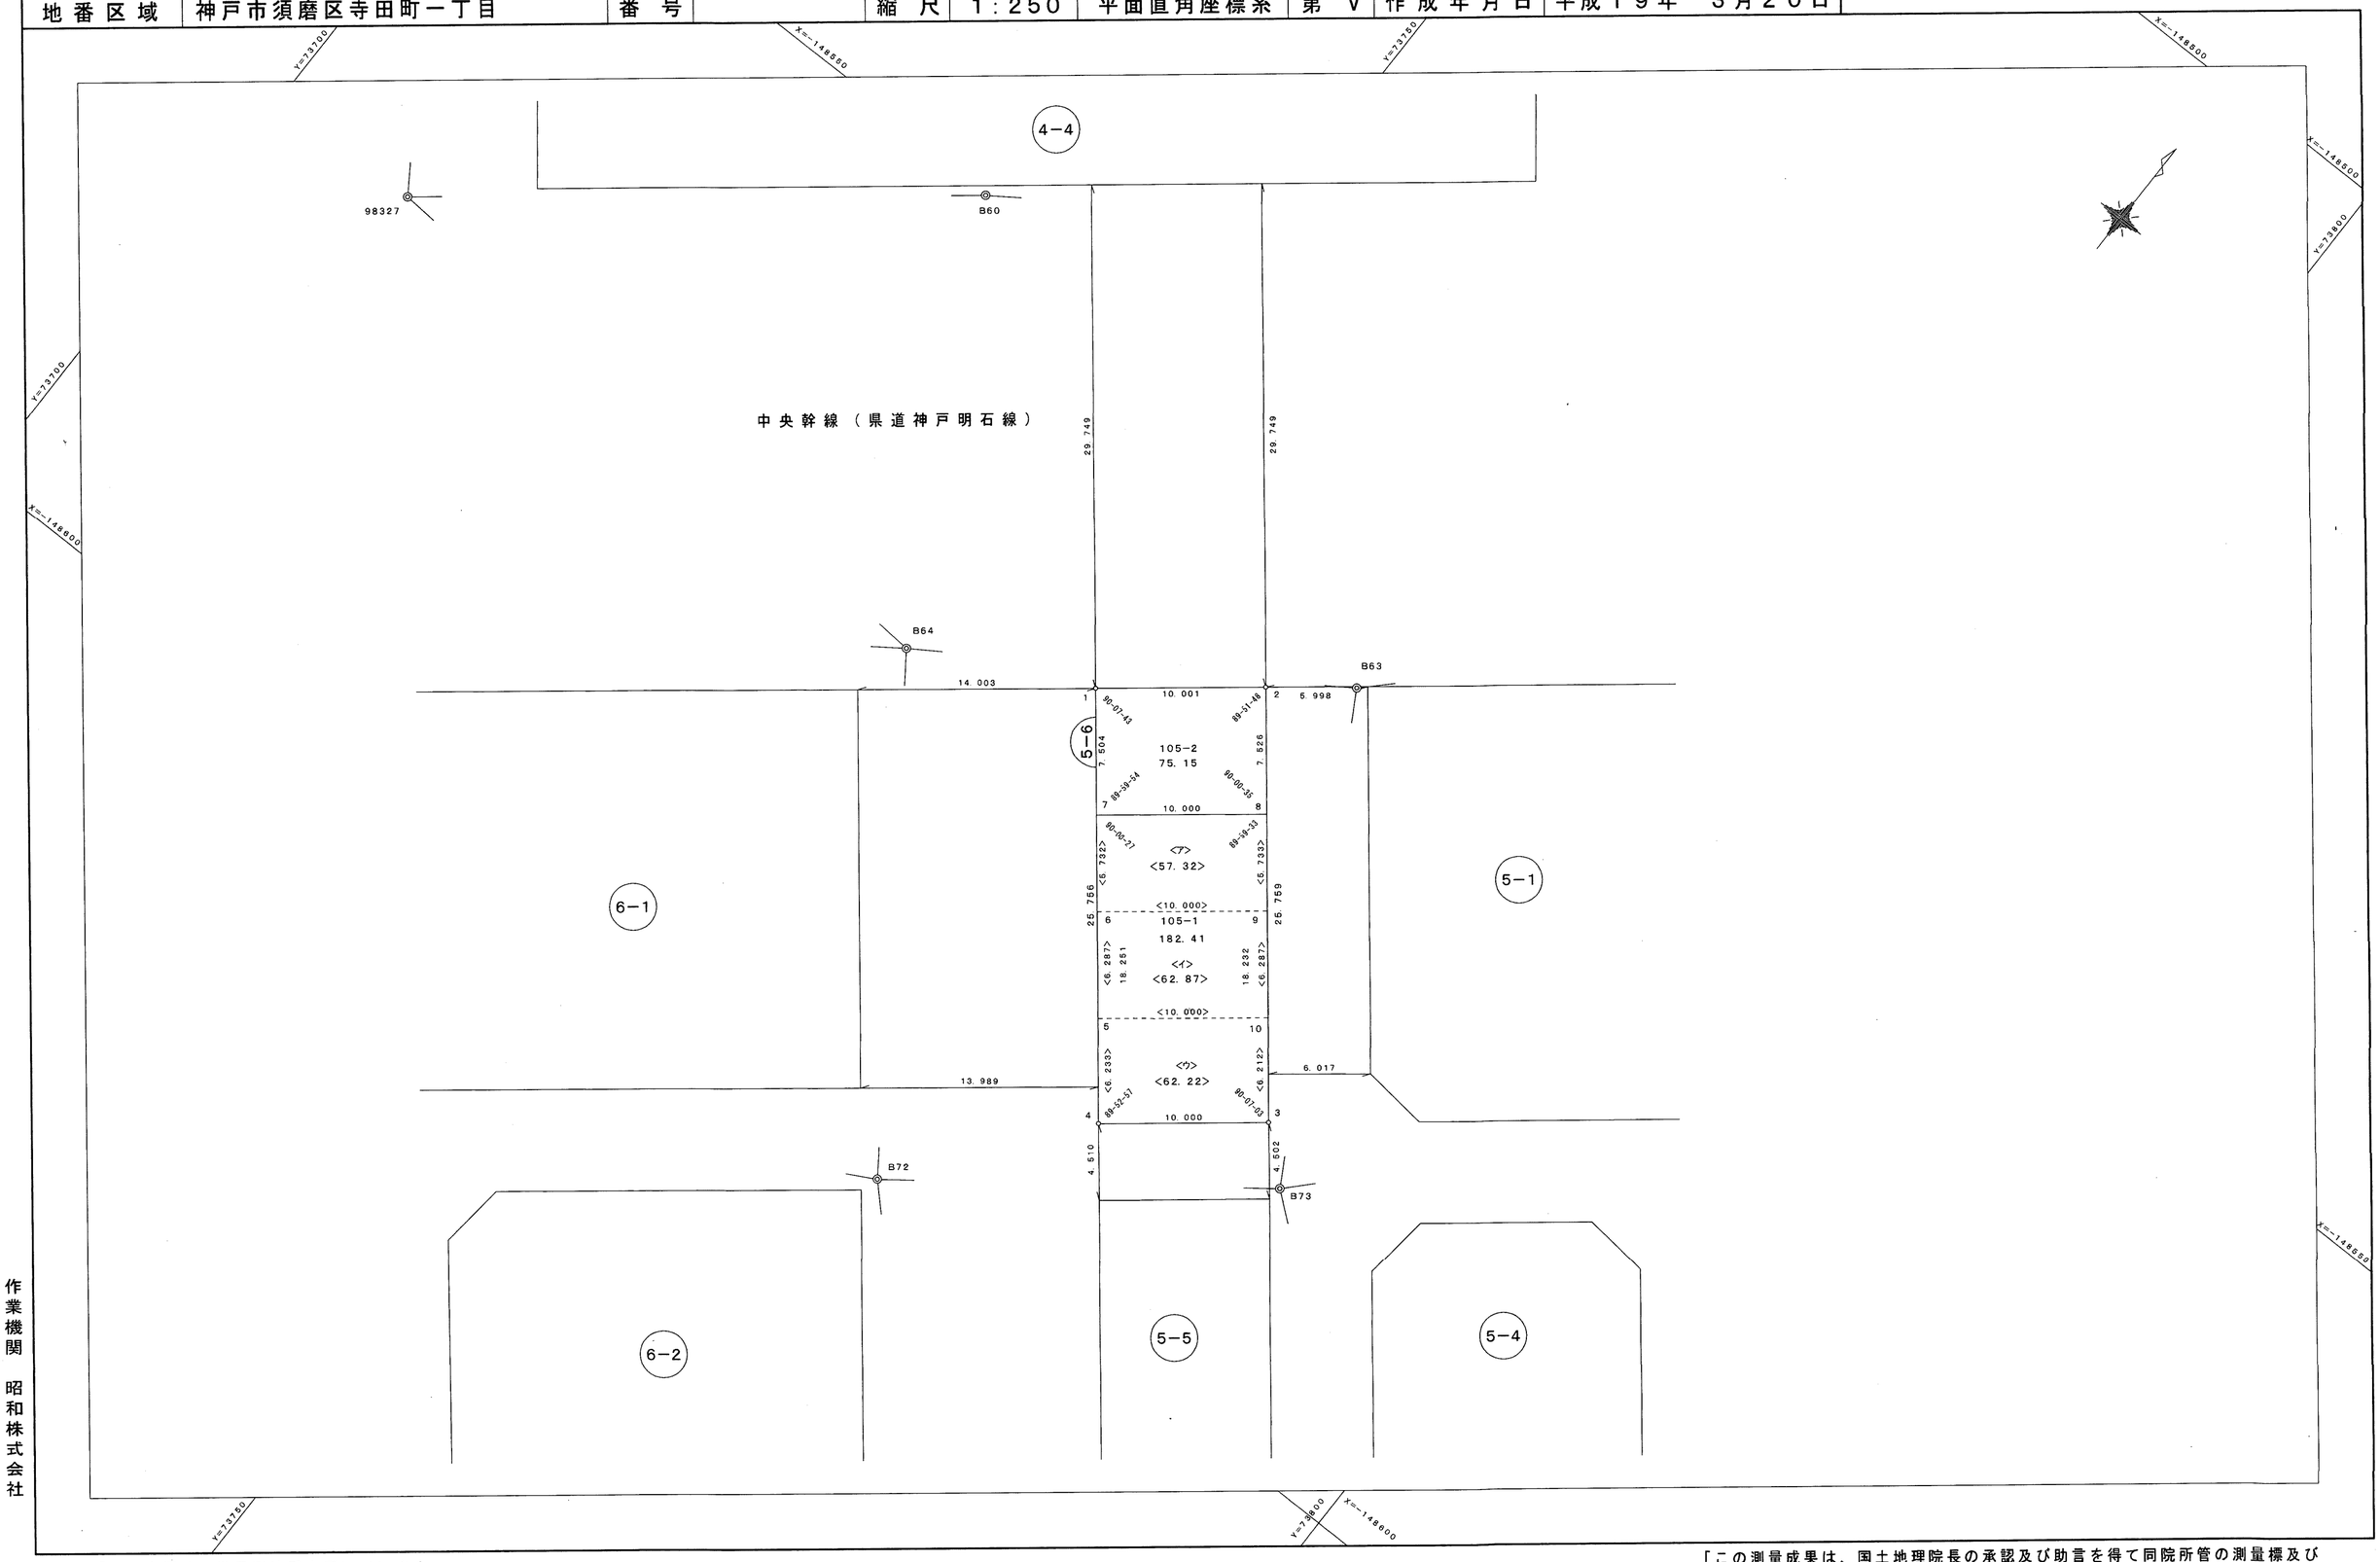

作業機関　昭和株式会社

計画機関　神戸市

「この座標は、世界測地系を用いています」

「この測量成果は、国土地理院長の承認及び助言を得て同院所管の測量標及び測量成果を使用して得たものである（承認番号）平成１７　近公　第１９０号」