取扱注意

この資料は、土地区画整理事業に伴う換地処分時の測量成果（日本測地系）ですので、あくまで参考資料として取り扱ってください。

須磨地区板宿換地区 16 街区

確定測量原図
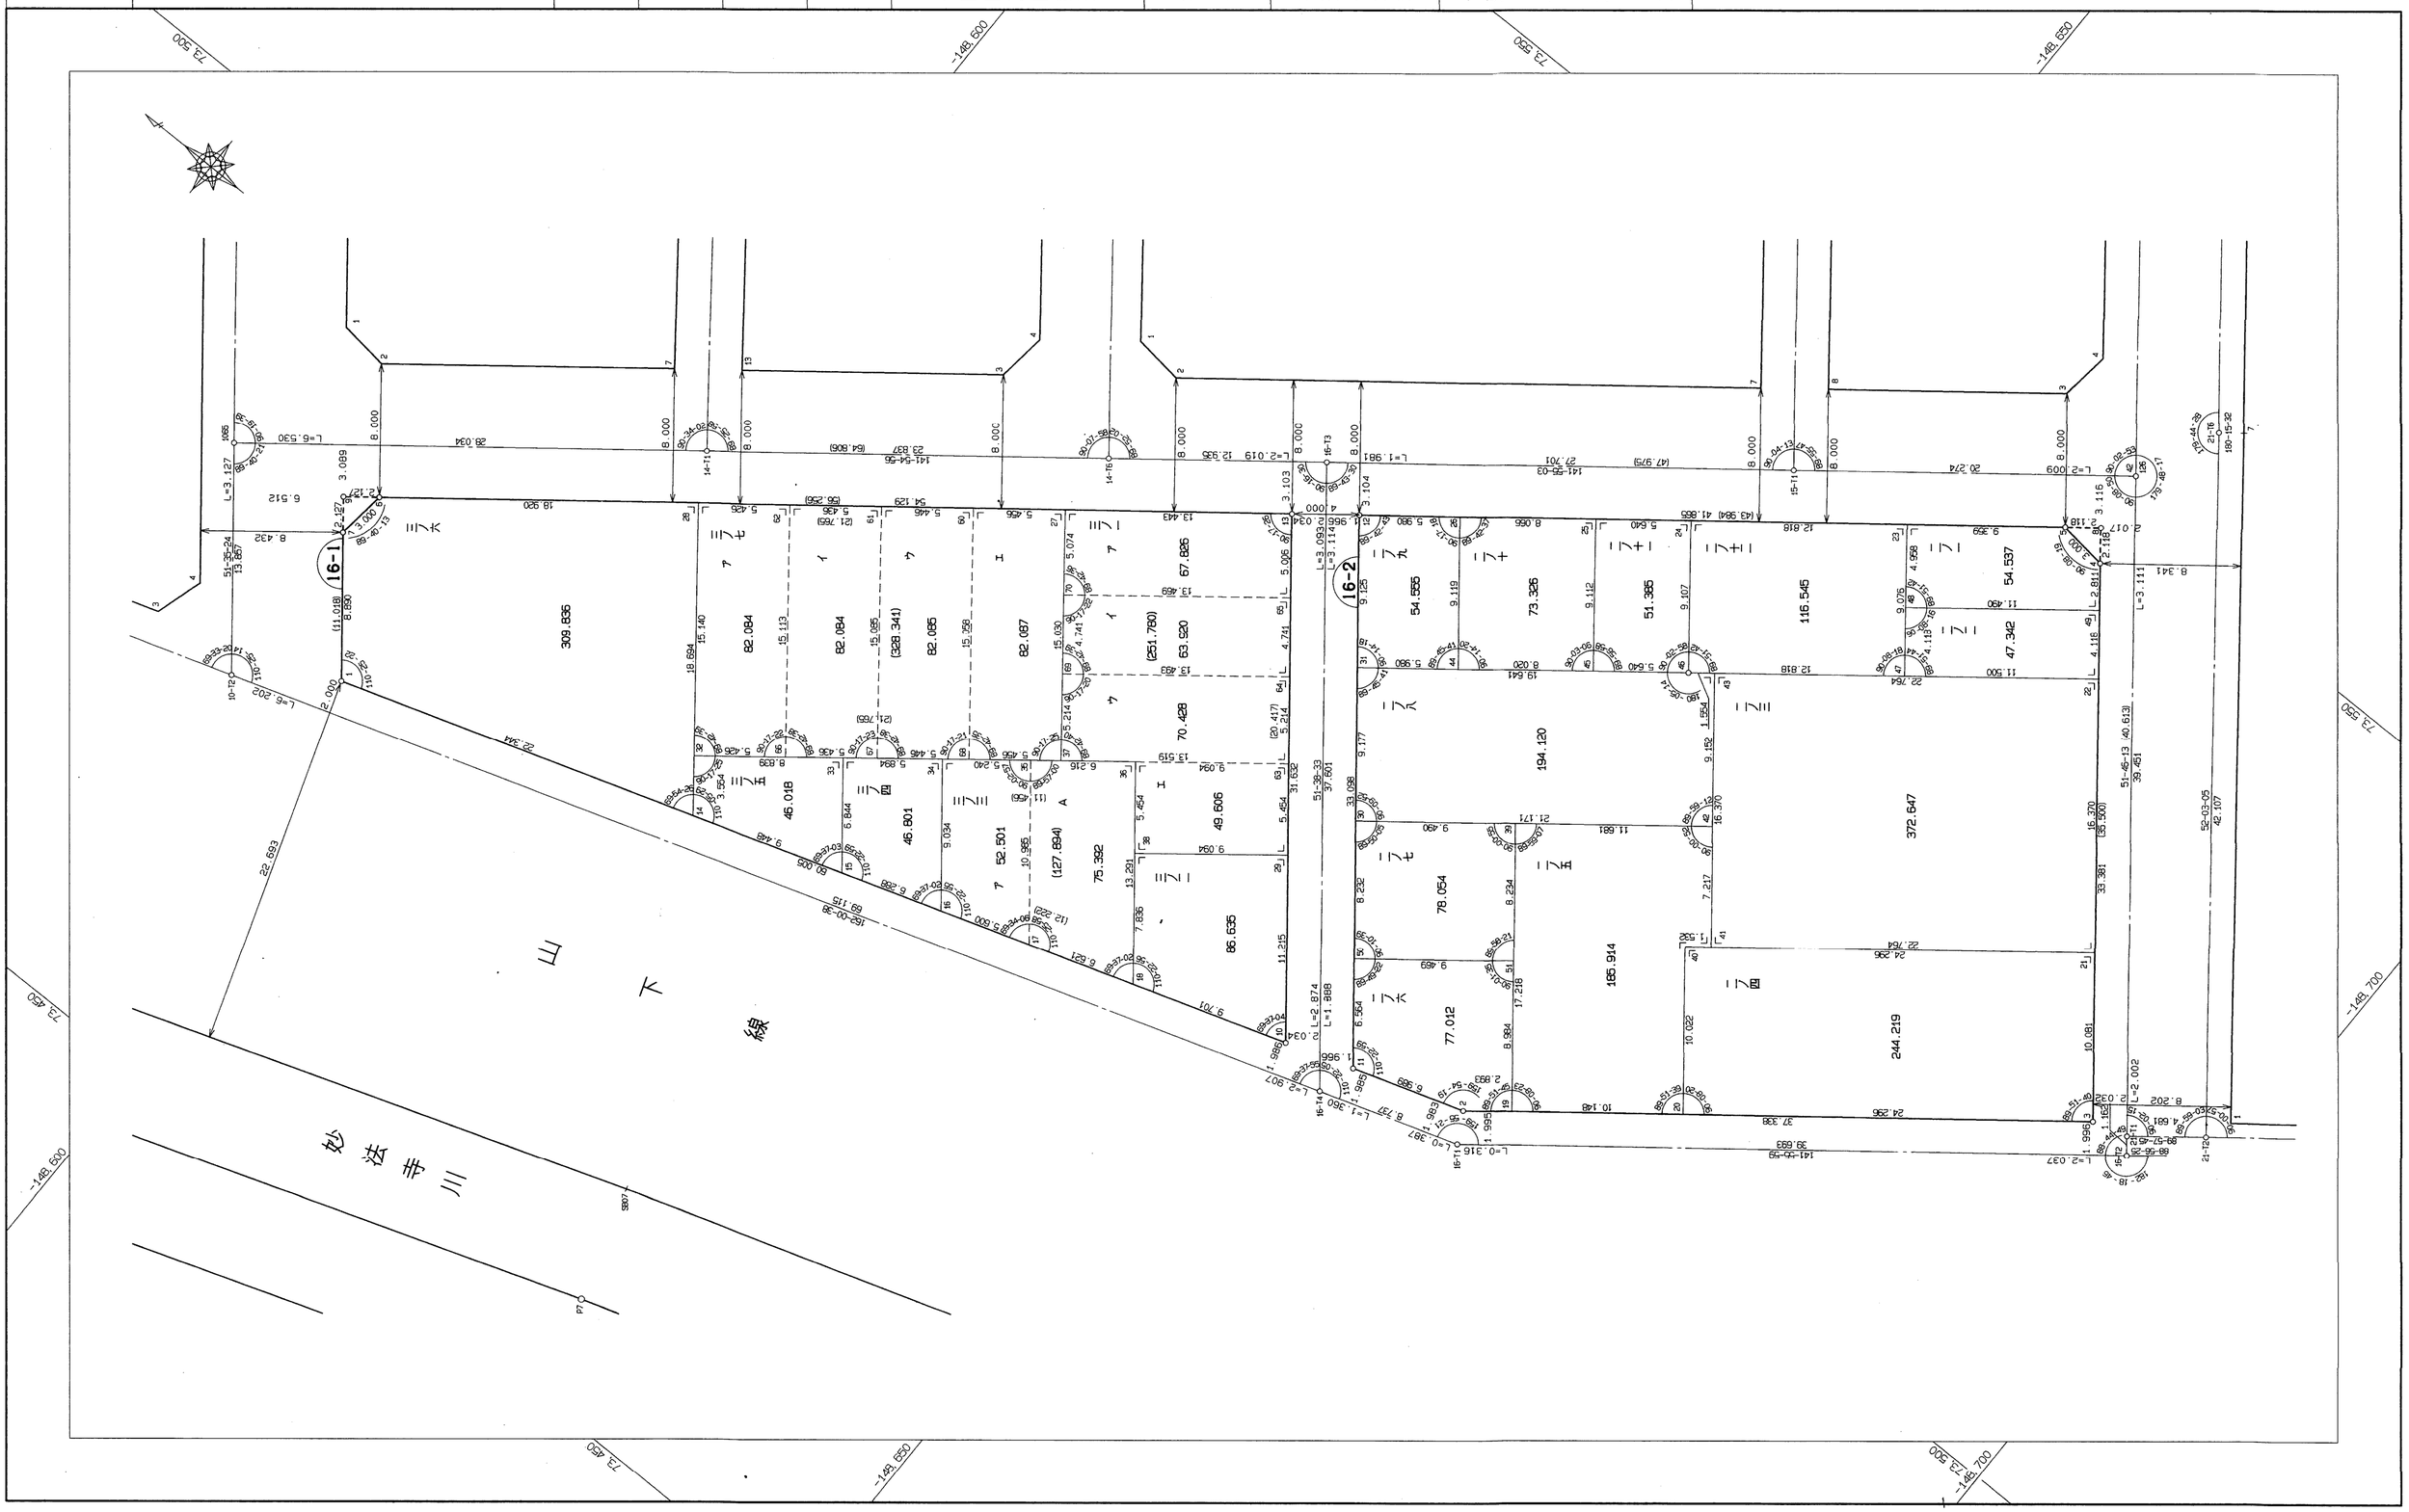
地番区域	神戸市須磨区	番号		縮尺	1:250	平面直角座標系	第 V	作成年月日	平成　年　月　日