計画機関　神戸市都市計画局

葺合地区脇浜換地区6-3C街区　確定測量原図

地番区域	神戸市中央区筒井町3丁目	番号	35	縮尺	1:250	平面直角座標系	第 V	作成年月日	平成8年3月28日

取扱注意

この資料は、土地区画整理事業に伴う換地処分時の測量成果（日本測地系）ですので、あくまで参考資料として取り扱ってください。

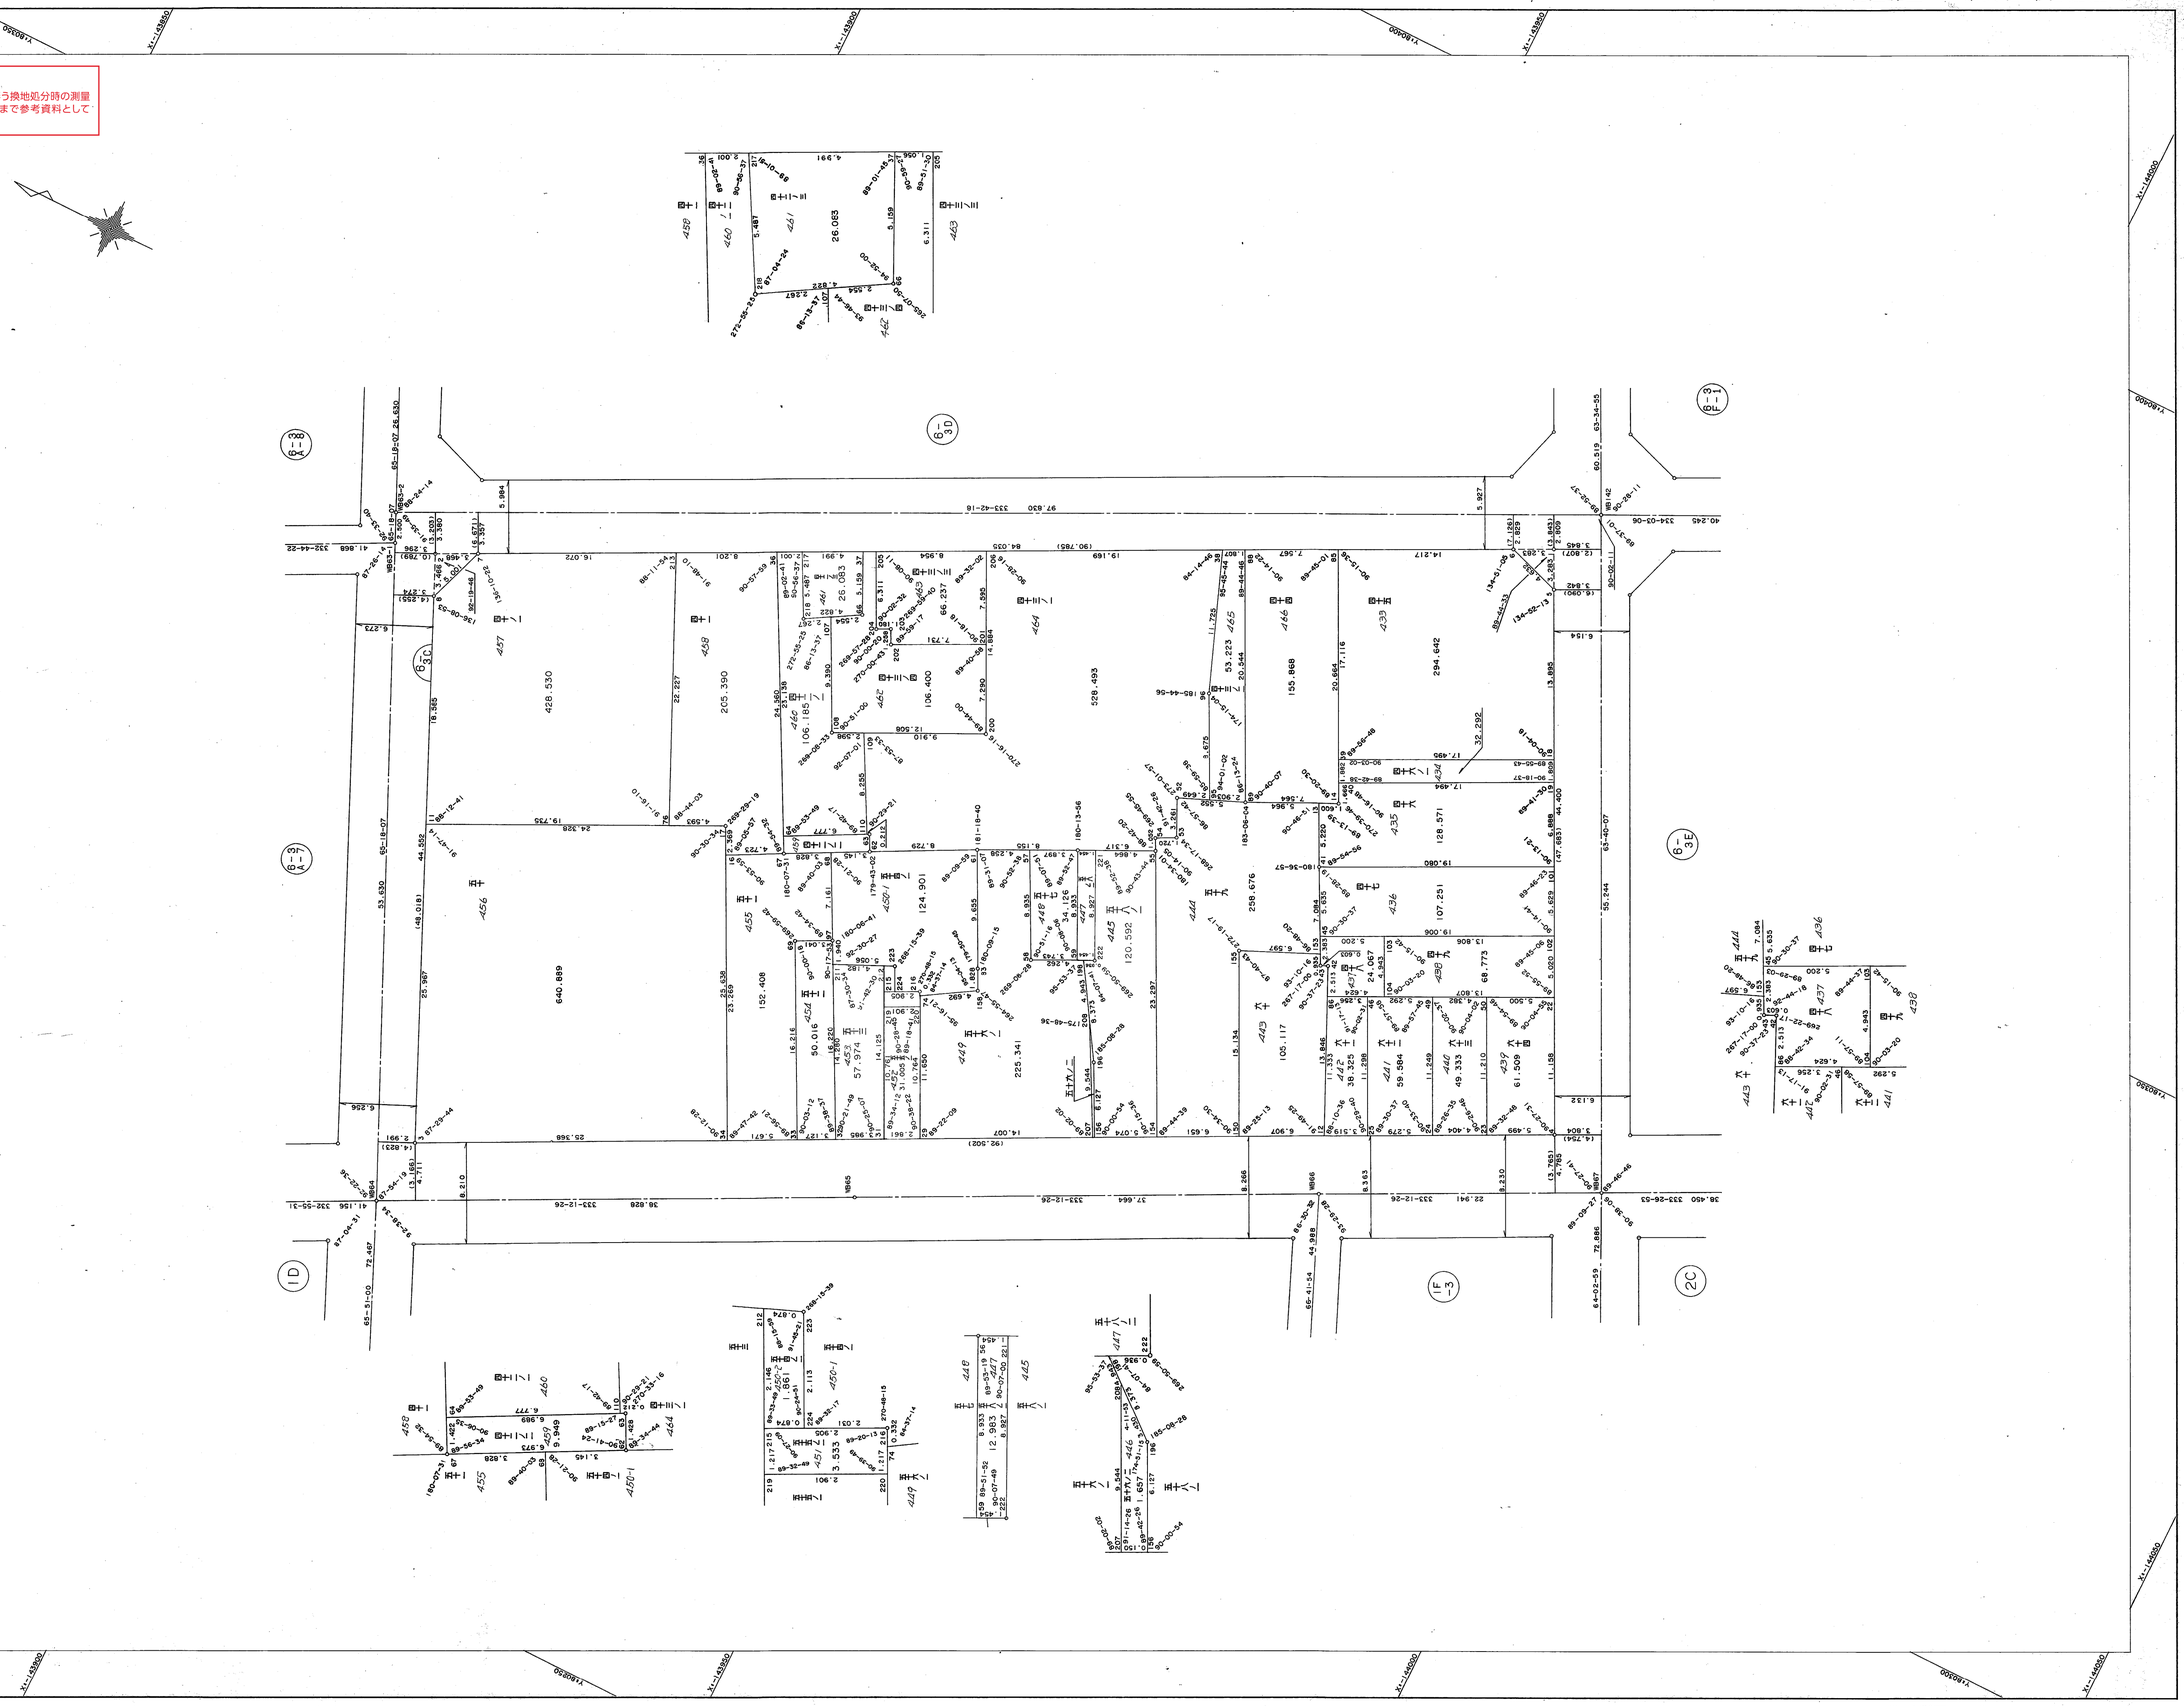

作成機関　昭和株式会社