兵庫地区新川運河換地区 41 街区　　確定測量原図

地番区域	神戸市兵庫区和田宮通４丁目	番号		縮尺	1：250	平面直角座標系	第Ⅴ	作成年月日	昭和59年９月　日

取扱注意
この資料は、土地区画整理事業に伴う換地処分時の測量成果（日本測地系）ですので、あくまで参考資料として取り扱ってください。

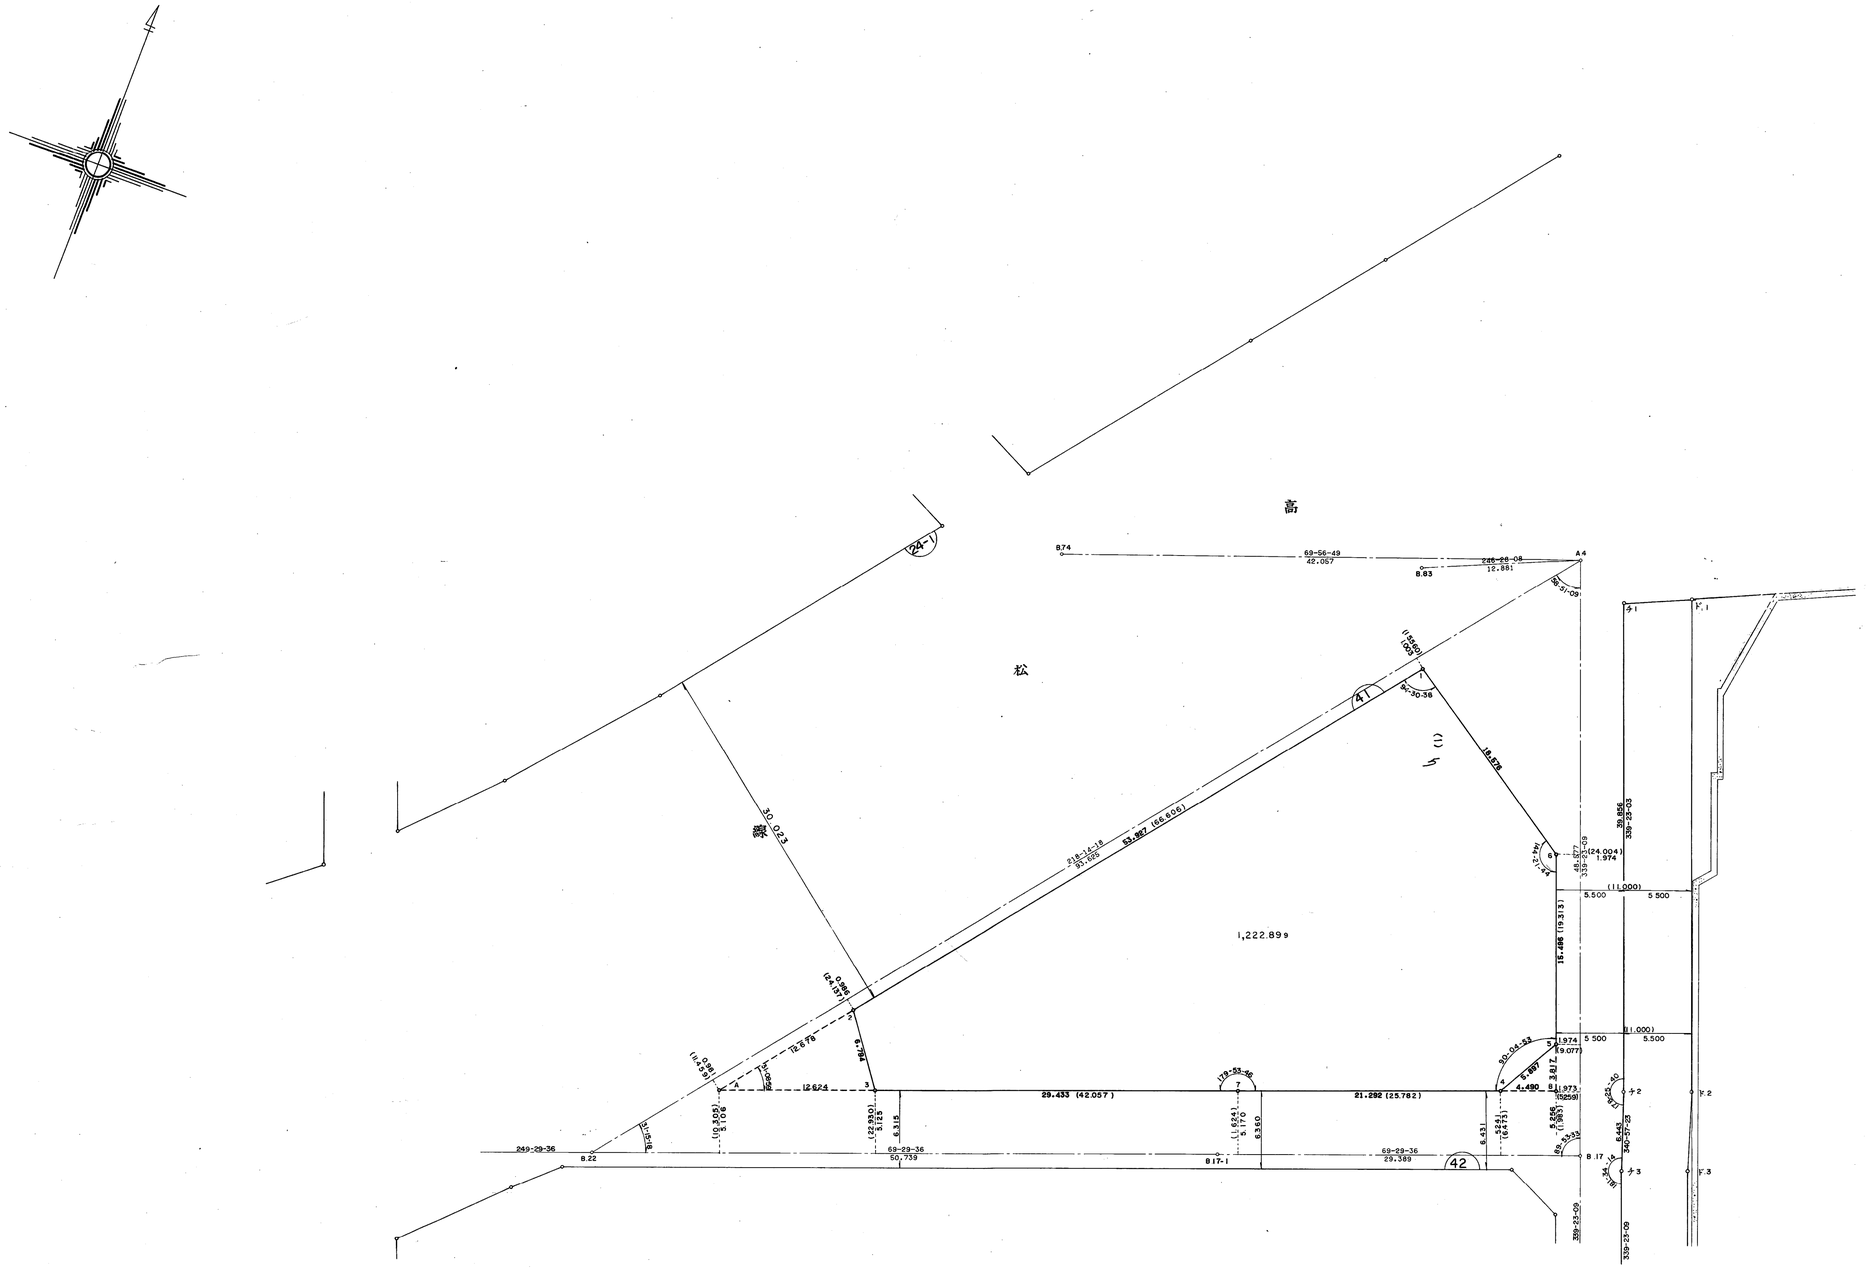

作成機関　林測量設計株式会社

計画機関　神戸市都市計画局