取扱注意
この資料は、土地区画整理事業に伴う換地処分時の測量成果（日本測地系）ですので、あくまで参考資料として取り扱ってください。

葺合地区旗塚換地区　14C，16 街区　確定測量原図

地番区域	神戸市中央区若菜通４丁目・５丁目	番 号	41	縮 尺	1：250	平面直角座標系	第 V	作成年月日	平成８年３月28日

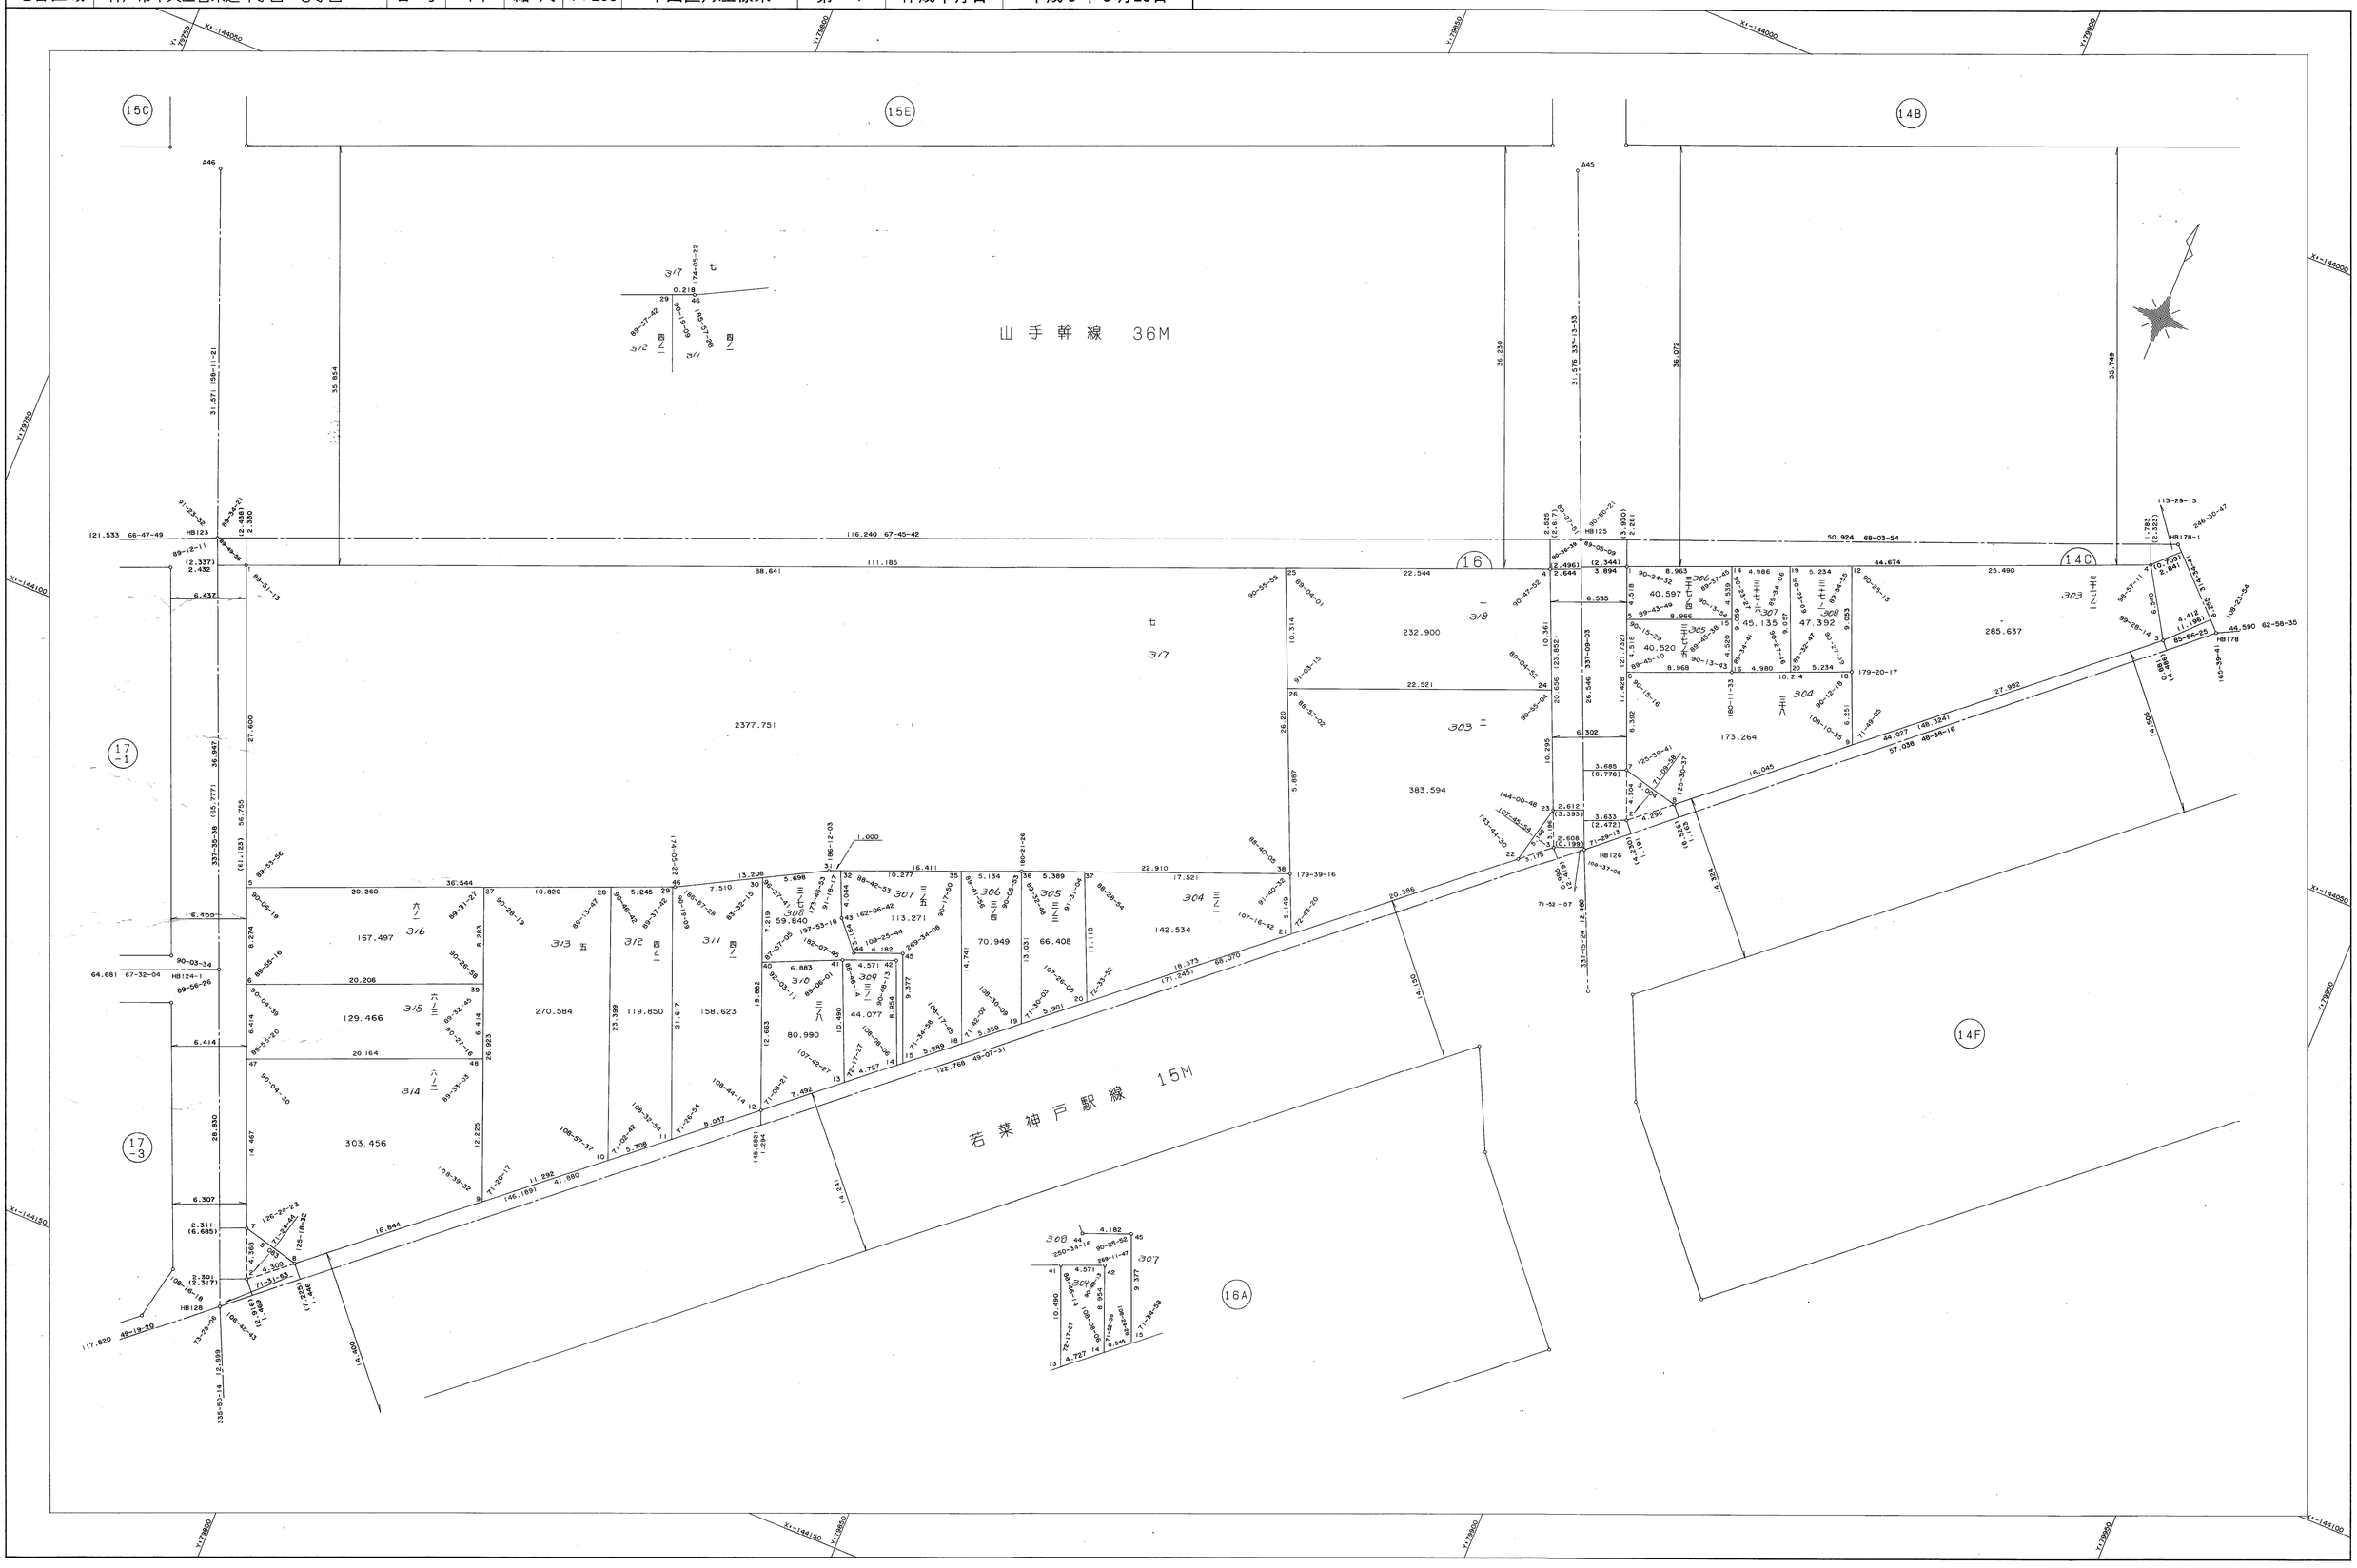

作成機関　昭和株式会社

計画機関　神戸市都市計画局