# 神戸東部新都心地区Ｃ－５街区　　画地出来形測量原図

**取扱注意**
この資料は、土地区画整理事業に伴う換地処分時の測量成果（日本測地系）ですので、あくまで参考資料として取り扱ってください。

| 地番区域 | 神戸市中央区脇浜海岸通１丁目 | 番　号 | | 縮　尺 | 1：500 | 平面直角座標系 | 第　Ⅴ | 作 製 年 月 日 | 平成　　年　　月　　日 |
|---|---|---|---|---|---|---|---|---|---|

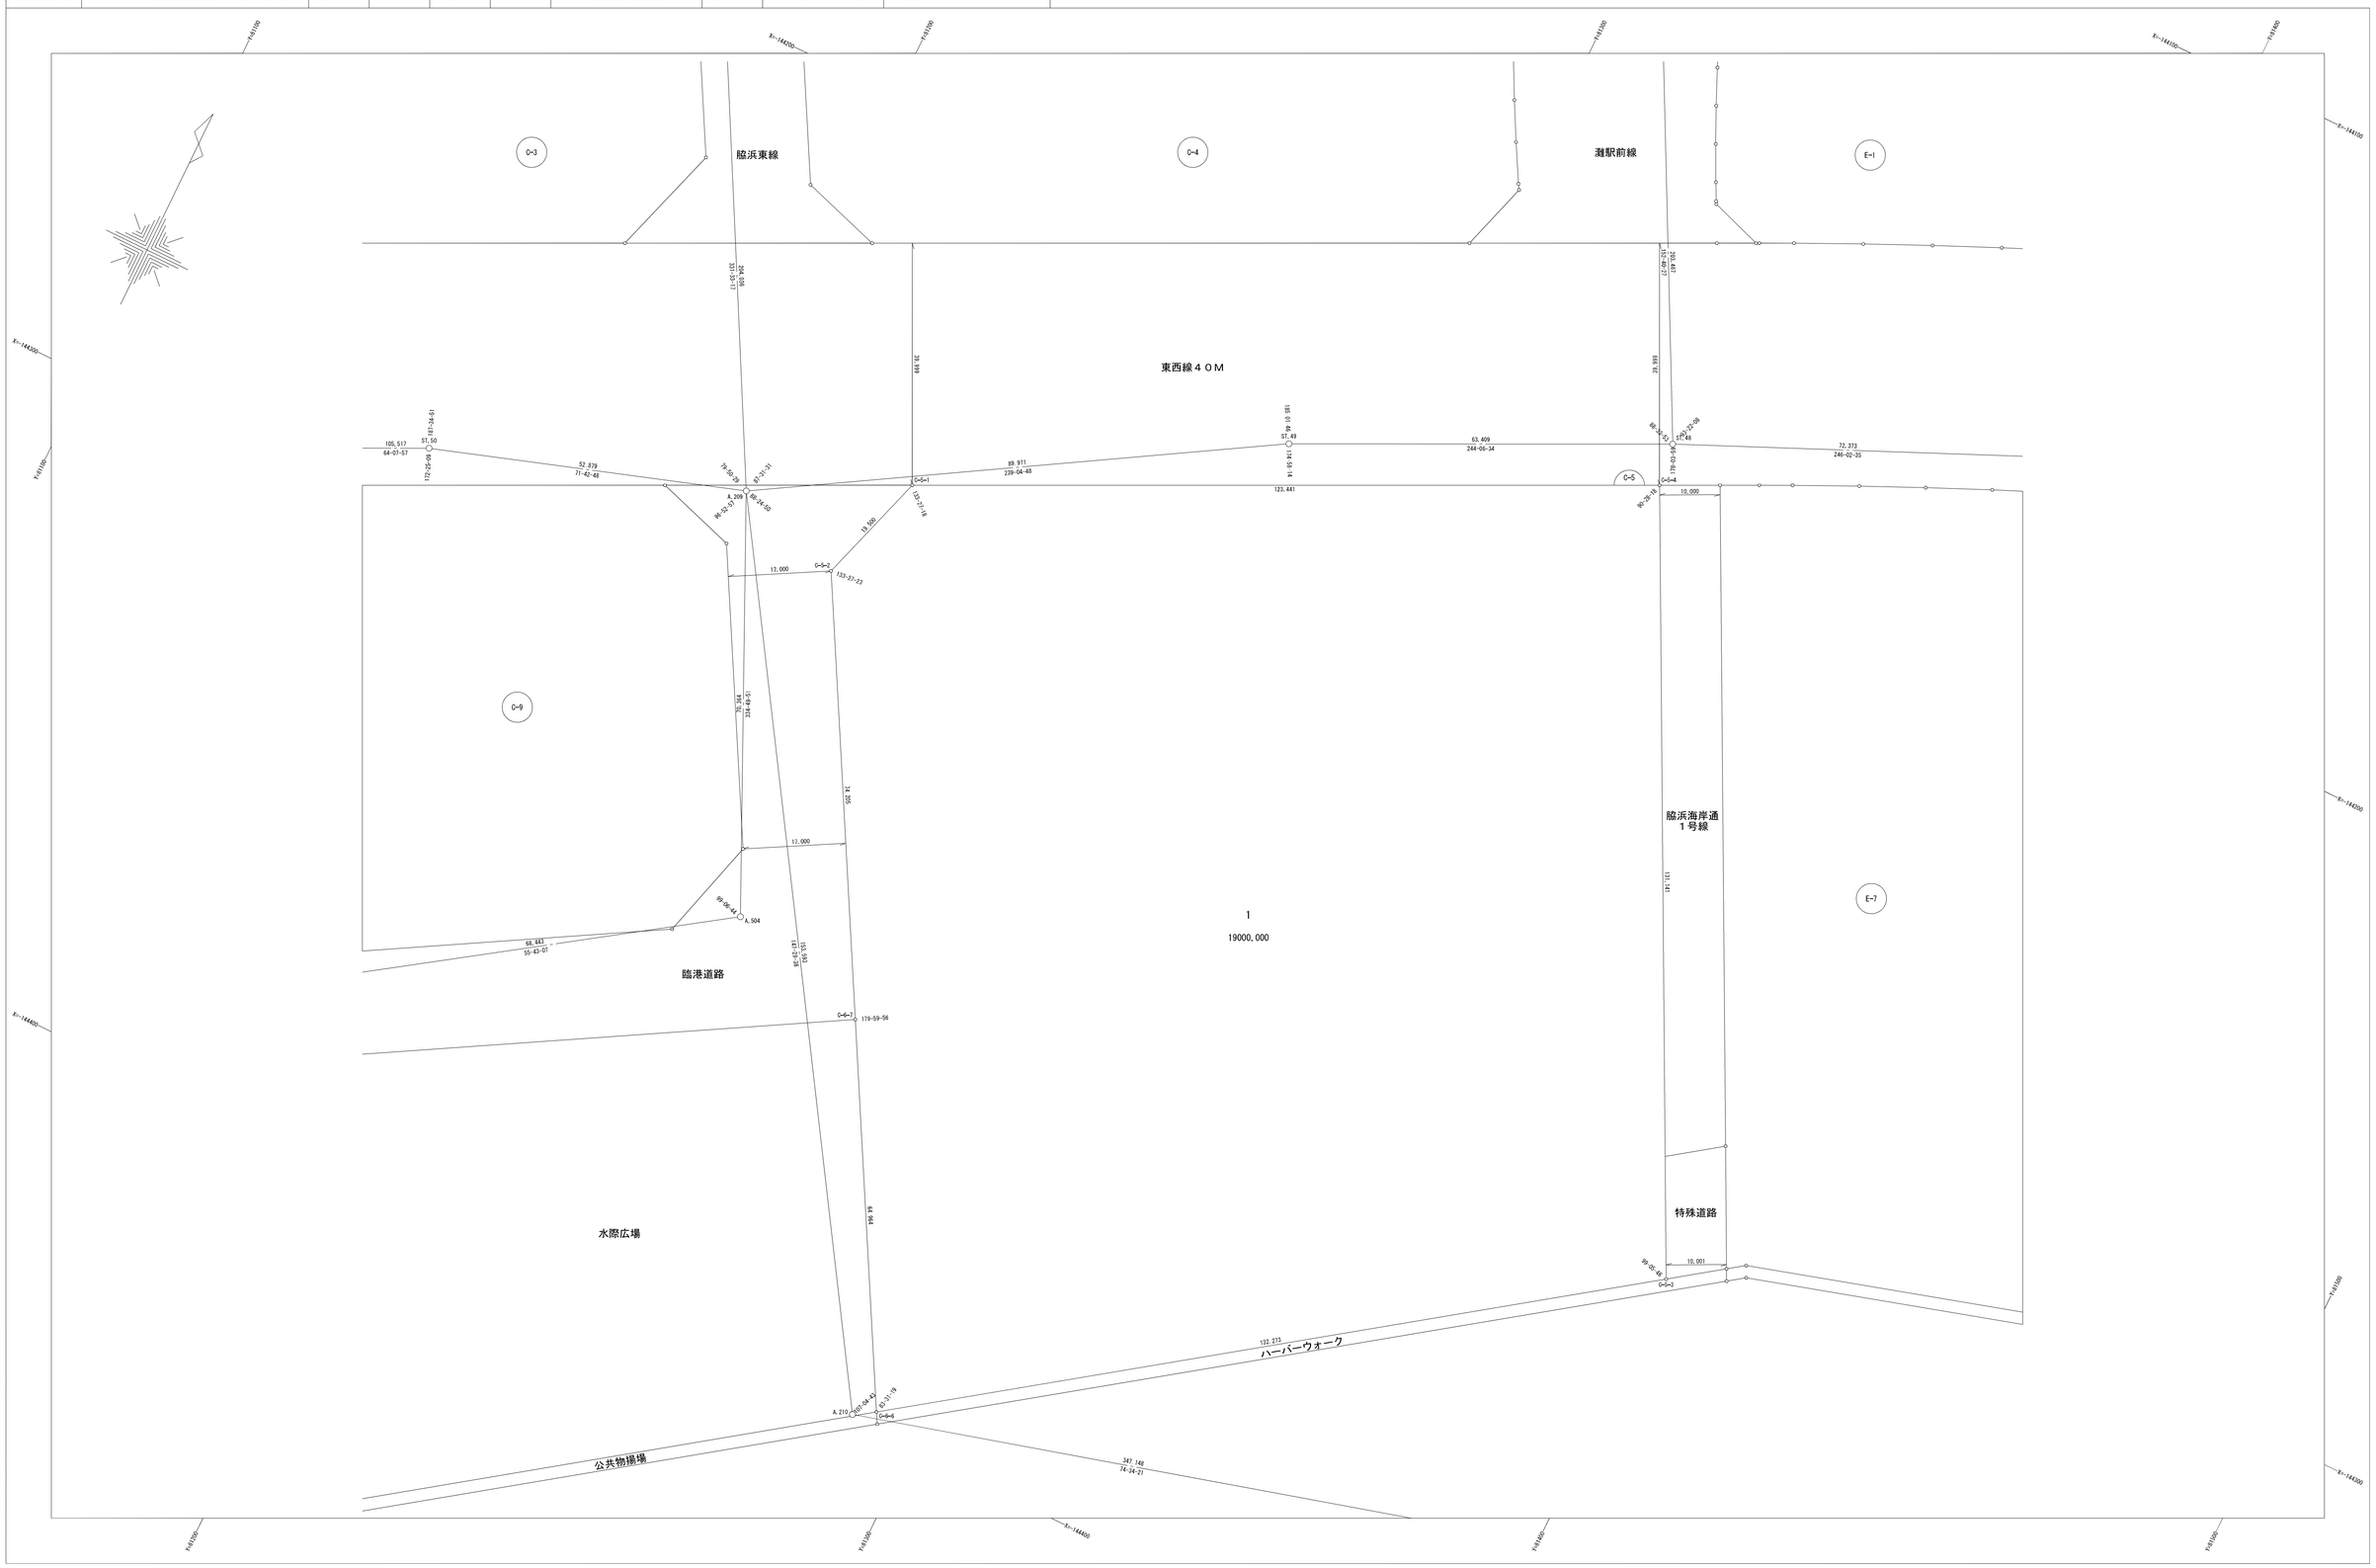


作業機関　株式会社　山　本　設　計

計画機関　神戸市住宅都市局