


神戸東部新都心地区E-1街区 画地出来形測量原図

取戻注意
この図は、土地管理関係等に付随する測量成果(日本測地系)ですので、あくまで参考資料として取り扱ってください。

地番区域	神戸市灘区摩耶海岸通2丁目	番号	縮尺	1:500	平面直角座標系	第V	作製年月日	平成	年	月	日
------	---------------	----	----	-------	---------	----	-------	----	---	---	---

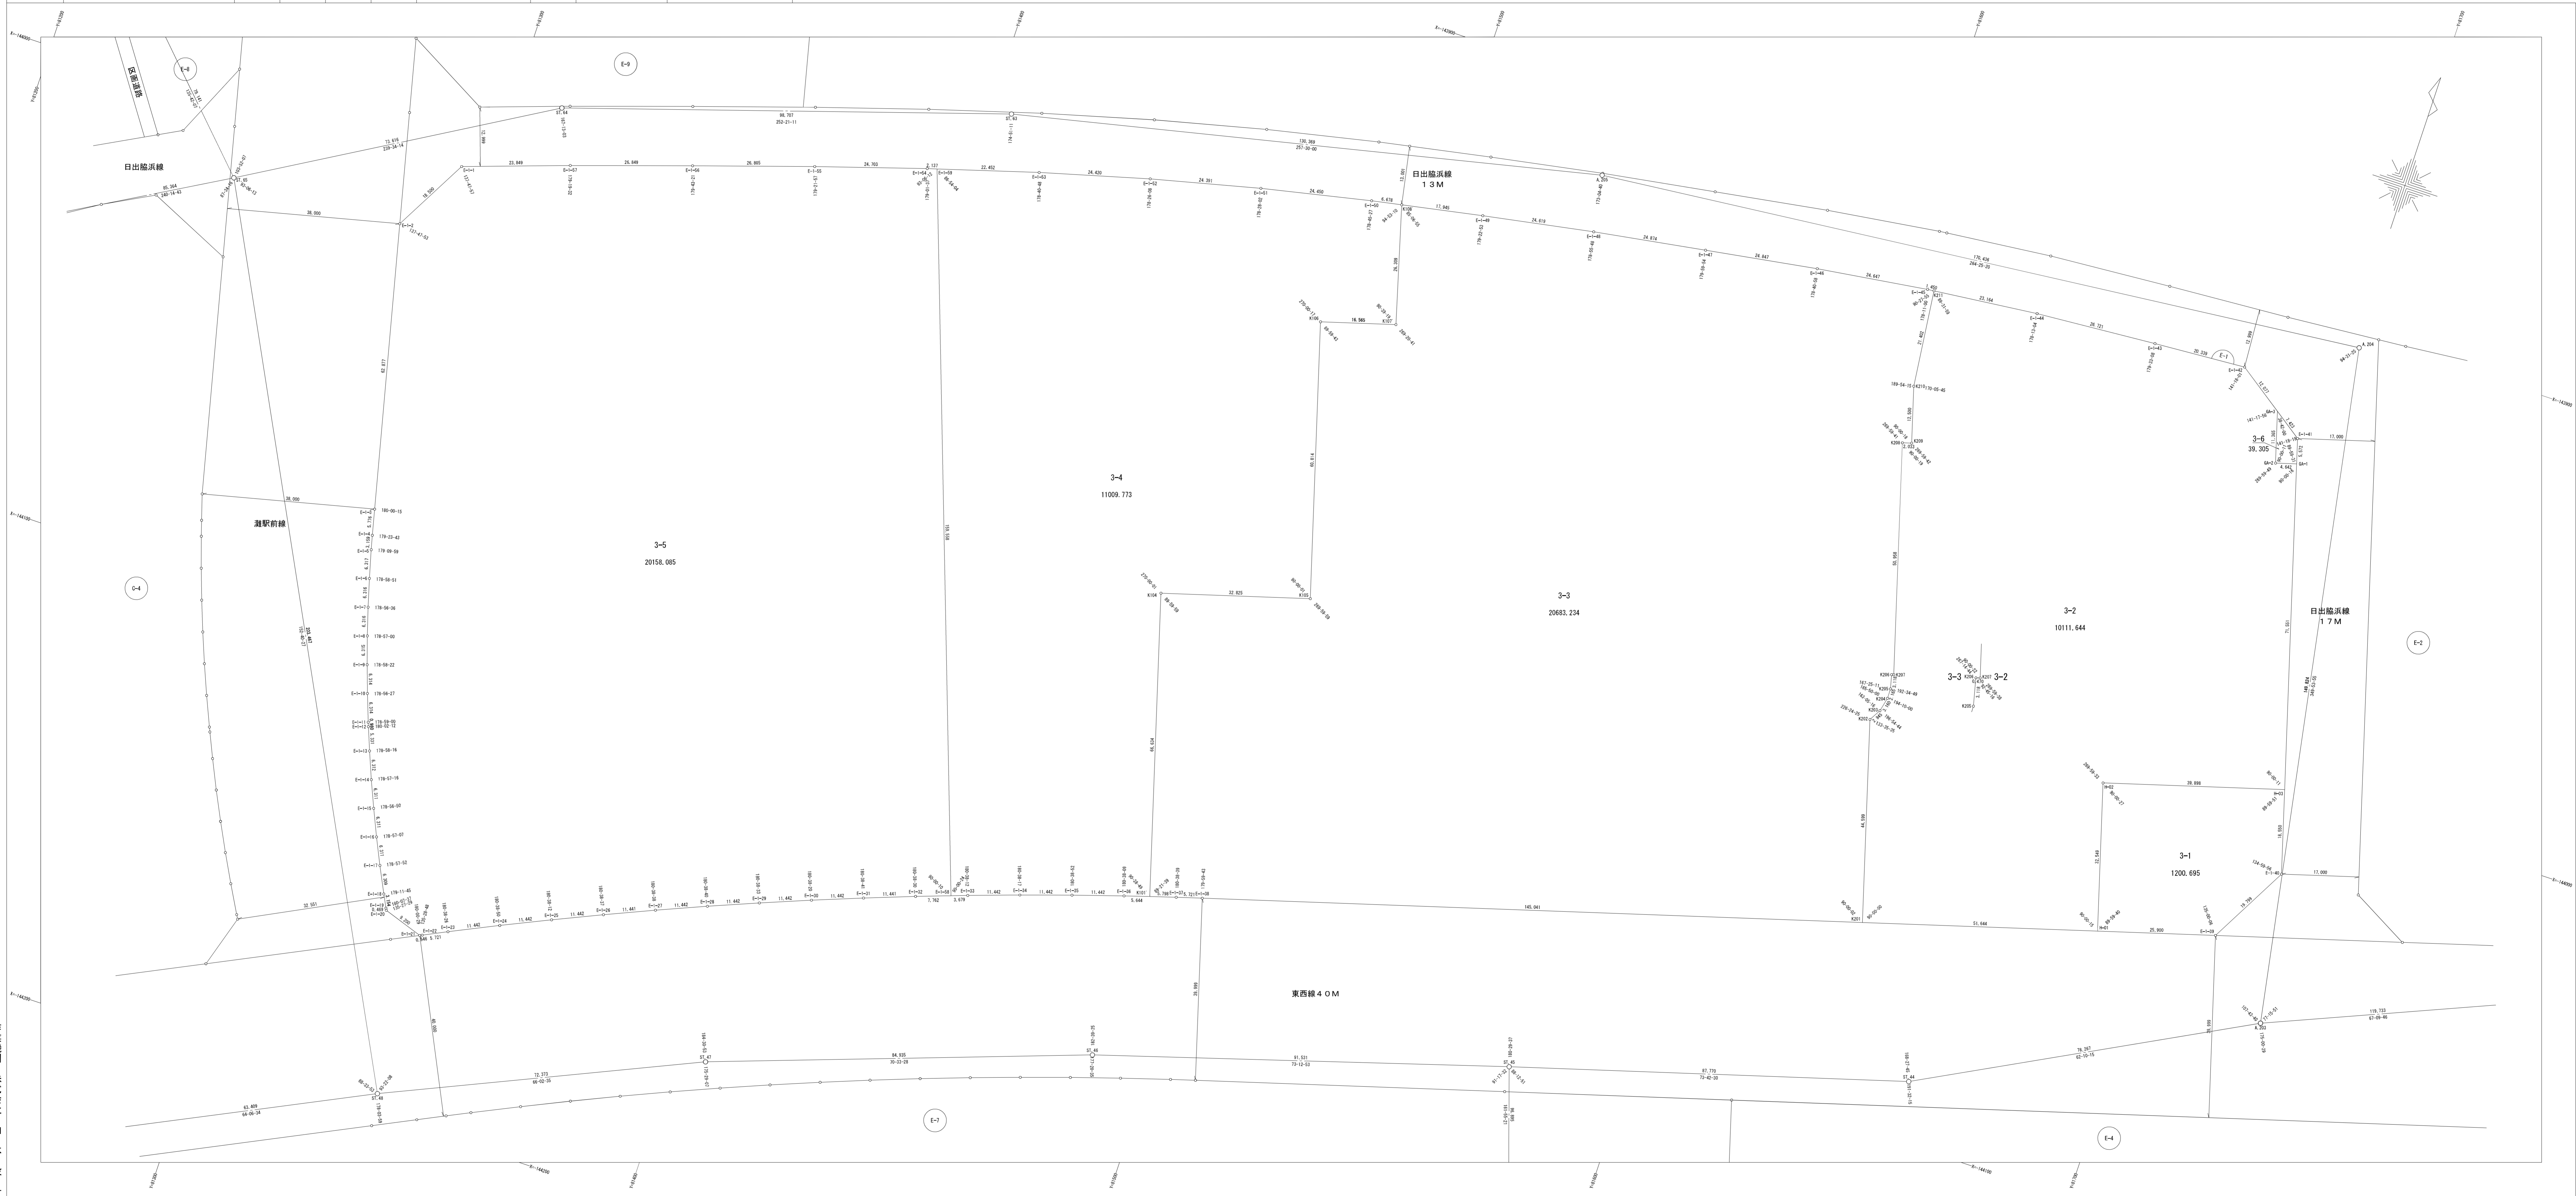

作業機関
株式会社
山本設計

計画機関
神戸市住宅都市局