神戸東部新都心地区Ｗ－３街区　　画地出来形測量原図

取扱注意
この資料は、土地区画整理事業に伴う換地処分時の測量成果（日本測地系）ですので、あくまで参考資料として取り扱ってください。

地番区域	神戸市中央区脇浜海岸通３丁目	番　号		縮　尺	1：500	平面直角座標系	第　Ⅴ	作 製 年 月 日	平成　　年　　月　　日

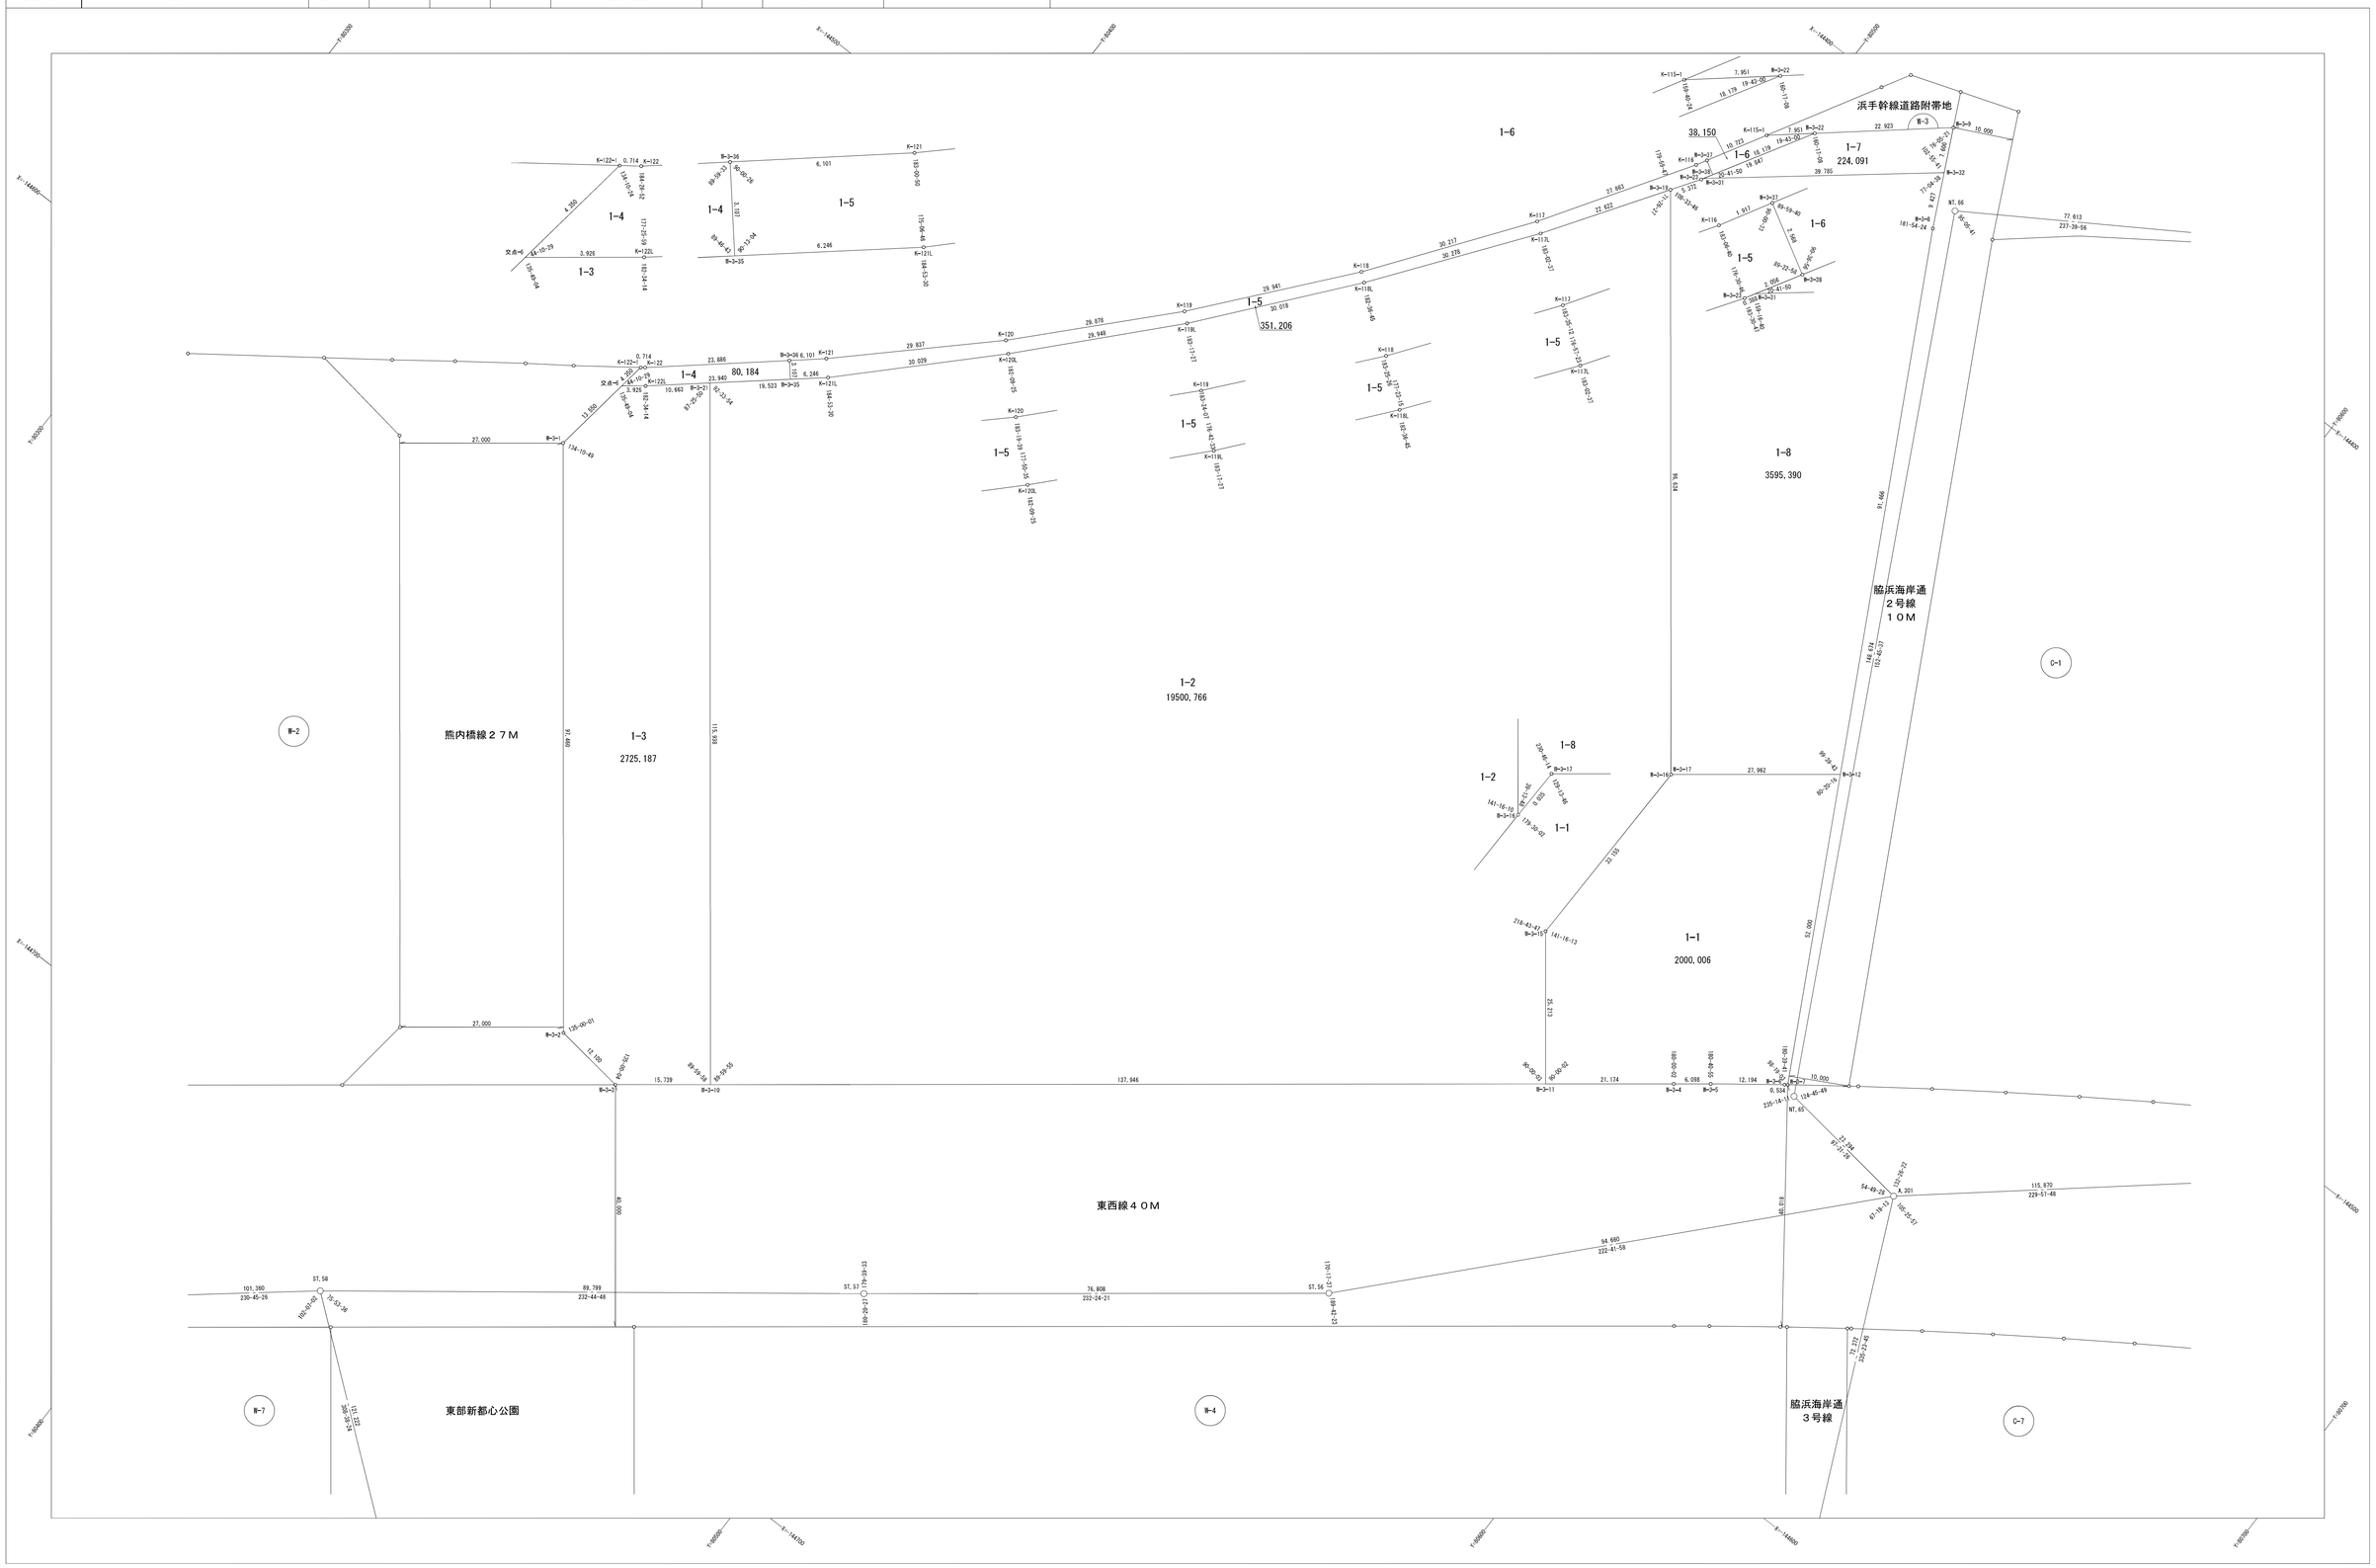

作業機関　株式会社　山　本　設　計

計画機関　神戸市住宅都市局