中山手換地区3-1,3-2街区画地確定測量原図

区域	神戸市中央区	番号		縮尺	1：250	平面直角座標系の名称又は記号	第 V	作成年月日	昭和 年 月 日
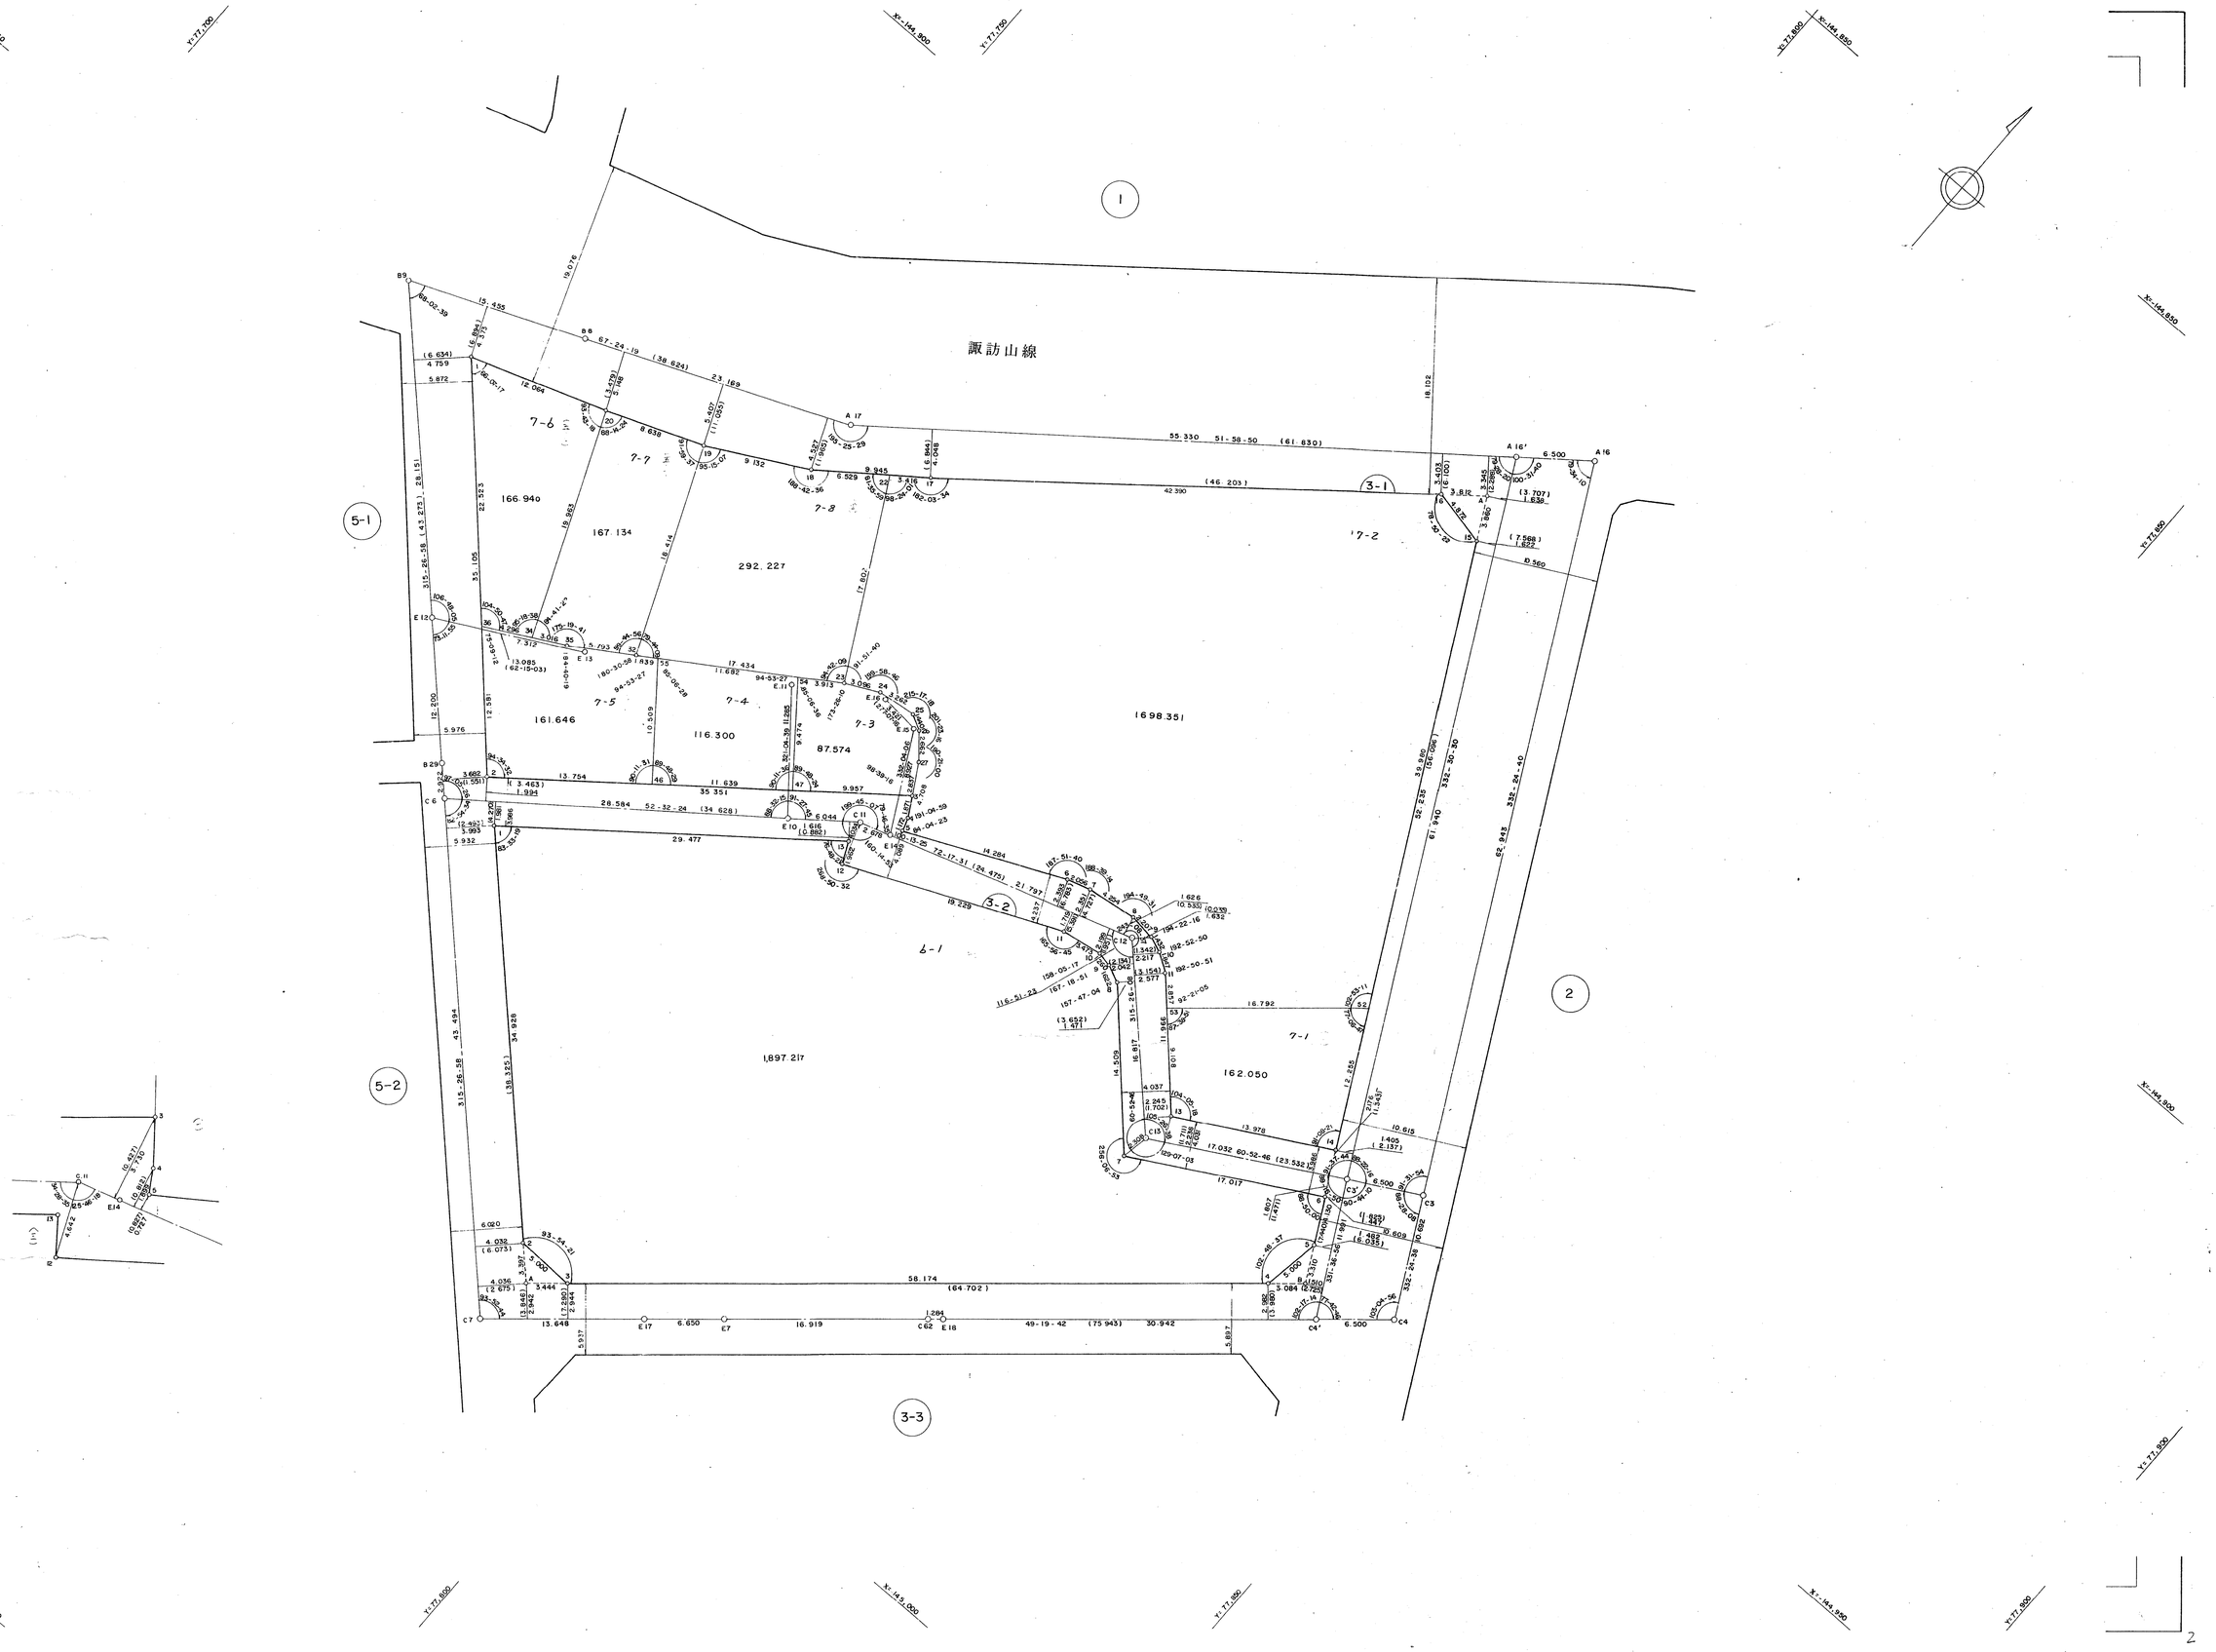
取扱注意
この資料は、土地区画整理事業に伴う換地処分時の測量成果（日本測地系）ですので、あくまで参考資料として取り扱ってください。